


Sambykkt á fundi byggingarnefndar bann
08 MARS 2000

Byggingafultrúinn í Hafnarfirði
F.h. Kristján Þórarinnsson

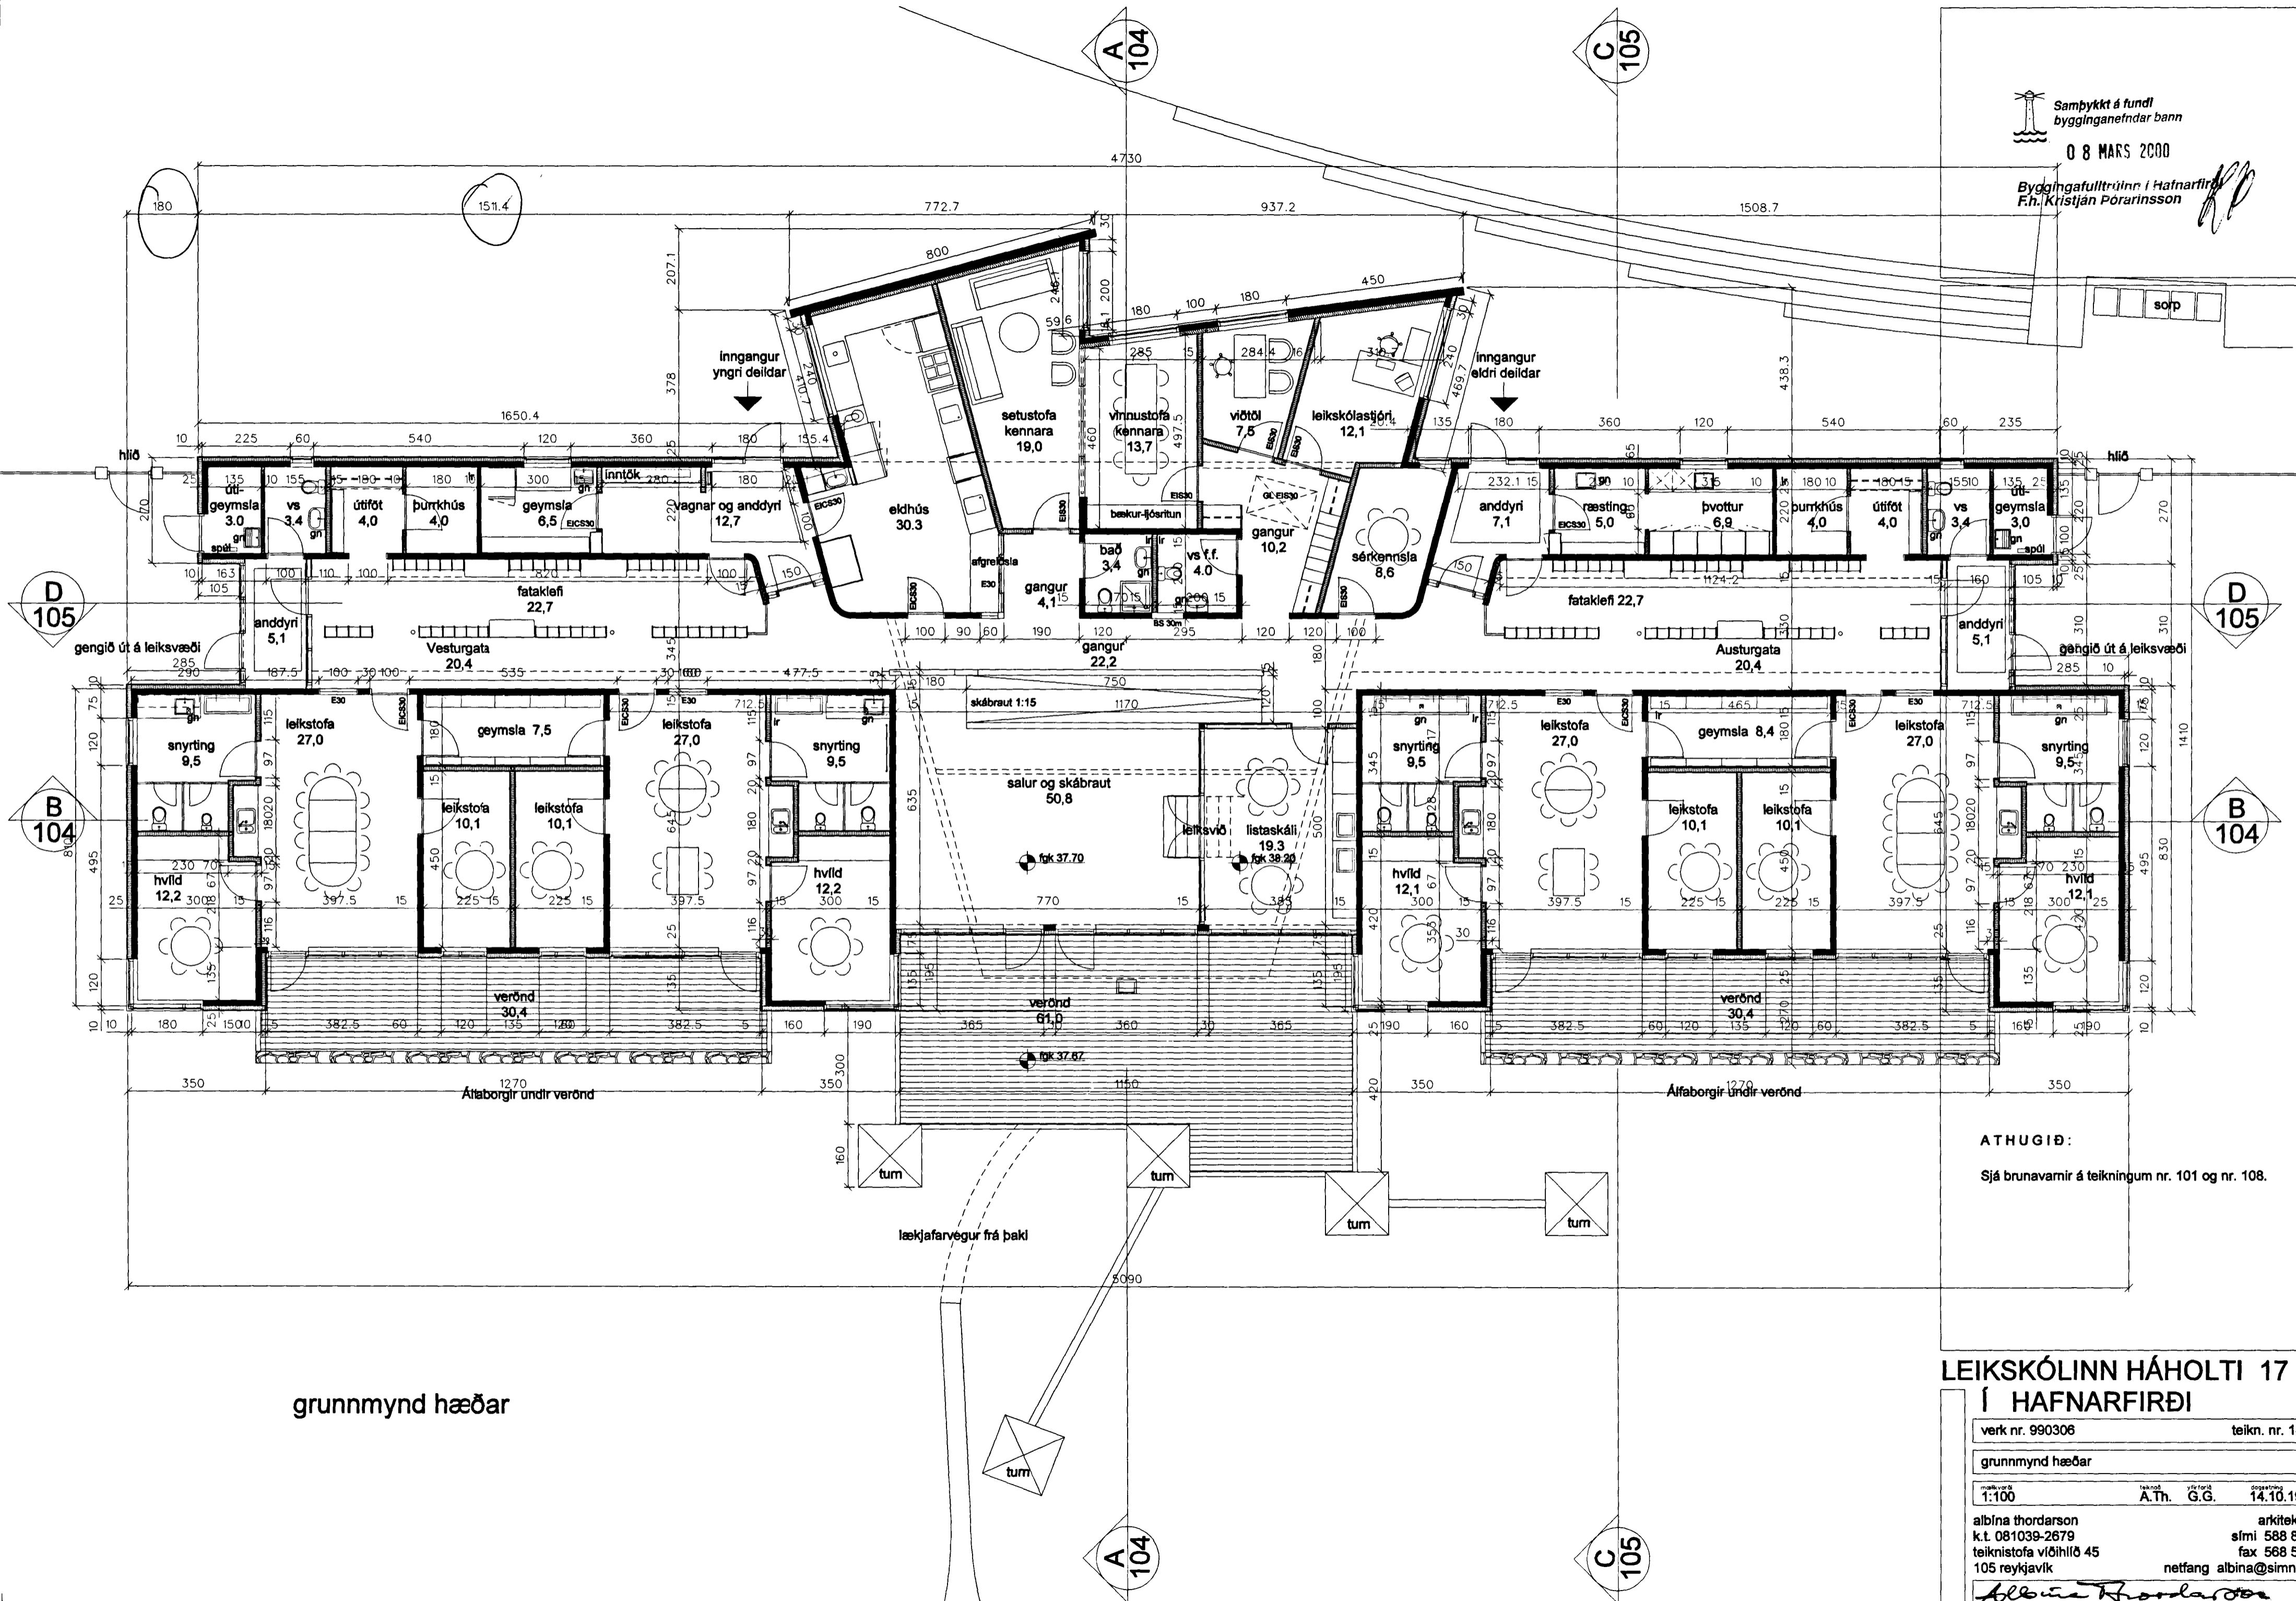

grunmynd hæðar

ATHUGIÐ:
Sjá brunavarnir á teikningum nr. 101 og nr. 108.

**LEIKSKÓLINN HÁHOLTI 17
Í HAFNARFIRÐI**

verk nr. 990306	teikn. nr. 1-0
grunmynd hæðar	
maillvörð 1:100	teikn. vörð A.Th. G.G. 14.10.199
alvína thordarson k.t. 081039-2679 teiknistofa víðihlíð 45 105 reykjavík	arkitekt sími 588 86 fax 588 55 netfang alvina@simne

Alvína Thordarson
7/3/00