


Undirminun aðalritanna er skv. 2. lið 17. gr. byggingaumboðs nr. 44/1998.
 Alþjóðlegur
 kt. 081033-2679

BYGGÐ EHF
 VERKFRÆDISTOFA

Burðarvirki
 Loft yfir 1.hæð
 Grunnmynd I

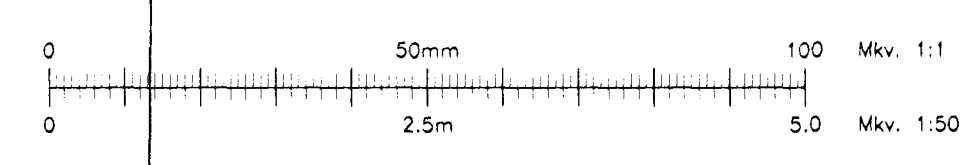

1	17.11.99	Sná 008 1 línu H verður sná H08
2	19.04.00	Deil A08 (nýtt), og sná I08-K10 verða K12

Hamraborg 14A Sími 564 3377
 200 Kópavogi Myndsendir 564 2973
 Ísland Netfang byggd@centrum.is

Leikskóli Háholts 17, Hafnarfirði

103