


HÁHOLT

Prufuholur

PH	X-hnit	Y-hnit	Landnað	Höfuð.Móre.	Boln
PH01	-24599.673	7881.677	36.84	0.88	kílpp
PH02	-24595.662	7868.788	34.87	1.16	0.24 kílpp
PH03	-24608.817	7897.440	37.75	0.48	kílpp
PH04	-24616.799	7882.989	35.76	1.10	kílpp
PH05	-24638.732	7895.923	36.11	1.38	kílpp
PH06	-24629.692	7908.892	37.62	0.34	kílpp
PH07	-24597.504	7921.337	39.95	0.82	kílpp
PH08	-24612.160	7912.713	38.62	0.66	kílpp
PH09	-24576.476	7898.831	38.45		kílpp
PH10	-24599.243	7887.169	37.18	0.58	kílpp
PH11	-24573.540	7850.916	38.02	0.82	kílpp

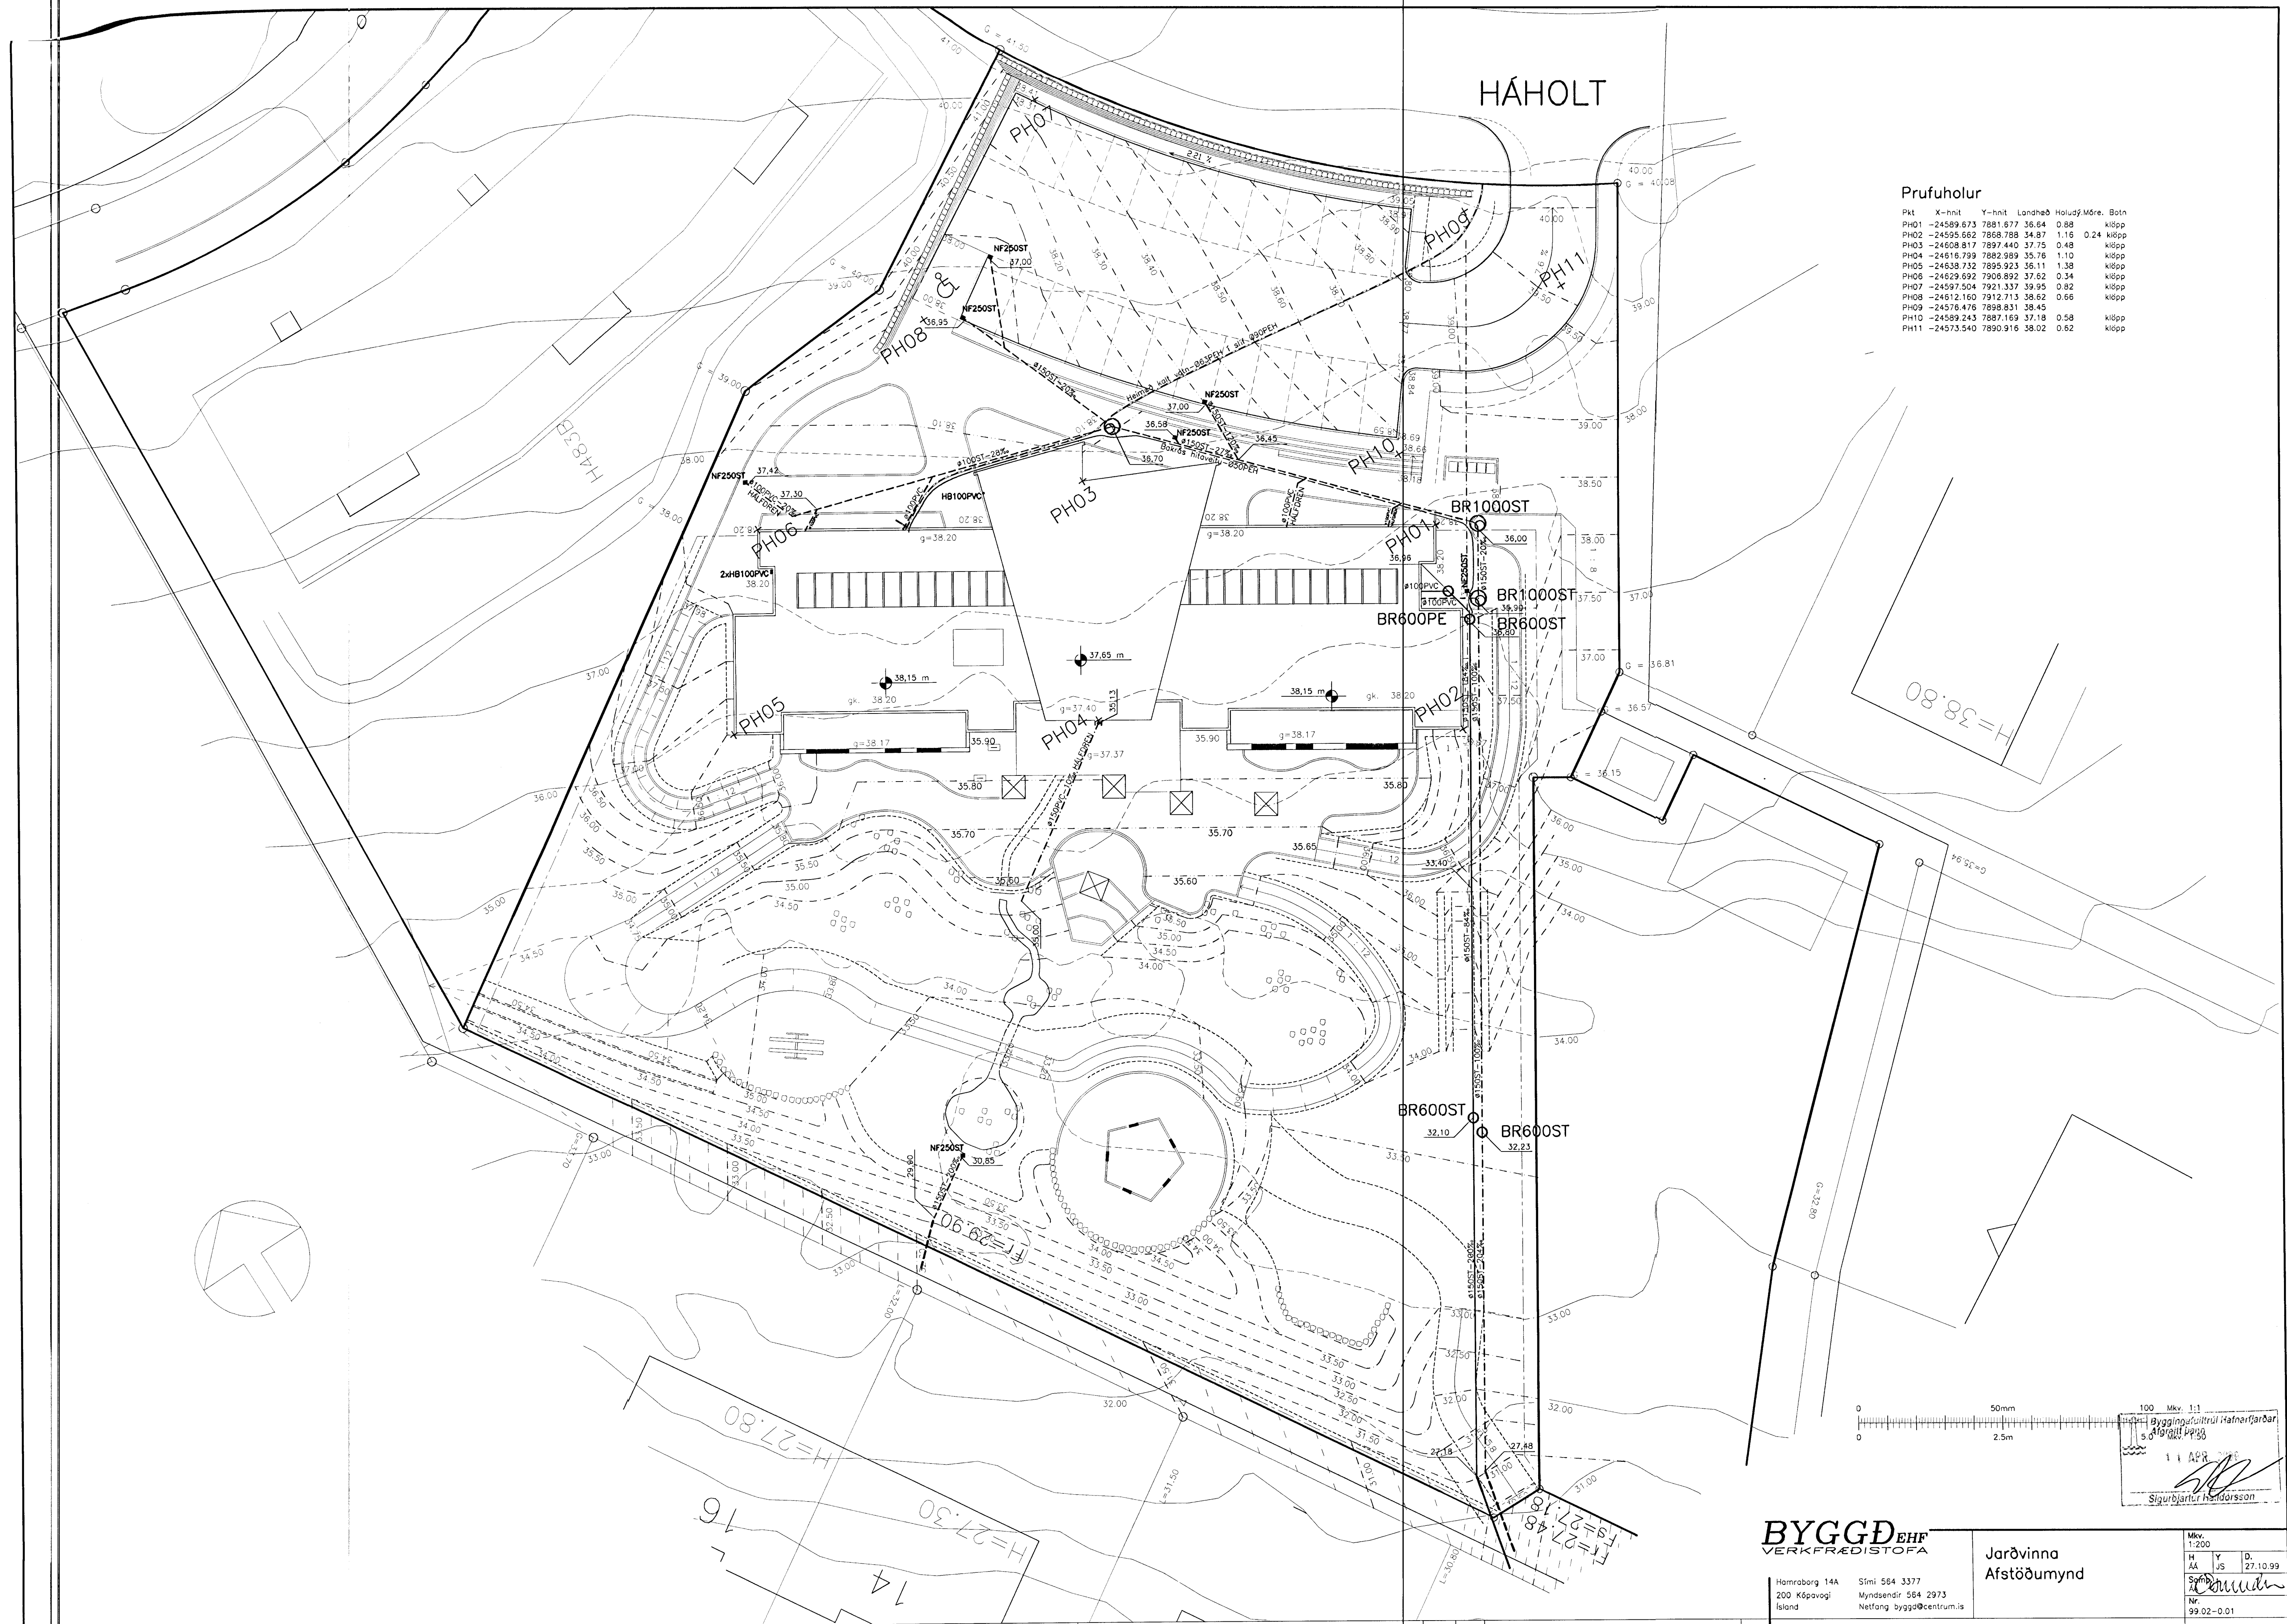

Scale: 1:200
 0 50mm 100mm
 0 2.5m 5m

100 Mkv. 1:1
 Byggingarstjórnir Hafnarfjarðar
 Sigurbjartur Hildjónsson
 1 APR 2003

BYGGÐ EHF
 VERKFRÉDISTOFA

Hafnarborg 14A Sími 564 3377
 200 Kópavogi Myndsendir 564 2973
 Ísland Netfang bygg@centrum.is

Jarðvinna
 Afstöðumynd

Mkv. 1:200
 H Á Á Y D
 Á Á JS 27.10.99
 Smb.
 14
 Nr. 99.02-0.01