


SKÝRINGAR

Fráveitulagnir undir botnplötu og utan með húsi skulu vera úr PVC.
 Áður en byrjað er á lagningu röra skal jafna undirlagið vandlega en undir og umhverfis rörin skal vera minnst 150 mm sandlag. Leggja skal rör með vandvirkni á sandlagið þannig að engar skemmdir verði á rörinu og það fái jafnan stuðning.
 Skeyta skal rör með þar til gerðum þéttihring. Þess skal gett að rör geti þanist eðlilega.

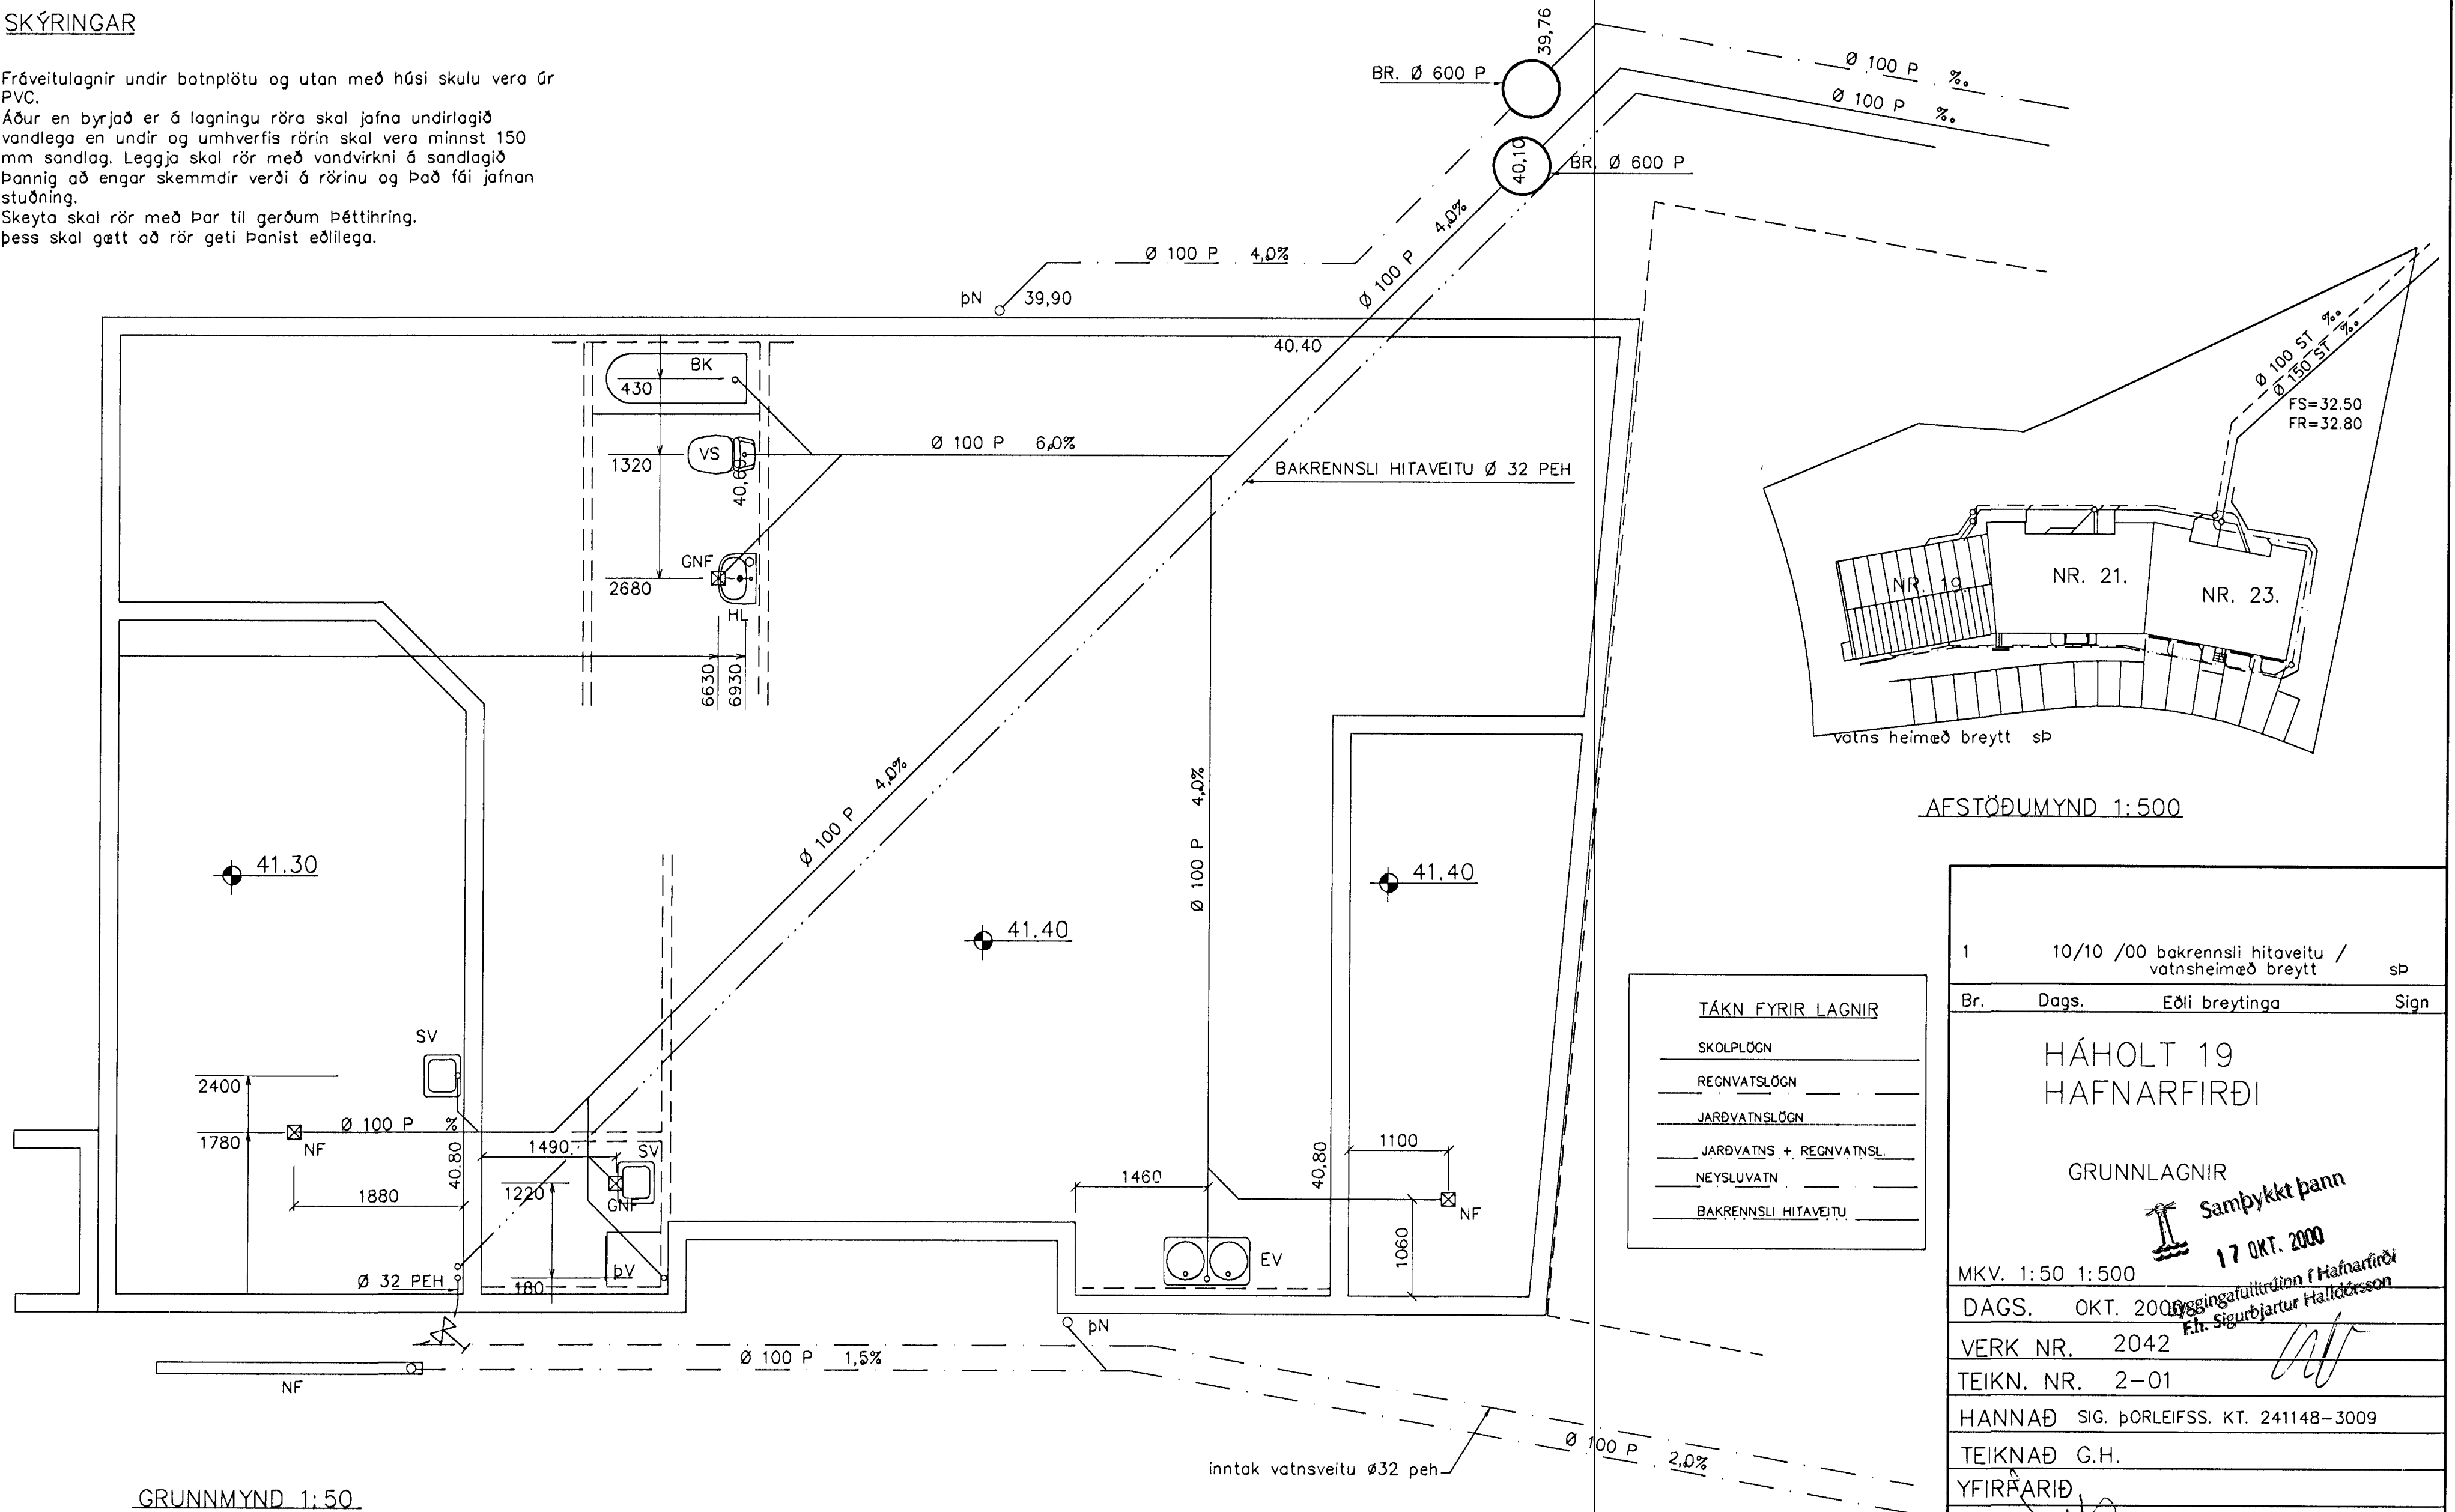

GRUNNMYND 1:50

AFSTÖÐUMYND 1:500

TÁKN FYRIR LAGNIR

SKOLPLÖGN	_____
REGNVATSLÖGN	_____
JARÐVATNSLÖGN	_____
JARÐVATNS + REGNVATNSL.	_____
NEYSLUVATN	_____
BAKRENSLI HITAVEITU	_____

1	10/10 /00 bakrennsli hitaveitu / vatnsheimæð breytt	sp	
Br.	Dags.	Eðli breytinga	Sign
<p>HÁHOLT 19 HAFNARFIRÐI</p> <p>GRUNNLAGNIR</p> <p>Sampykkt þann 17 OKT. 2000</p> <p>MKV. 1:50 1:500</p> <p>DAGS. OKT. 2000</p> <p>VERK NR. 2042</p> <p>TEIKN. NR. 2-01</p> <p>HANNAÐ SIG. ÞORLEIFSS. KT. 241148-3009</p> <p>TEIKNAÐ G.H.</p> <p>YFIRFARIÐ</p>			
<p>TÆKNIPJÓNUSTA SIGURDAR ÞORLEIFSSONAR ehf STRANDGÖTU 11 220 HAFNARFIRÐI Sími 566-4255 FAX 566-2676 E-mail tæknipj@jonuata.islandia.is</p>			