
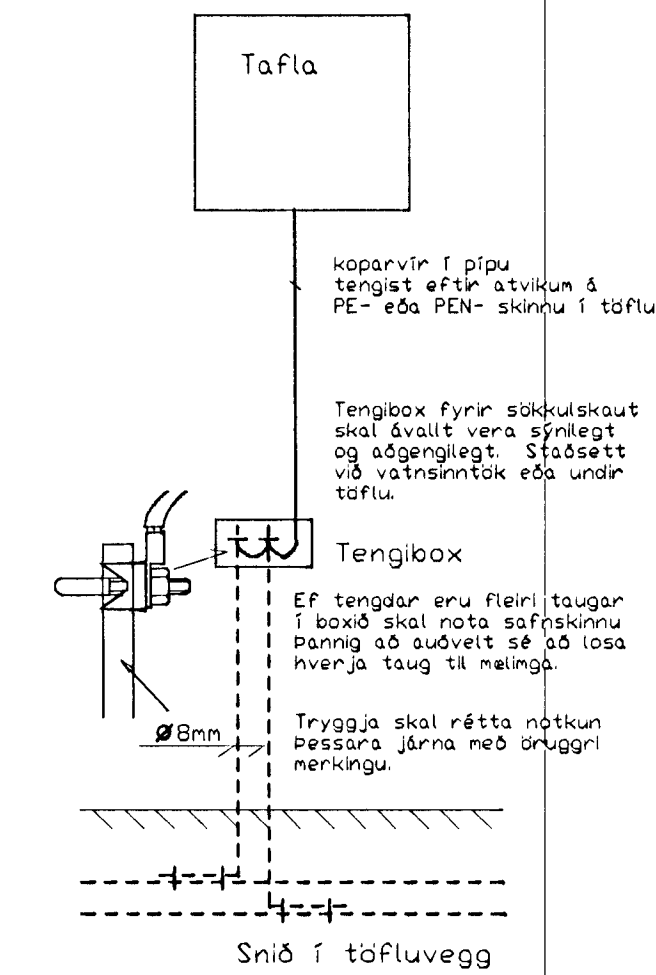
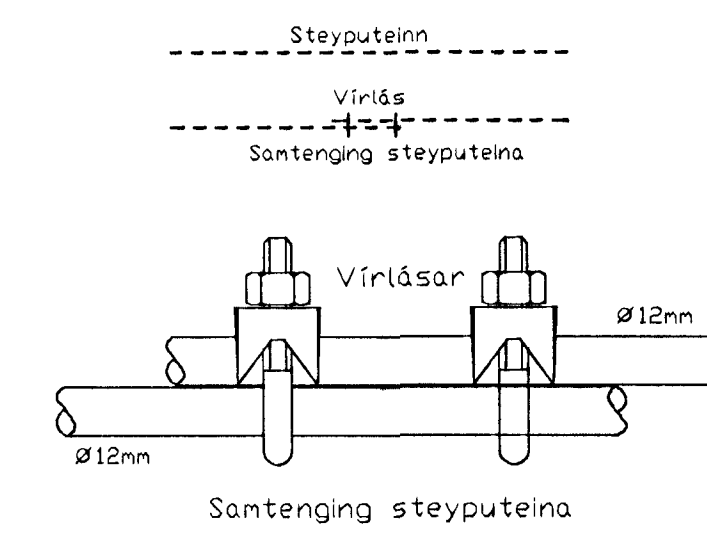
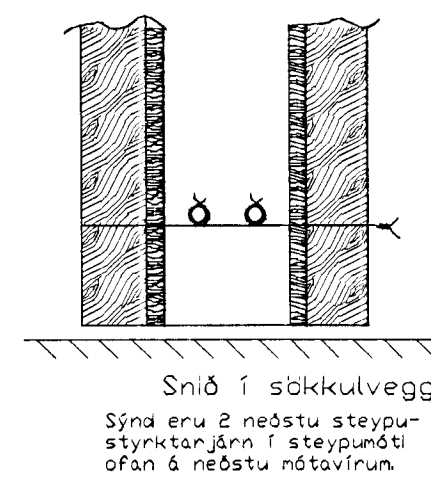


Inntök samþykkt 27/10/2000
f.h. RÁFVEITU HAFNARFJÁRDAR
Birgir Döggjart.

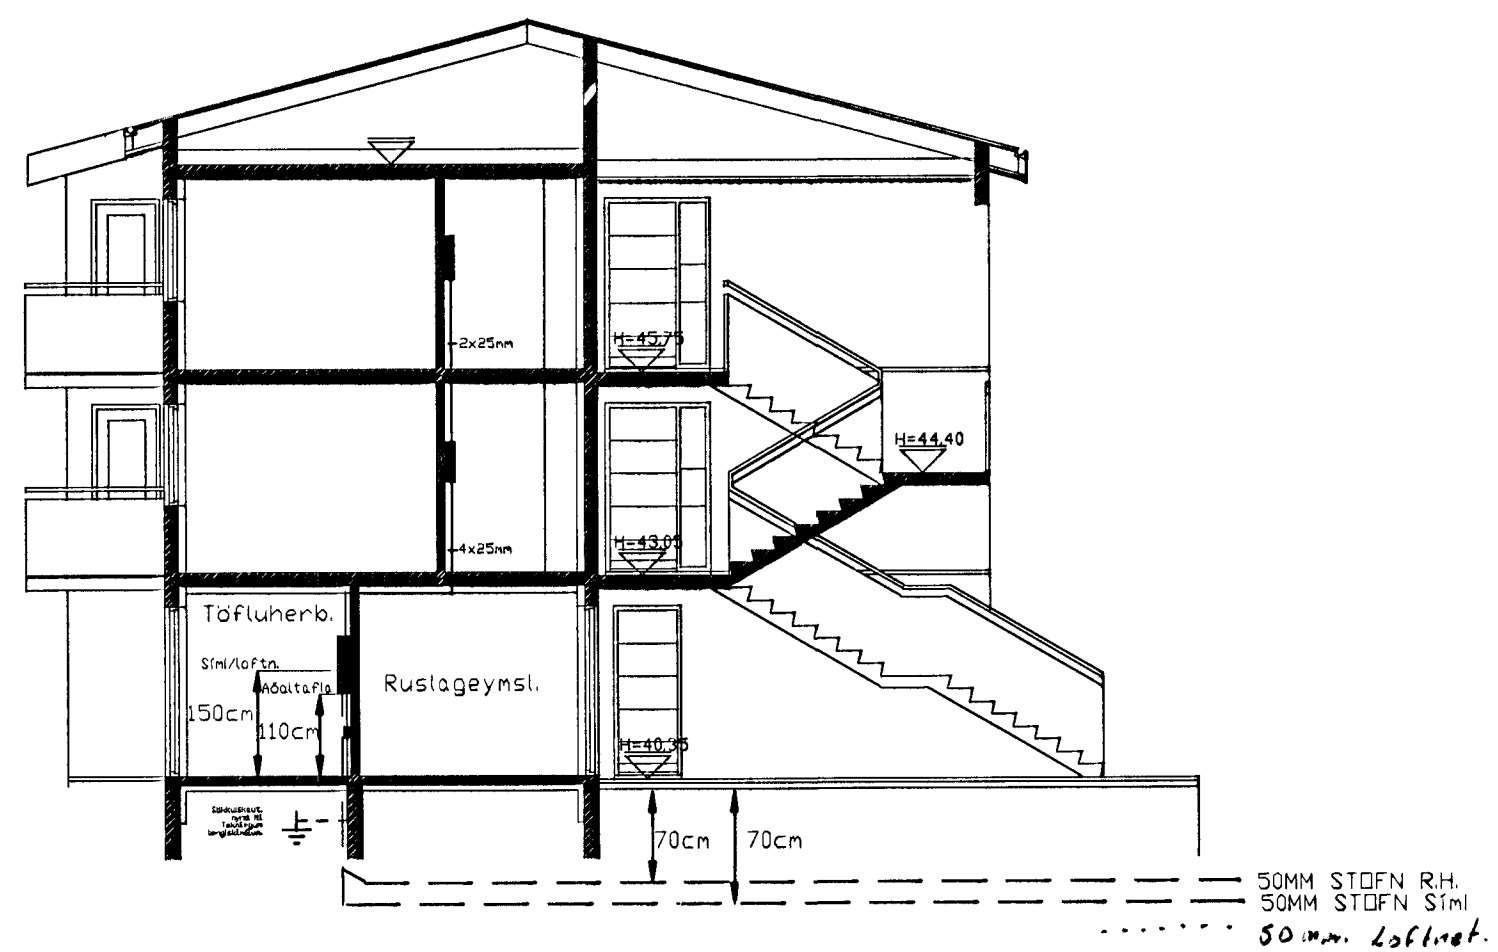

3939