


GRUNNMYND 1:50

18 AUG 1991

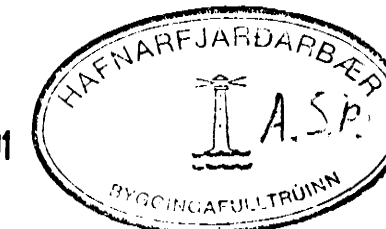

KERFISMYND HITALAGNA TEIKN. NR. -07  
 KERFISMYND VATNSLAGNA TEIKN. NR. -09  
 KERFISMYND FRÁRENNSLISST TEIKN. NR. -10  
 KERFISMYND LOFTRESTISTOKKA TEIKN. NR. -10

BREYTT: 14-08-1991 KS

HÁHOLT 5, HAFNARFIRÐI.	DAGS. 10-12-90
HITA-OG HREINLÆTISLAGNIR Á 1. HÆÐ.	LIANNA KS.
MÆLIKVARÐI: 1:50	TEIKNAD KS
KRISTJAN STEFÁNSSON TÆKNIFRÆÐINGUR F.T.F.I.	VERK NR. FLÖKKUR
REYKJAVIKURVEG 68. HAFNARFIRÐI SÍMI 652100	9005-02
	TEIKN. NR.
	-04