


GRUNNMYND JARÐHÆÐAR • 1 : 50

21 MAY 1991

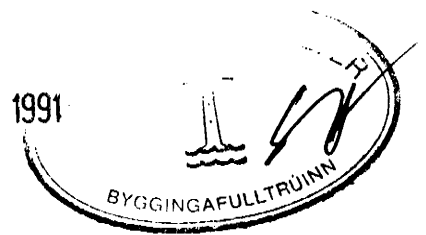

BR NR	DAGS	EDLI	BREYTINGAR	SIGN.
HÁHOLT 9 HAFNARFIRÐI HITA - VÁTUS OG FRÆNNISLAGNIR JARÐHÆÐAR MÆLIKV. 1 : 50				DAGS HANNAÐ TEIKNAD VERK NR 9047
SIGURÐUR ÞORLEIFSSON TEKNIFRÆÐINGUR F.T.T.I. STRANDGÖTU 11 HAFNARFIRÐI SÍMI 54751/54235				BLAD NR 2-04