



Samþykkt á fundi bygginga-  
nefndar þ. 11/6 1980  
BYGGINGAFULLTRÚINN  
Í HAFNARFIRDI

Ganga skal frá önnur  
eldstæði í samráði við  
stökkviliðsþjóra


11/680  
Afskipti til vegja á Lóðarmarkum  
frælat. Fr. h. g.

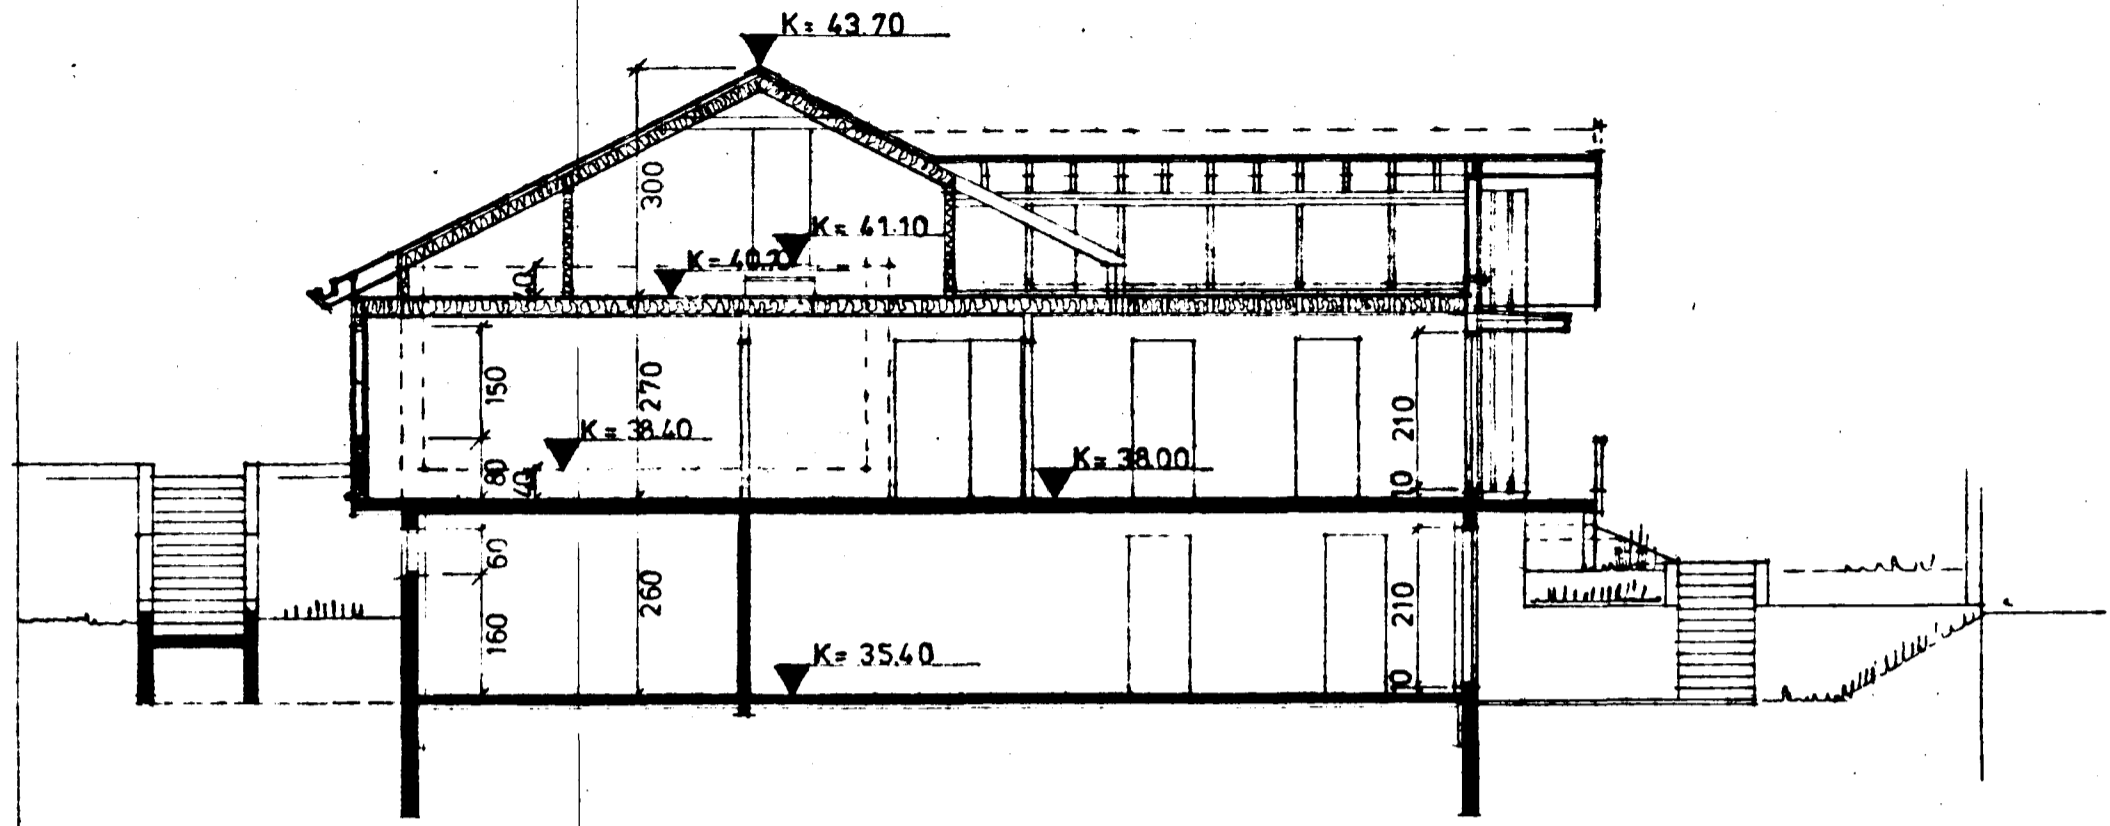

SNID A - A M. 1 : 100

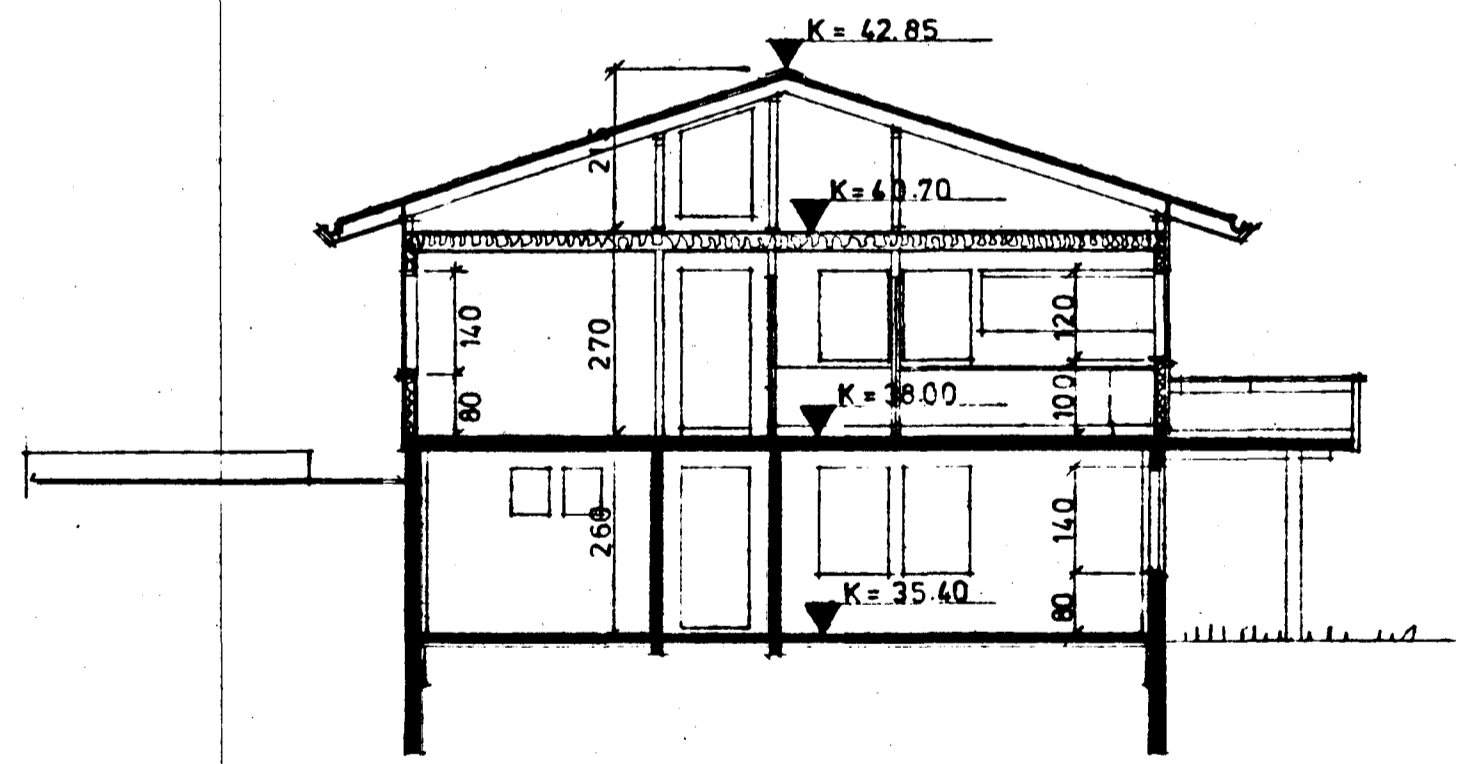

SNID B - B M. 1 : 100

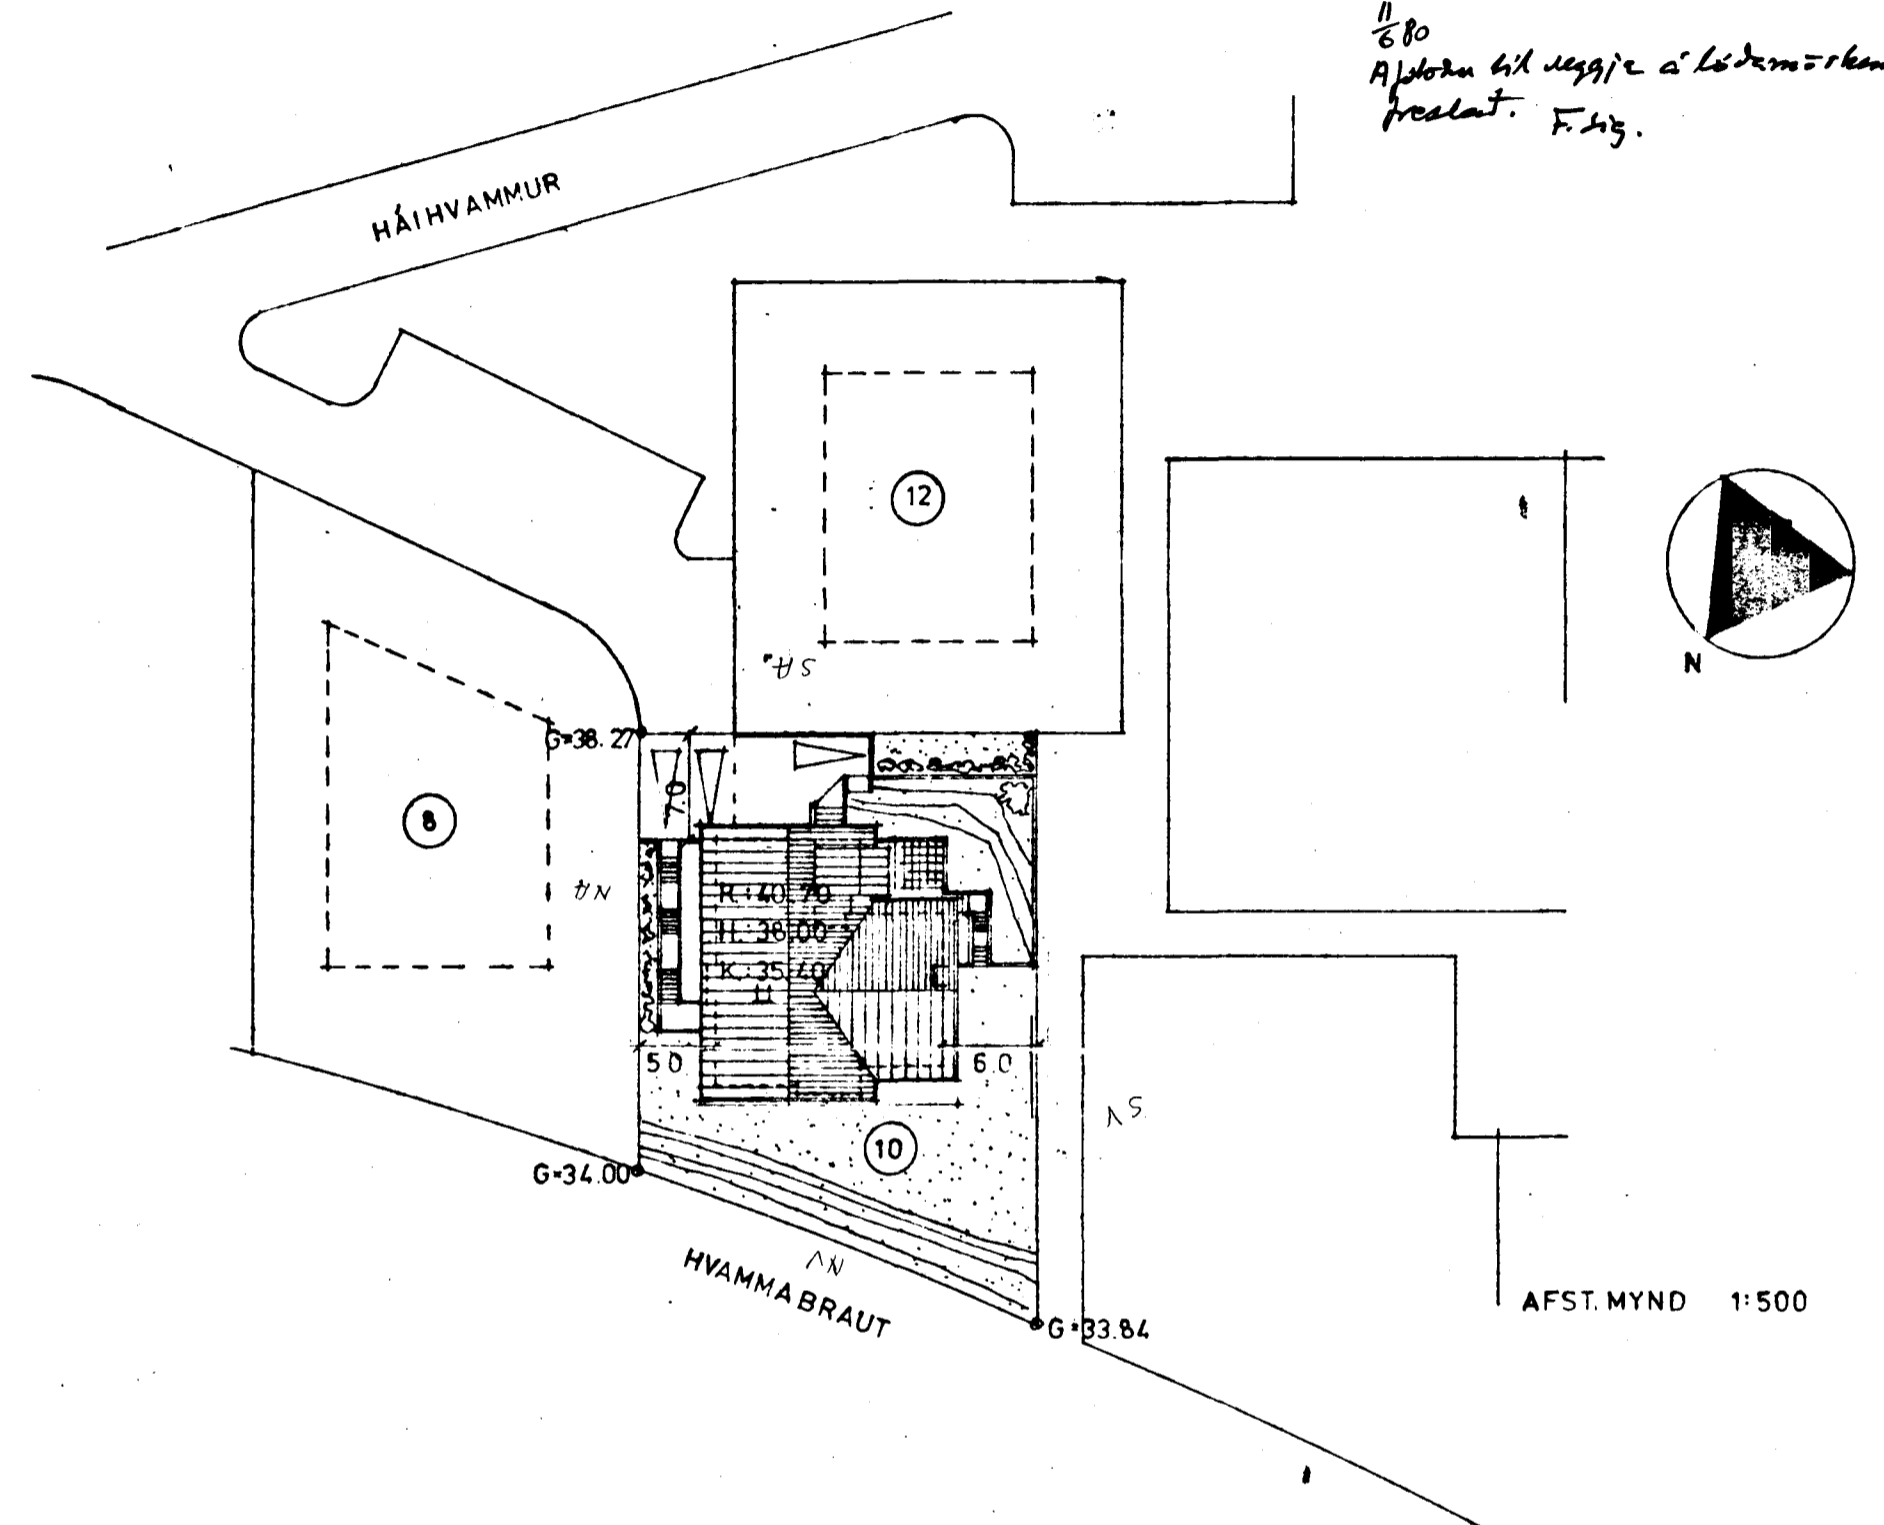

AFST. MYND 1:500