
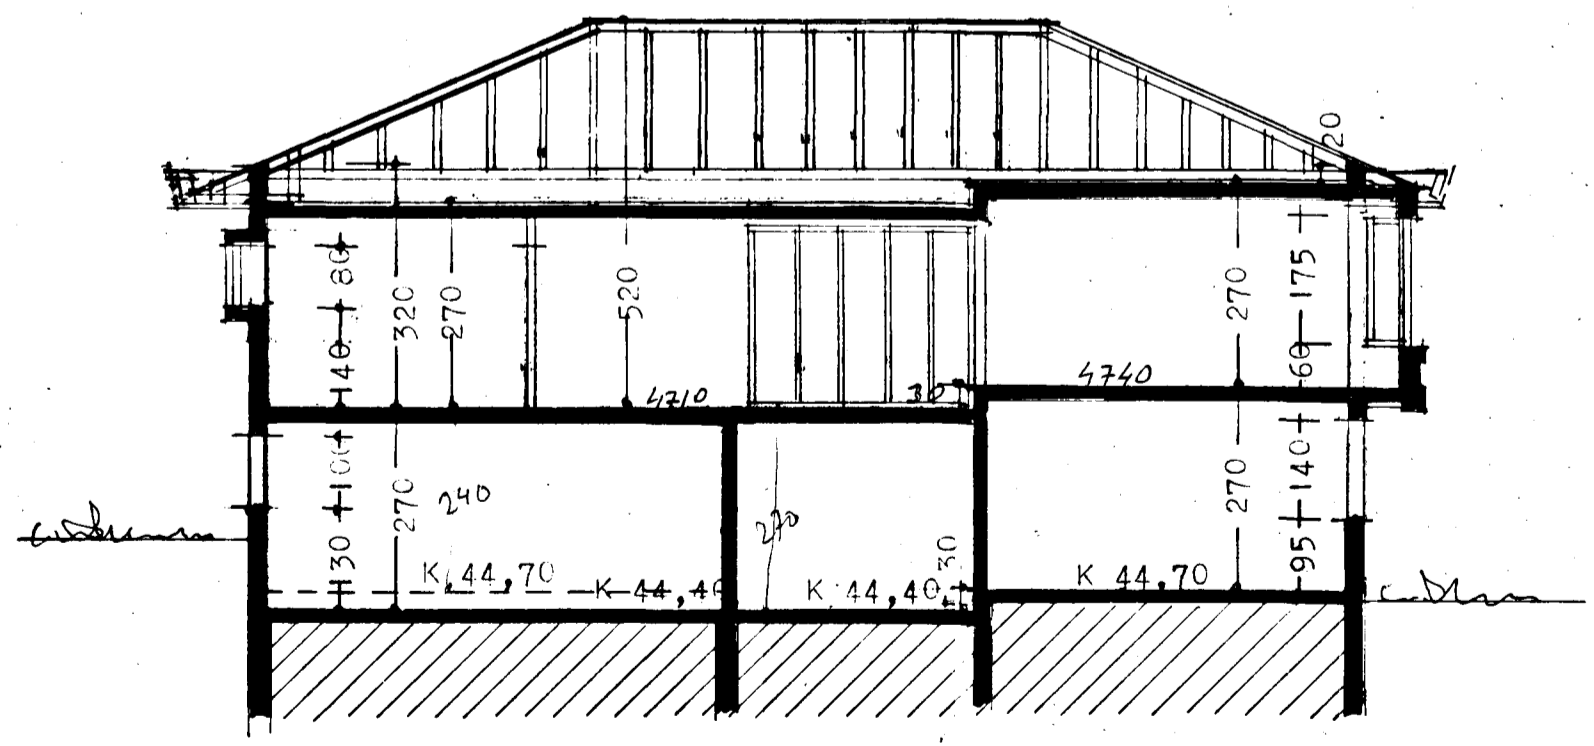


Samþykkt á fundi bygginga-
nefndar þ. 21.10.1979
BYGGINGAFULLTRÚINN
Í HAFNARFIRÐI
S. Hjartan

Ganga skal frá önnu
eldstæði í samráði við
stökkvillissjóra

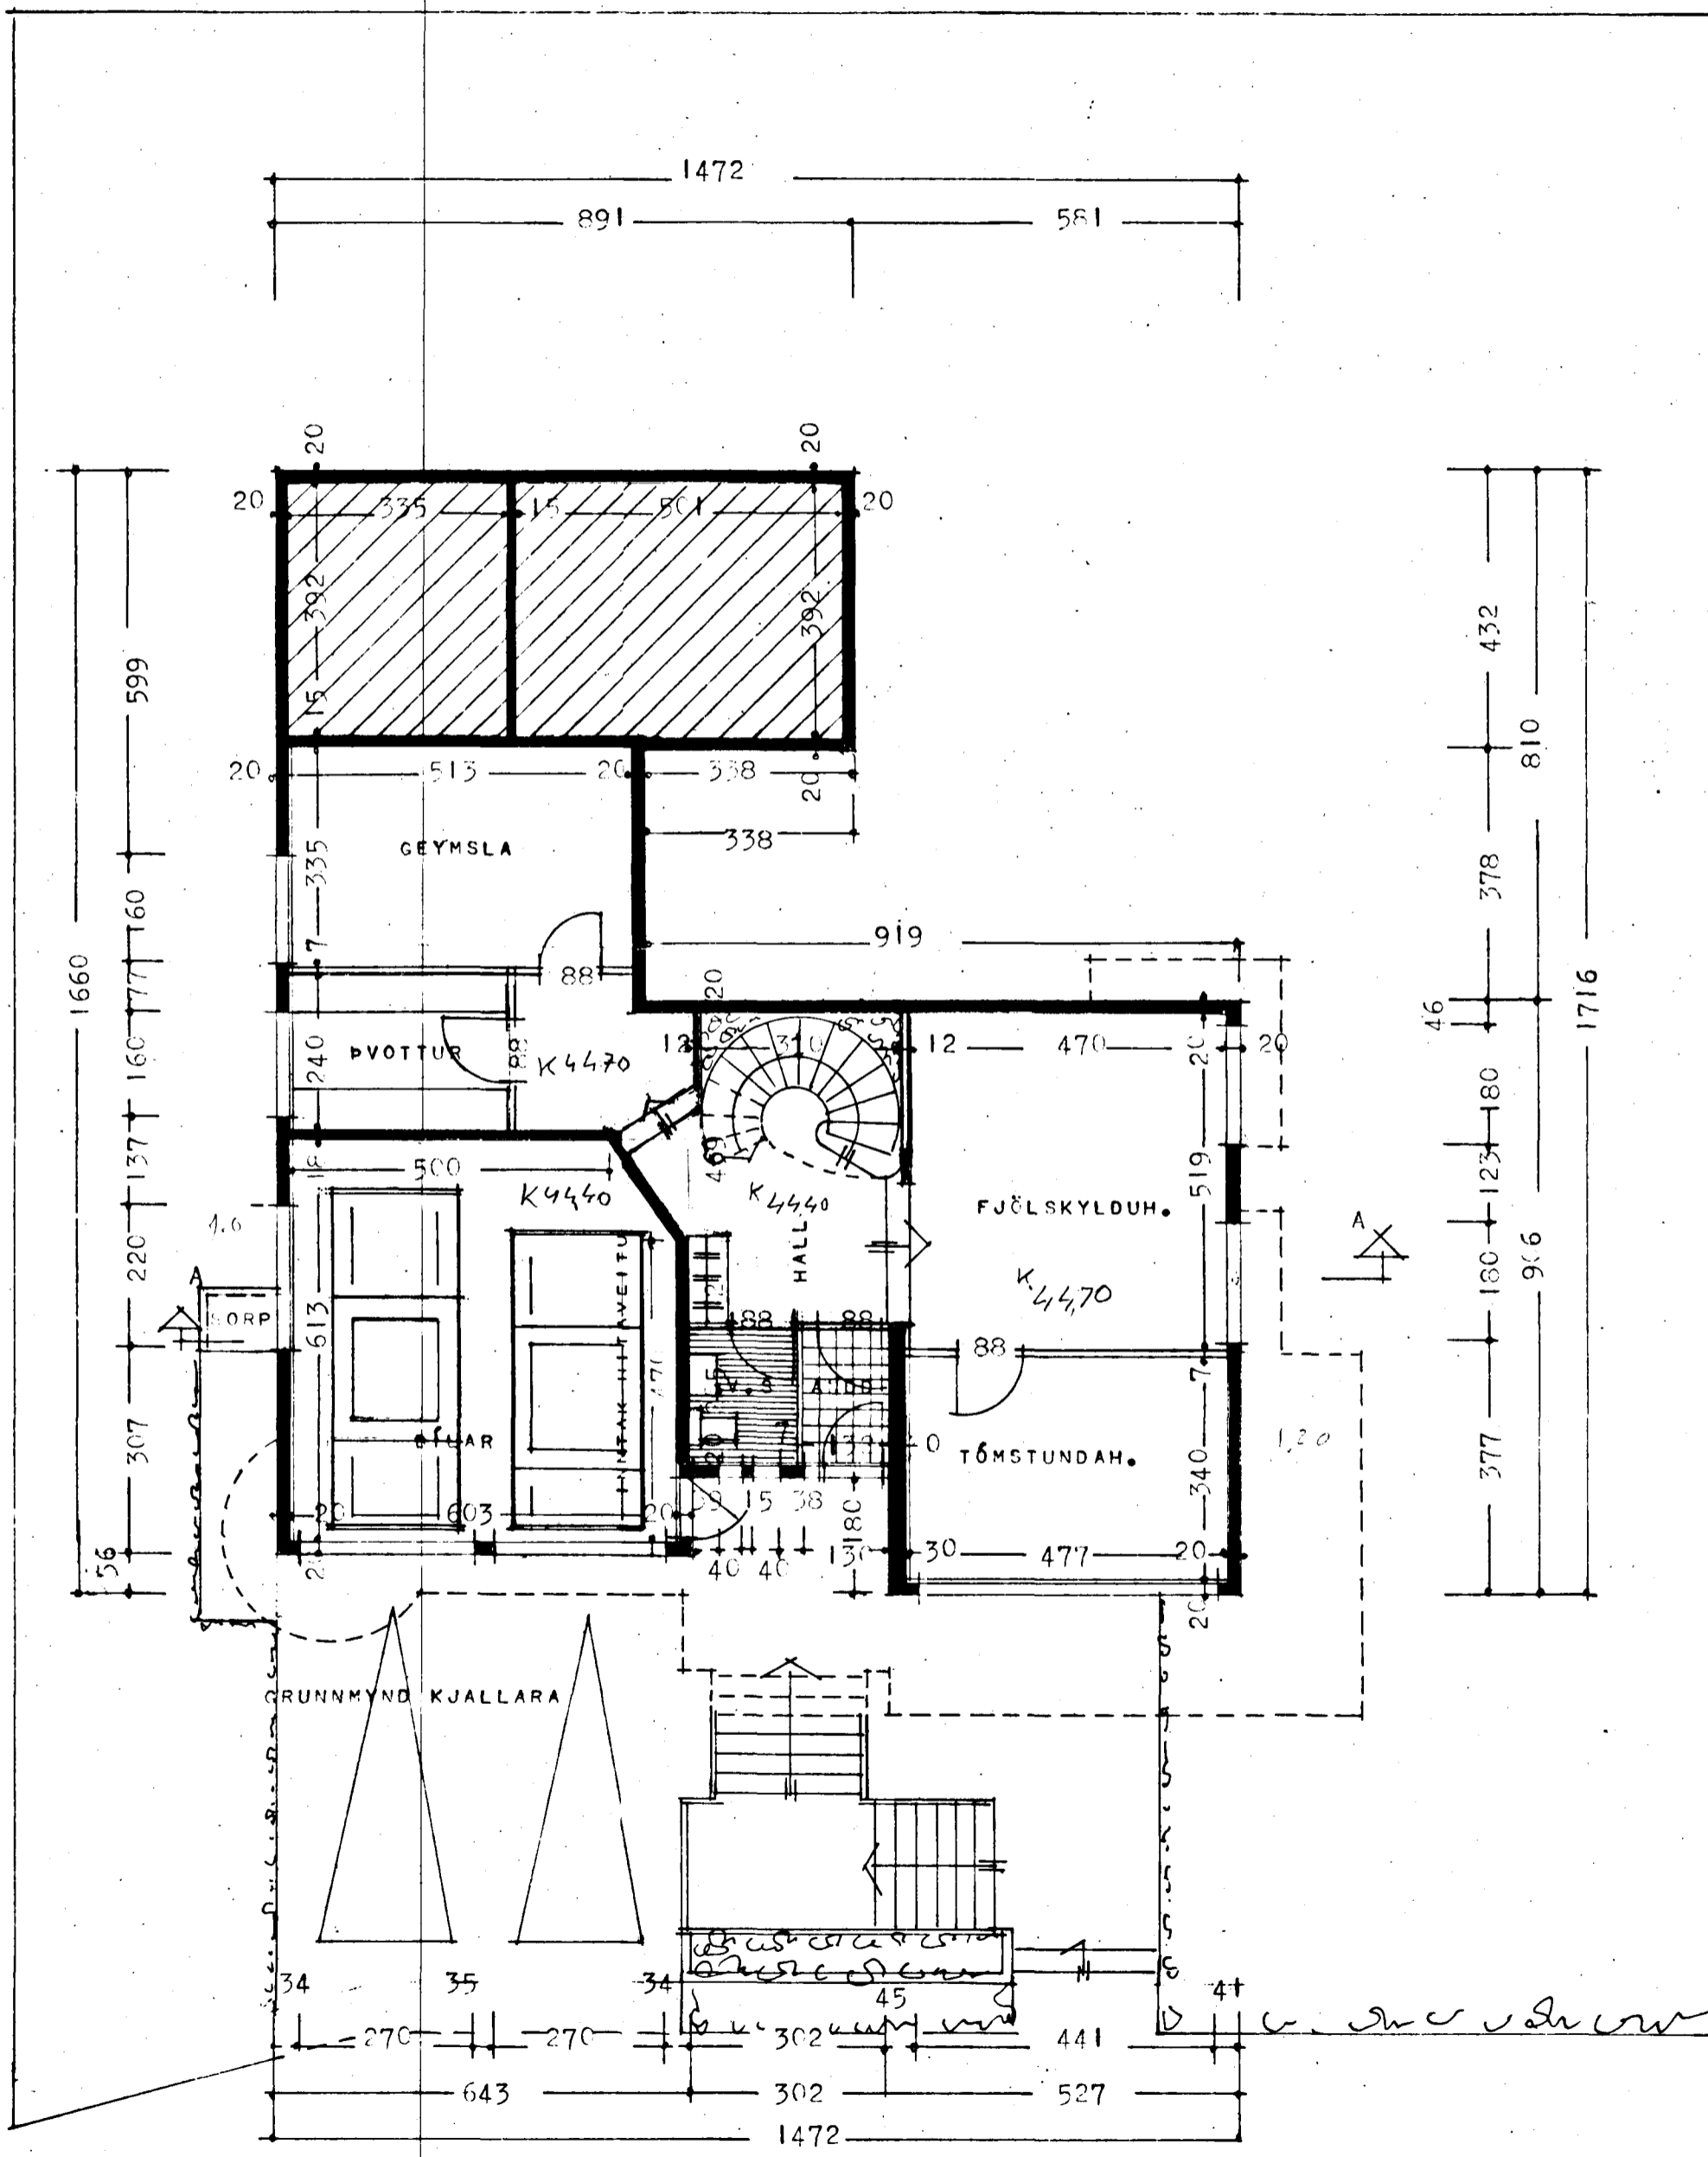

SKURÐUR A - A

Hjartan Þeinnsson