



Samþykkt á fundi bygginga-  
nefndar þ. 21/10/79  
BYGGINGAFULLTRÚN  
Í HAFNARFIRÐI

Ganga skal frá önnu  
eldstæði í samráði við  
stórkvildsstjóra

Golfkotcheblenn  
úm 20cm  
semþ. 9/780


4740  
270  
5070

4740  
520  
5260

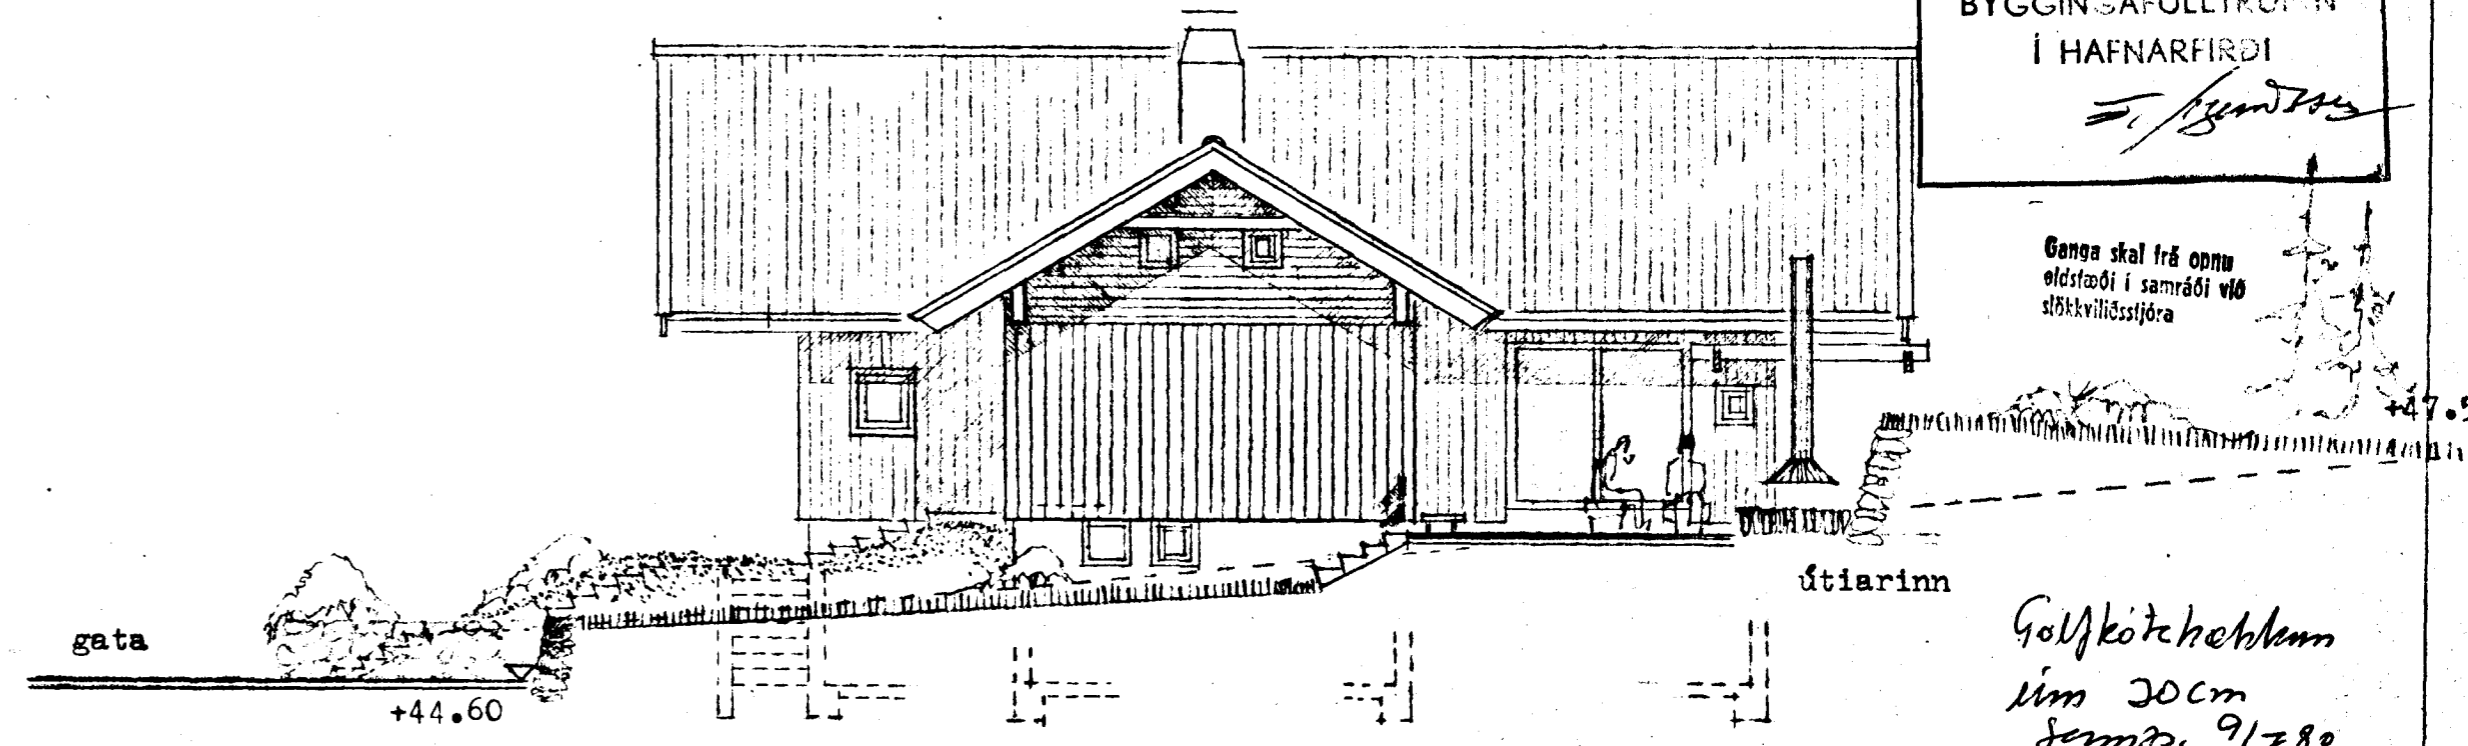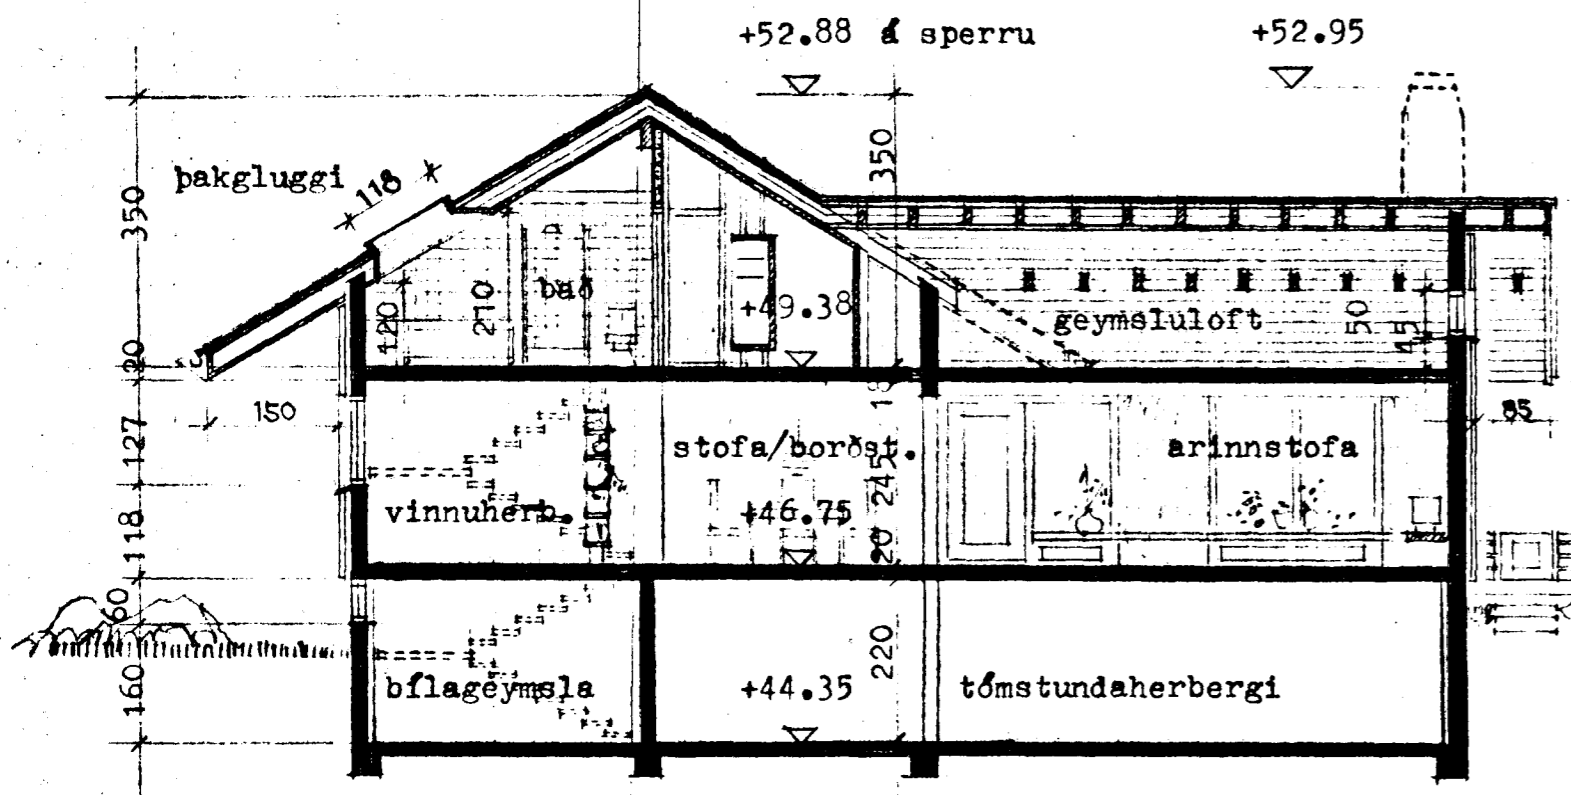


súðvestur hlið

sneiðing AA

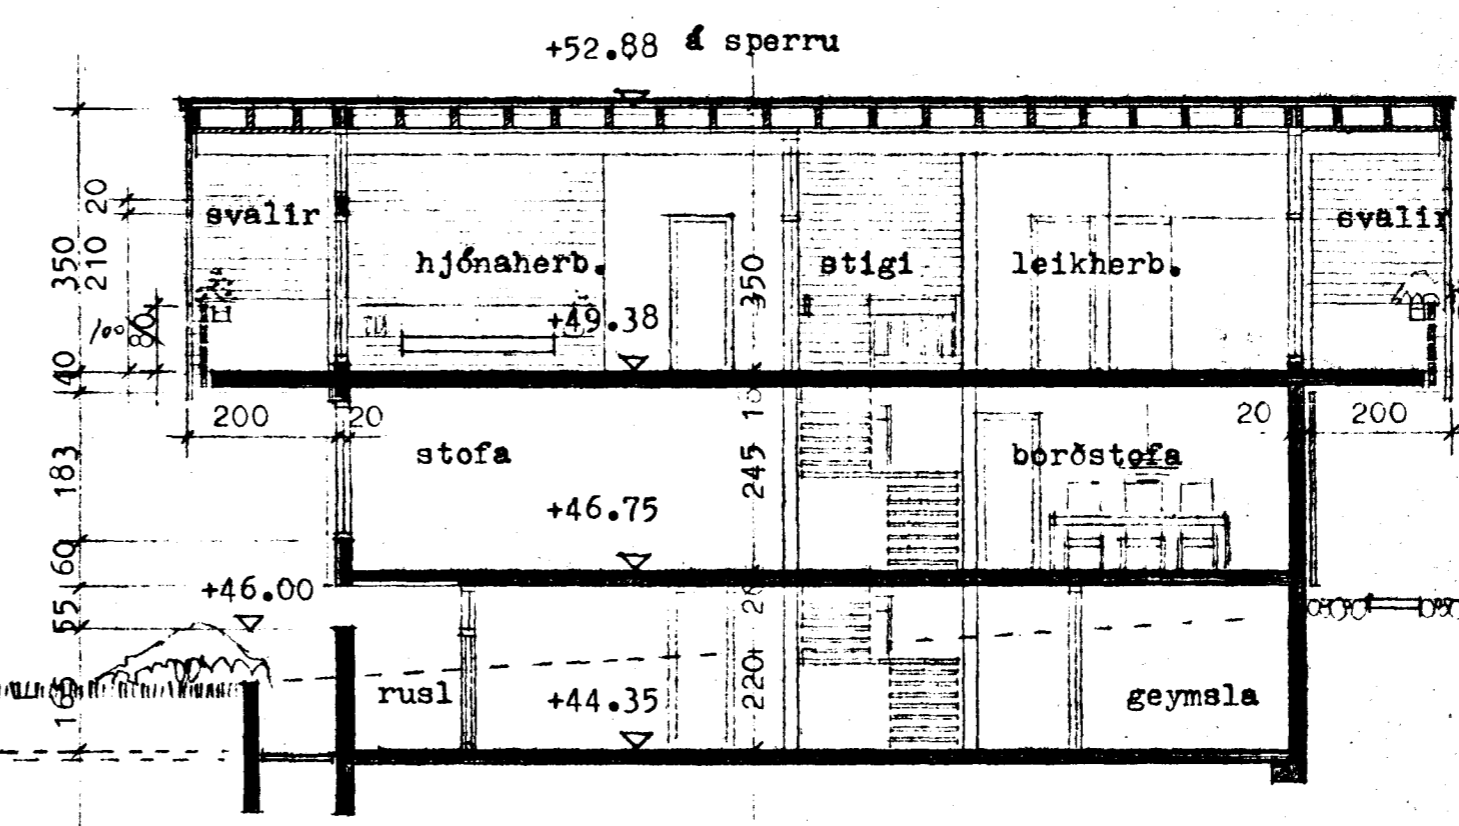

sneiðing BB

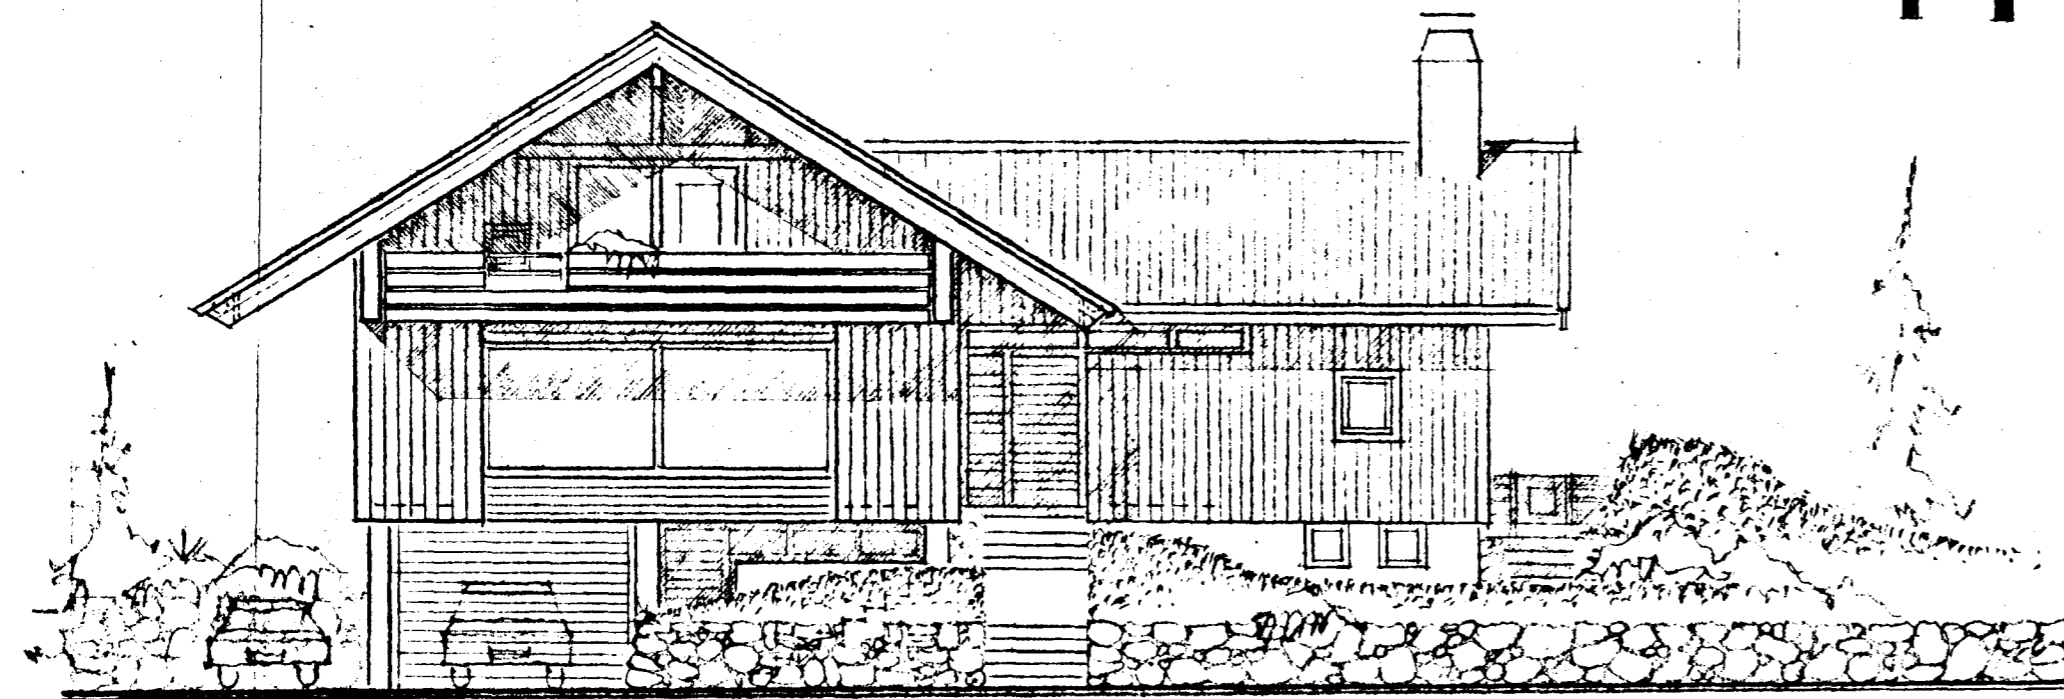

bílastæði      inngangur      grjóttveggur

norðvestur hlið

Einbýlishús Tryggva Ólafssonar  
Háihvammur 13, Hafnarfirði

Sneiðingar, útlitsmyndir, m. 1:100 / R. sept. 1979

Ólafur Arthúrssón, arkitekt, Tjarnarg. 22, R. s. 10960

*Ólafur Arthúrssón*