


HAIHVAMMUR 14. HAFNARFIRÐI.

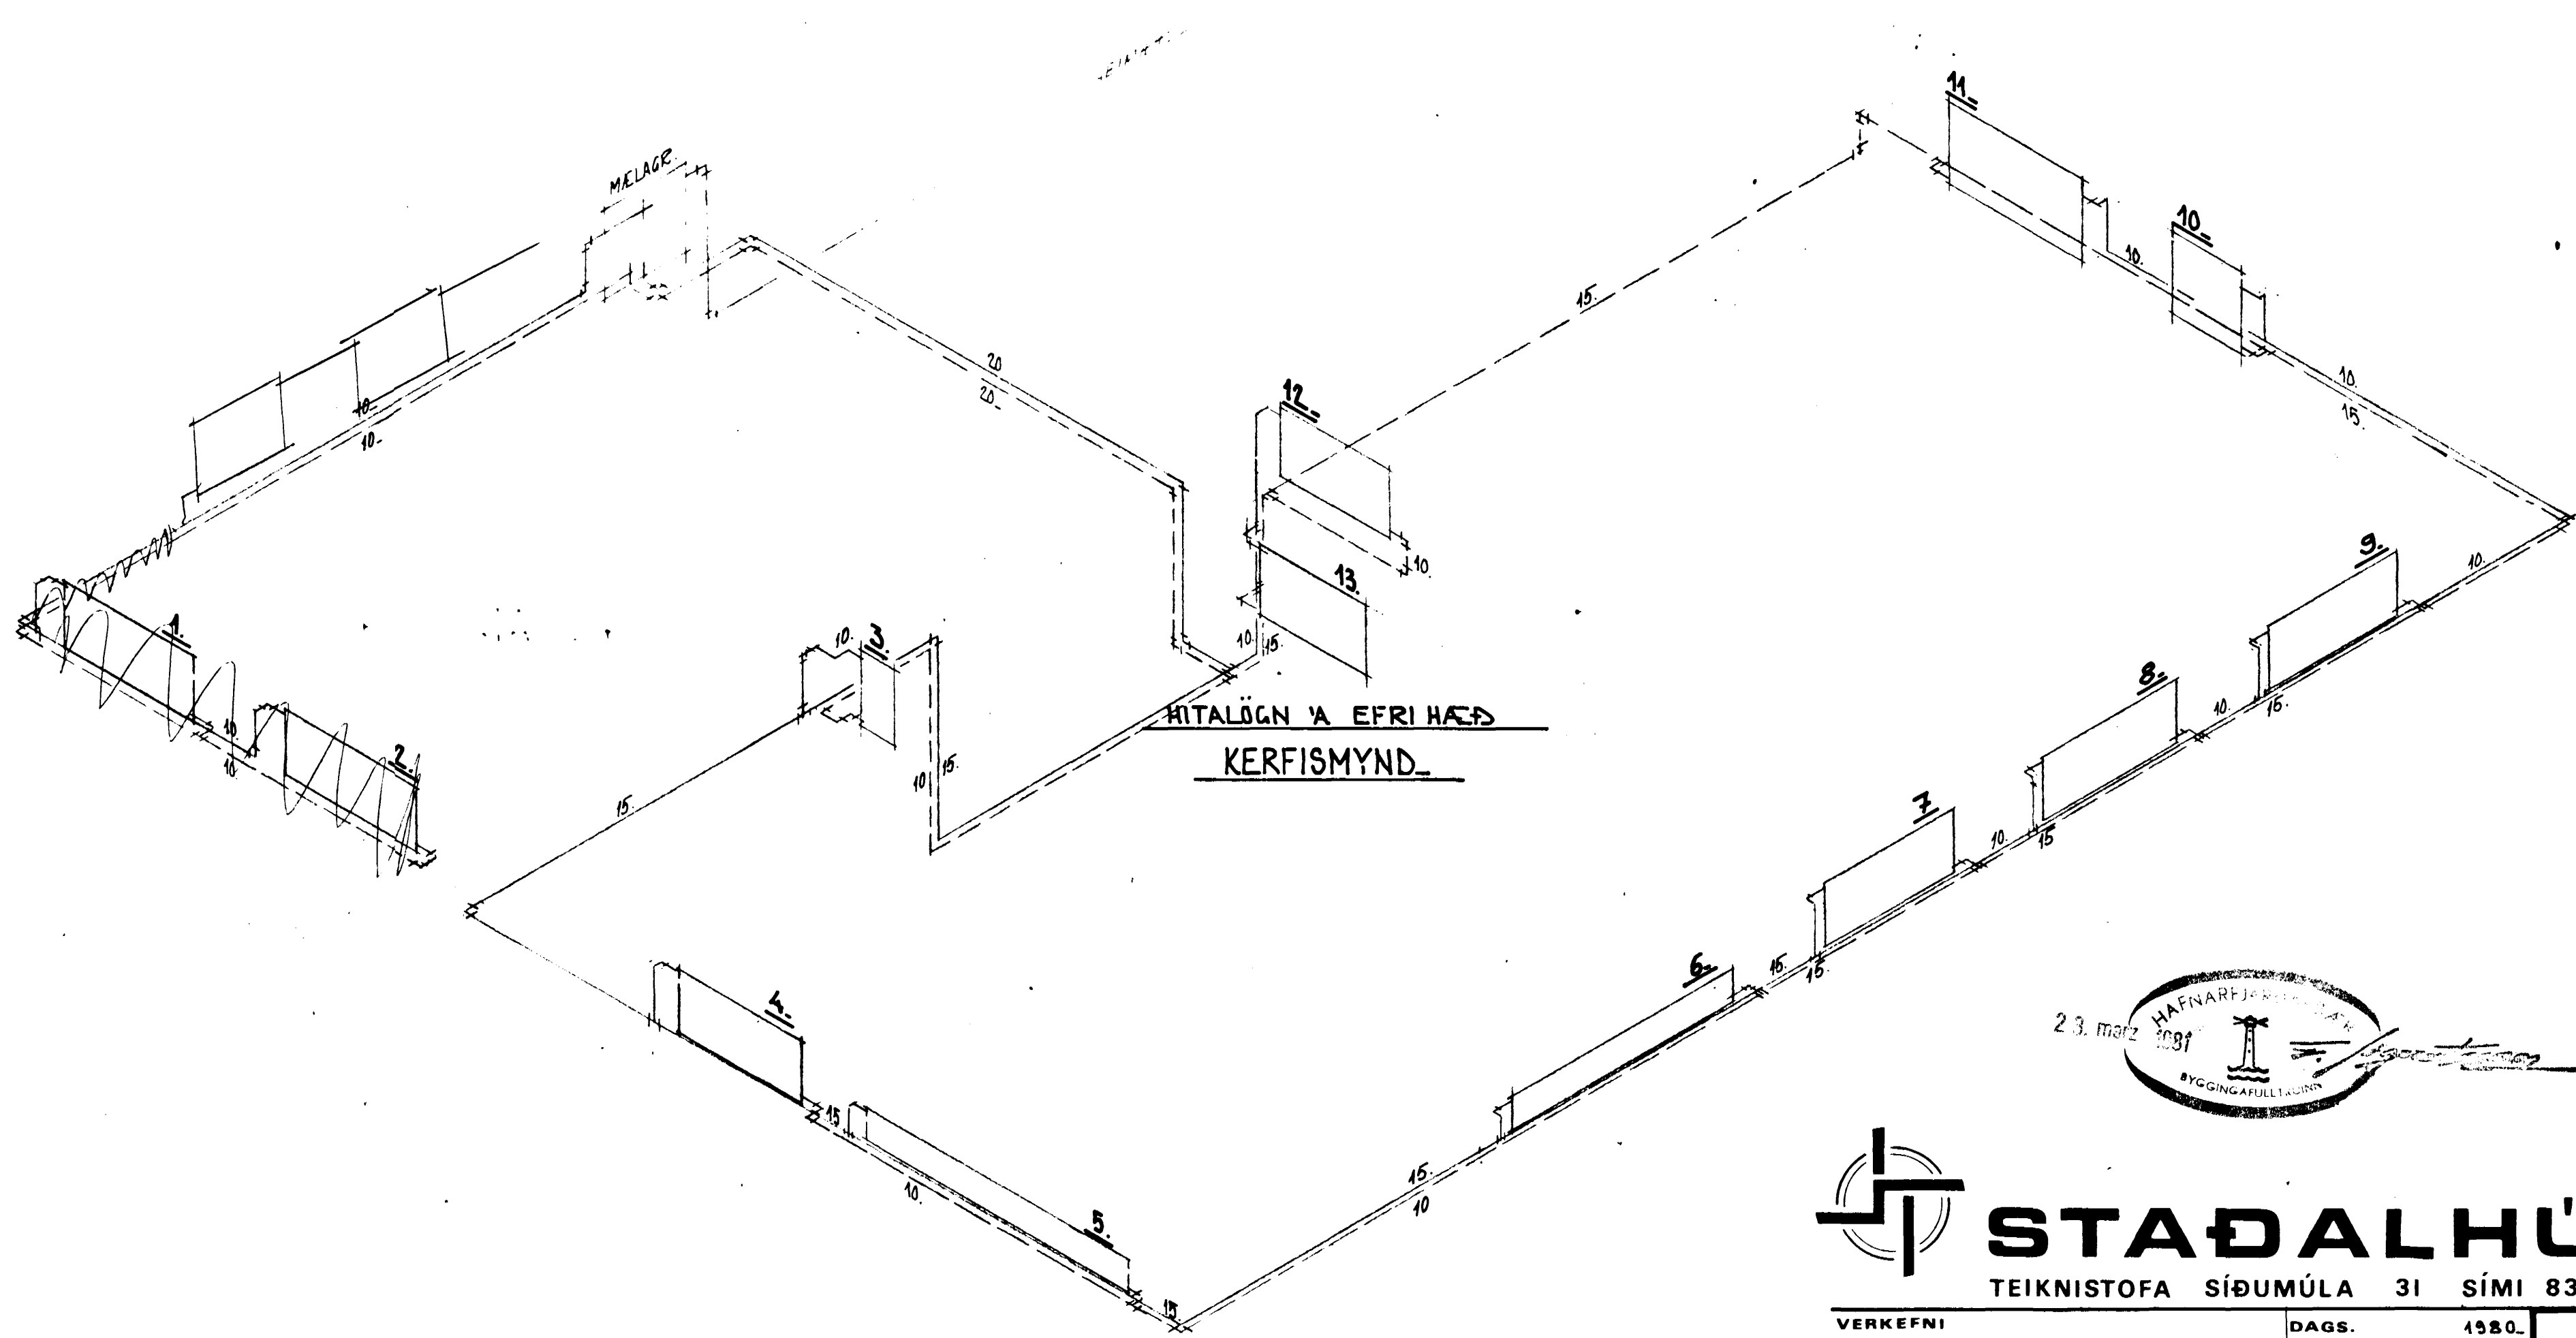

23. marz 1981
 HAFNARFIRÐI
 BYGGINGAFULLTAKIÐ

STADALHÚS S F
 TEIKNISTOFA SÍÐUMÚLA 31 SÍMI 83141

VERKEFNI	DAGS.	1980.	VERK NR
HITALÖGN - KERFISMYND -	MKV.		
HAIHVAMMUR 14. HAFNARFIRÐI.	BR. marz 1981. SPK -		SU 43.
	BLAD NR	3.06.	

SIGURDUR GUDMUNDSSON SIGURDUR P KRISTJÁNSSON FTFI