
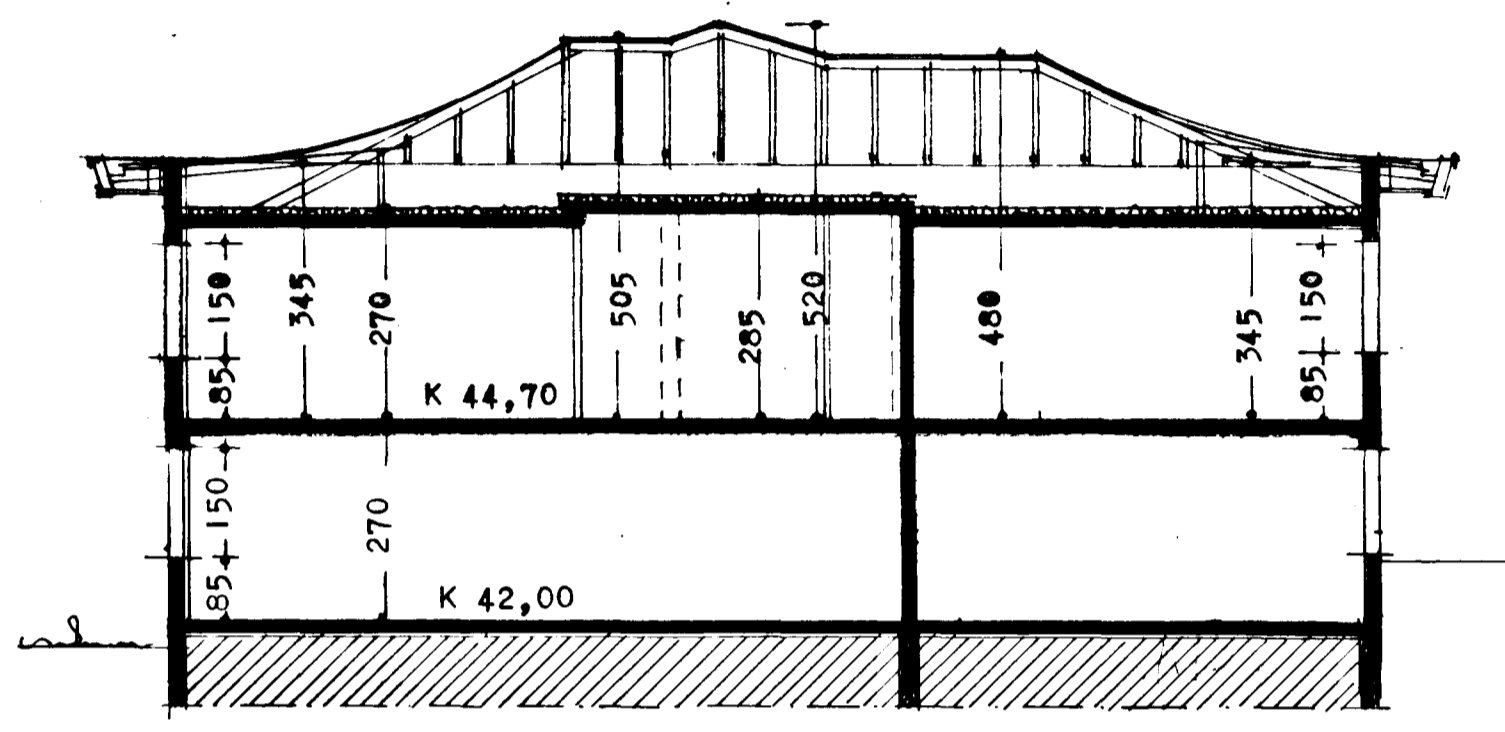


3370-0160-01


Samþykkt á fundi bygginga-  
nefndar þ. 16.12.1980  
BYGGINGAFULLTRÚINN  
Í HAFNARFIRÐI

Ganga skal frá önnur  
eittstæði í sameðli við  
stíðkvíðsstíðna

Beta þarf að kommu fyrir sorpbúna

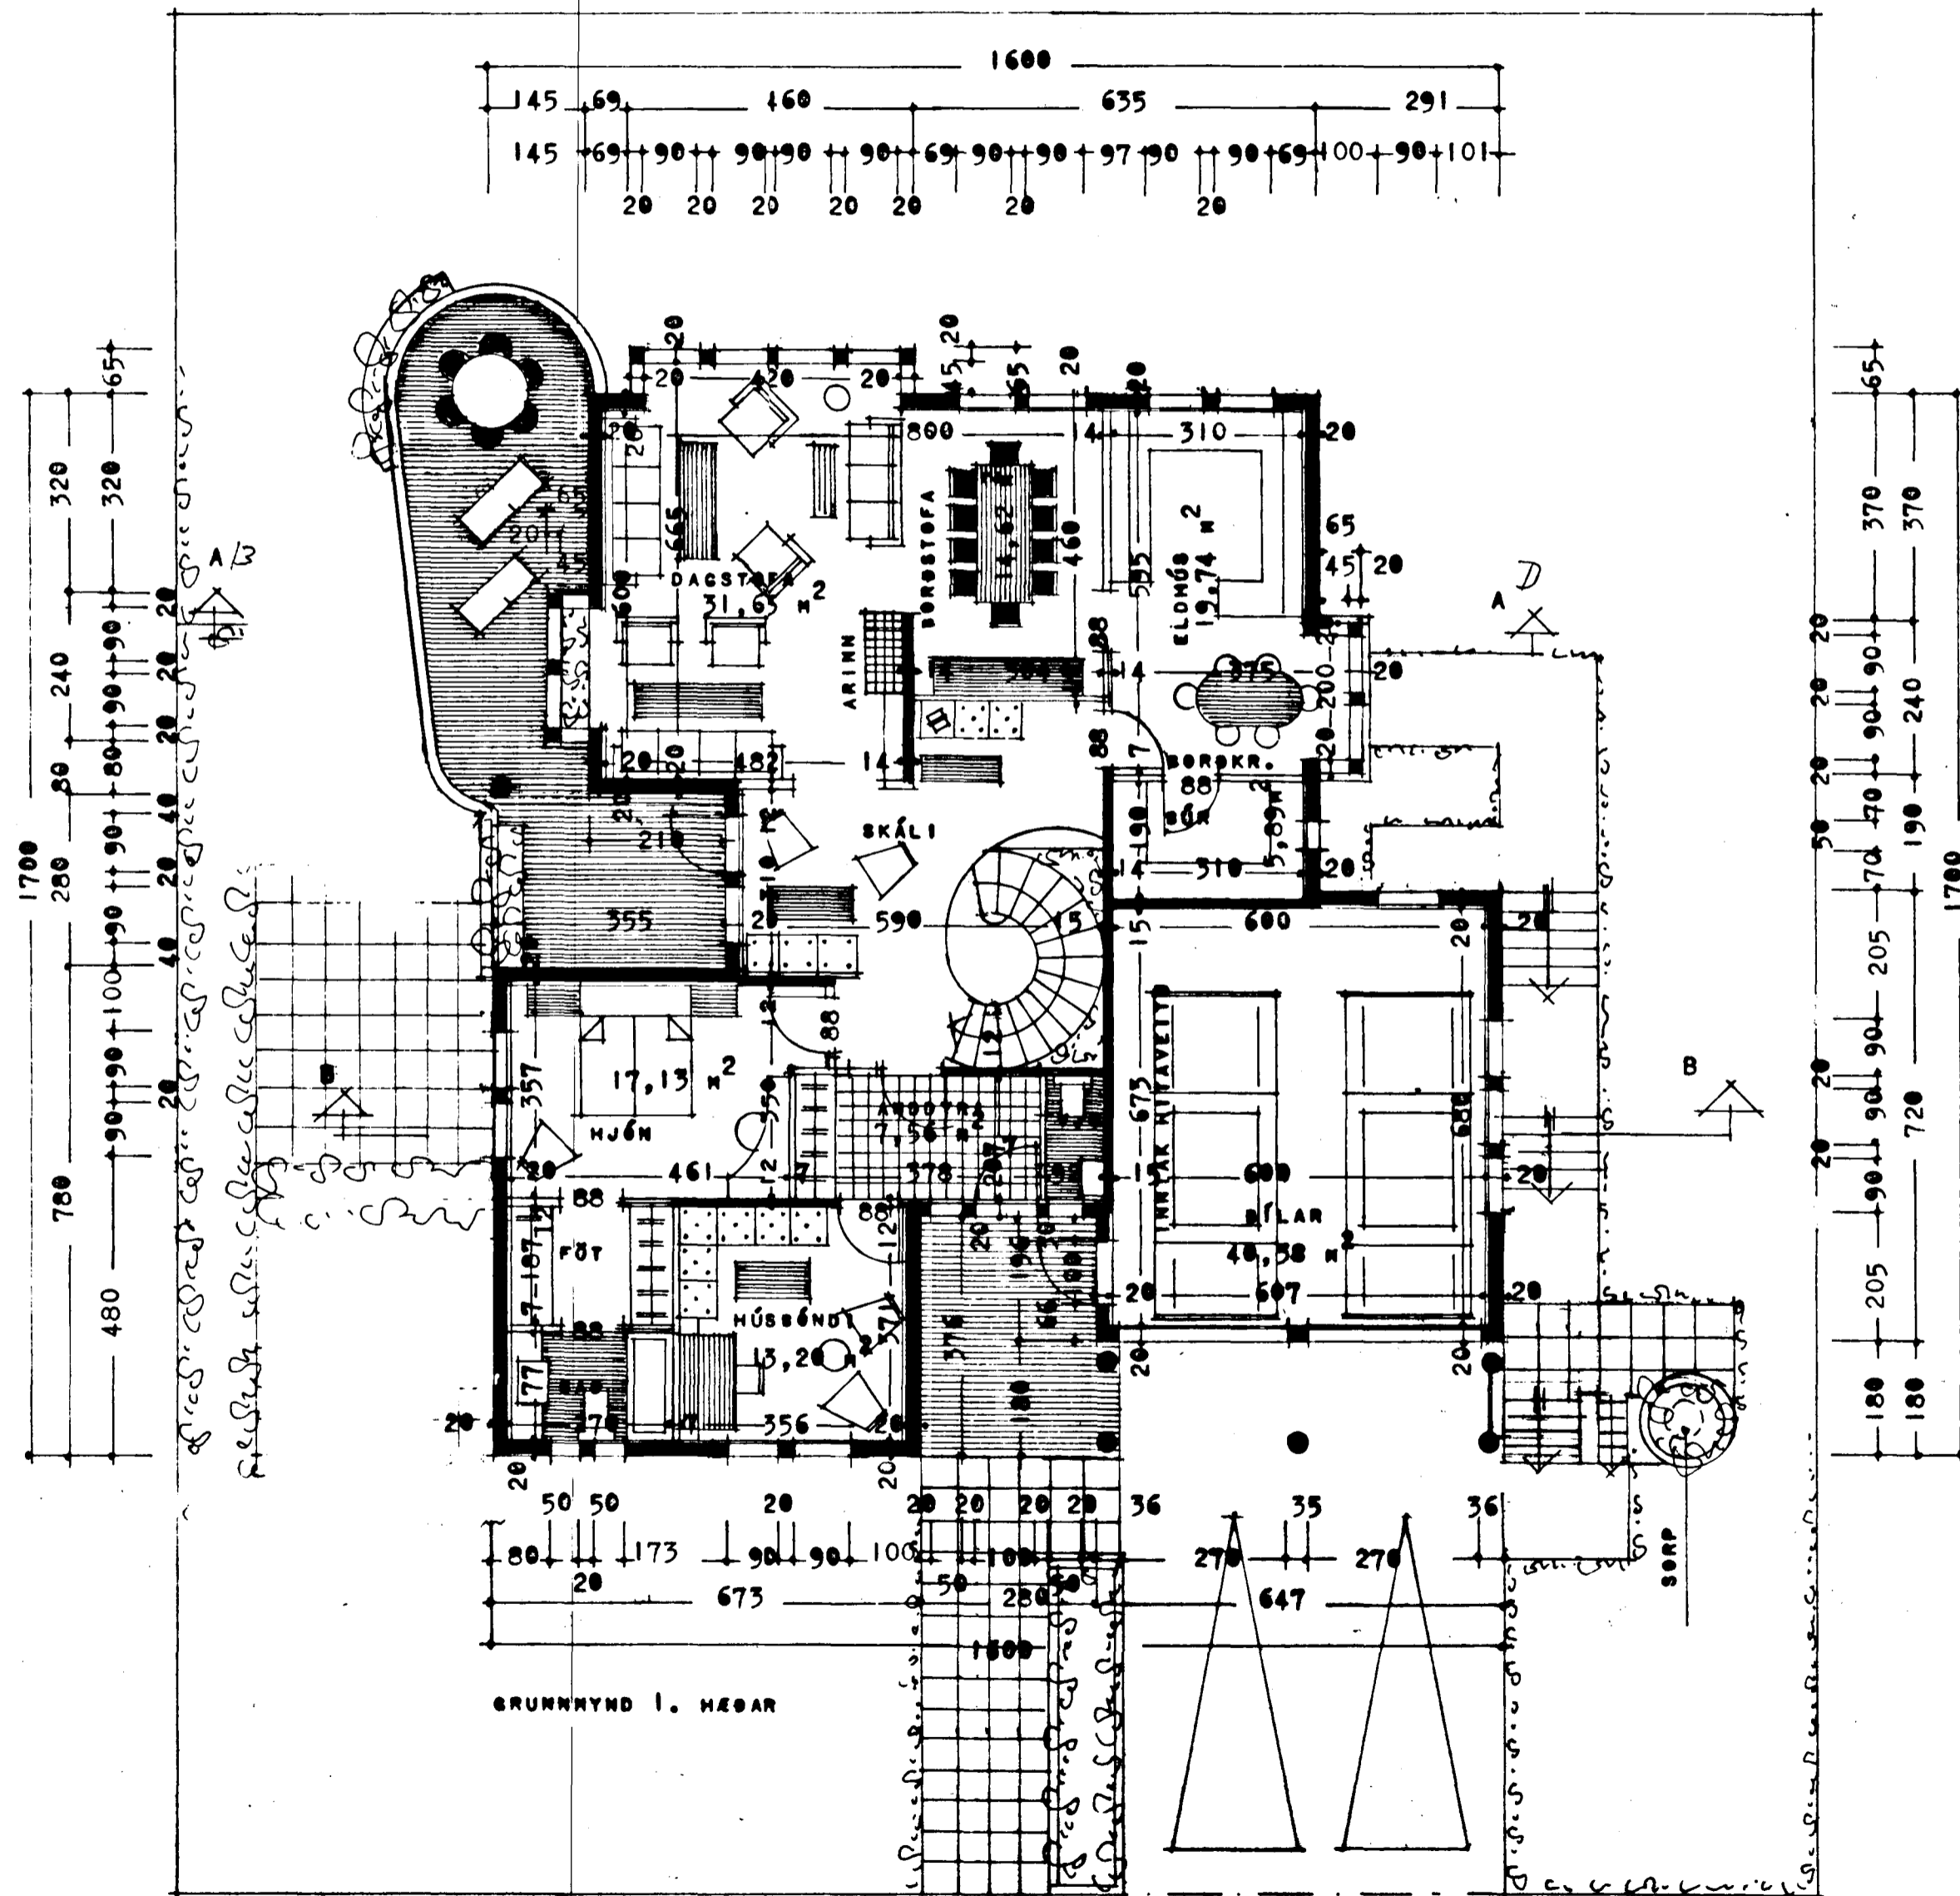

SKURÐUR B - B

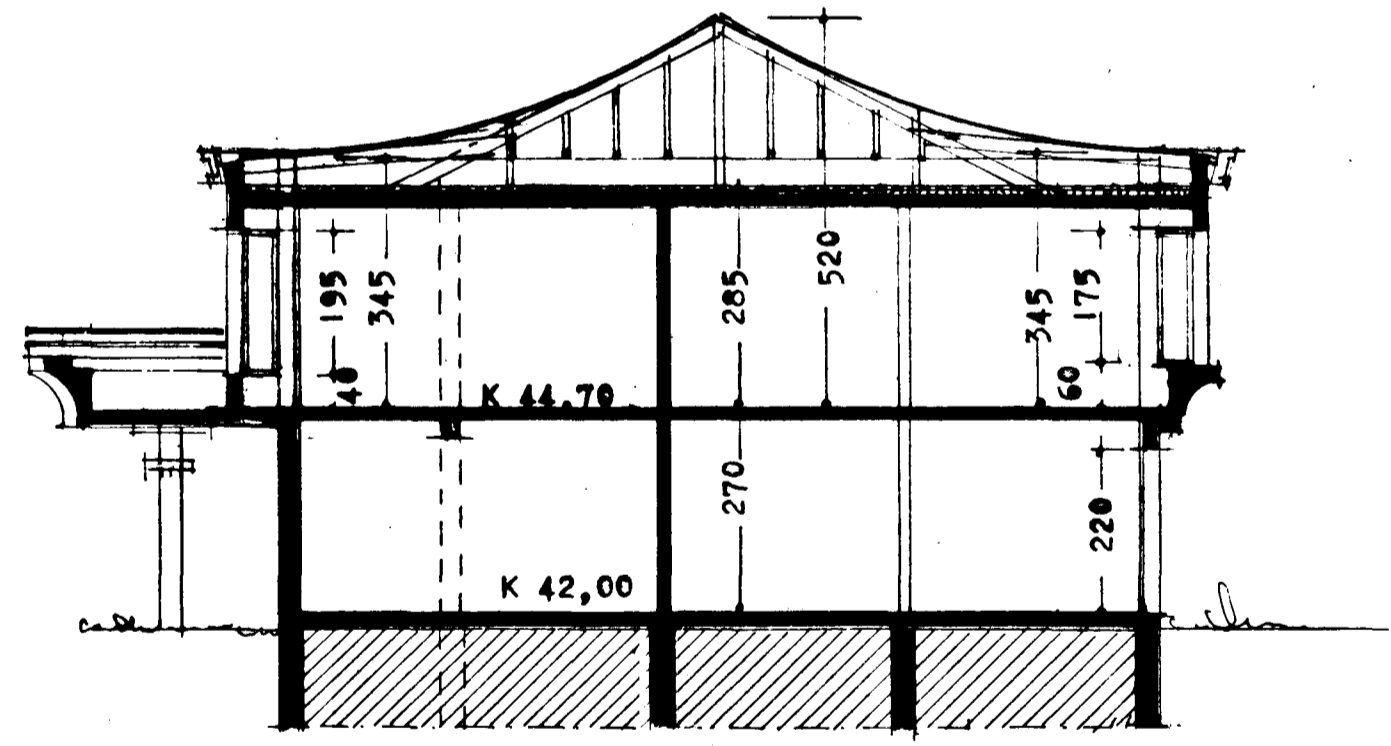

ANNARS SKV. SÉRUPPRÆTTUR SKURÐUR A - A

BREYTT 1. NÓVEMBER 1981  
REYKJAVÍK 1. JÚLÍ 1980  
Bjartan Þeirsson Bjartan Þeirsson