


3370-0160-01

Samþykkt á fundi bygginga-  
nefndar þ. 12/12/1980  
BYGGINGAFULLTRÚINN  
Í HAFNARFIRÐI  
*[Signature]*


Ganga skal frá önnu  
eldstæði í samræmi við  
slökkviliðstjóra

Betta þarf ákoma  
þinn (slökkviliðstjóri)  
G 44,54

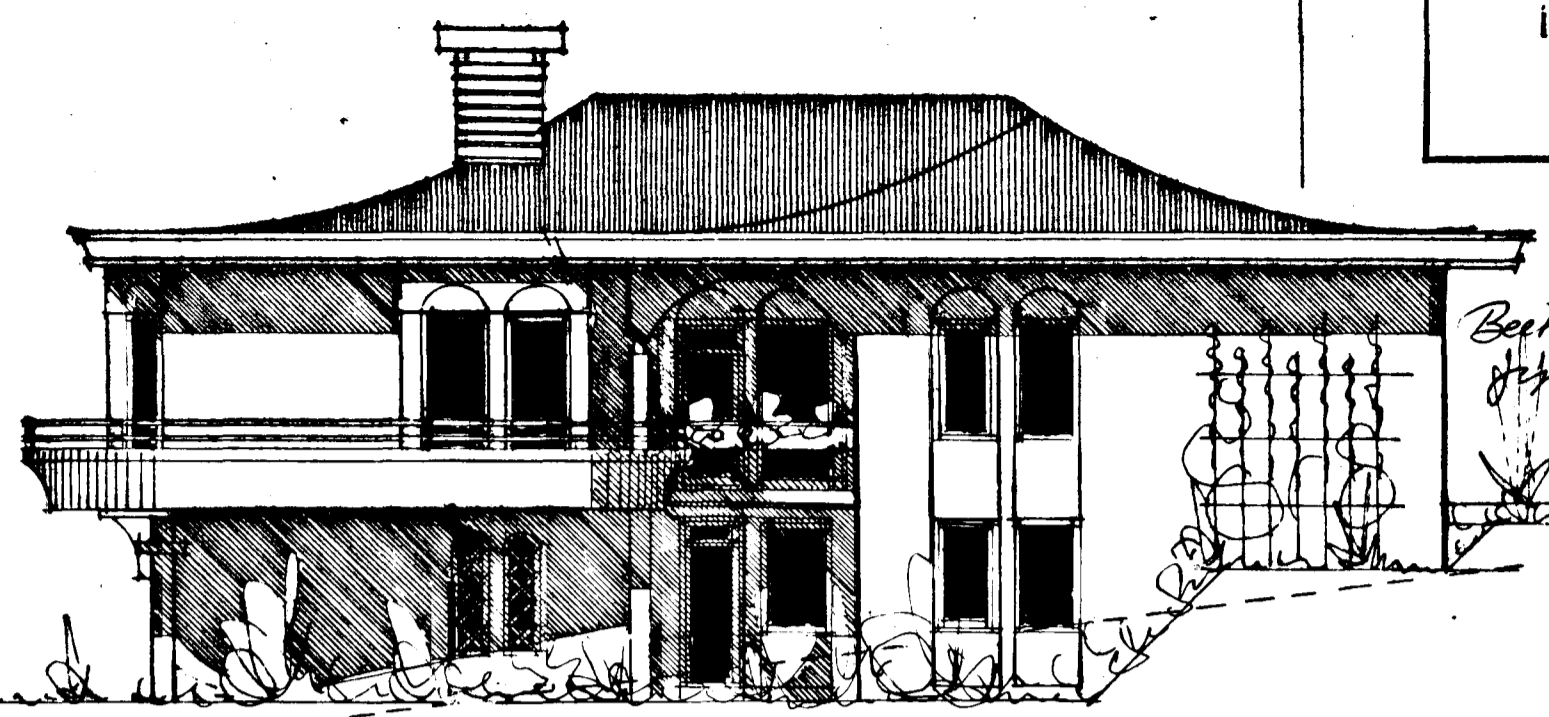

L 40,67


SUÐ-VESTUR

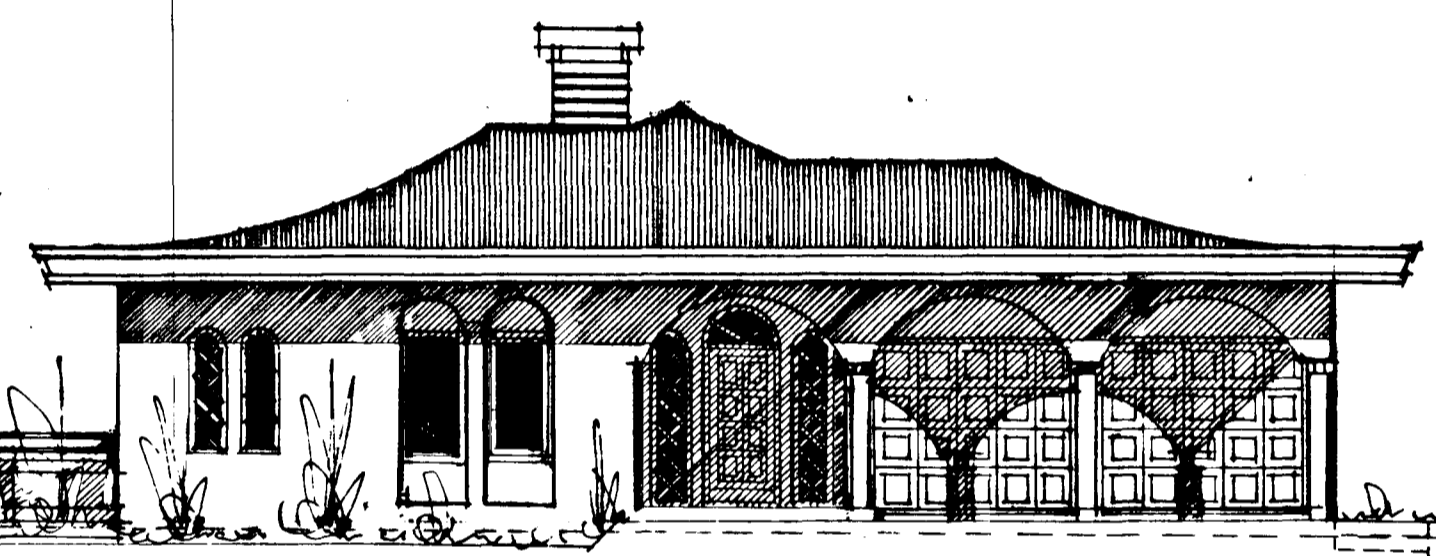

G 44,54

G 44,32


SUÐ-AUSTUR

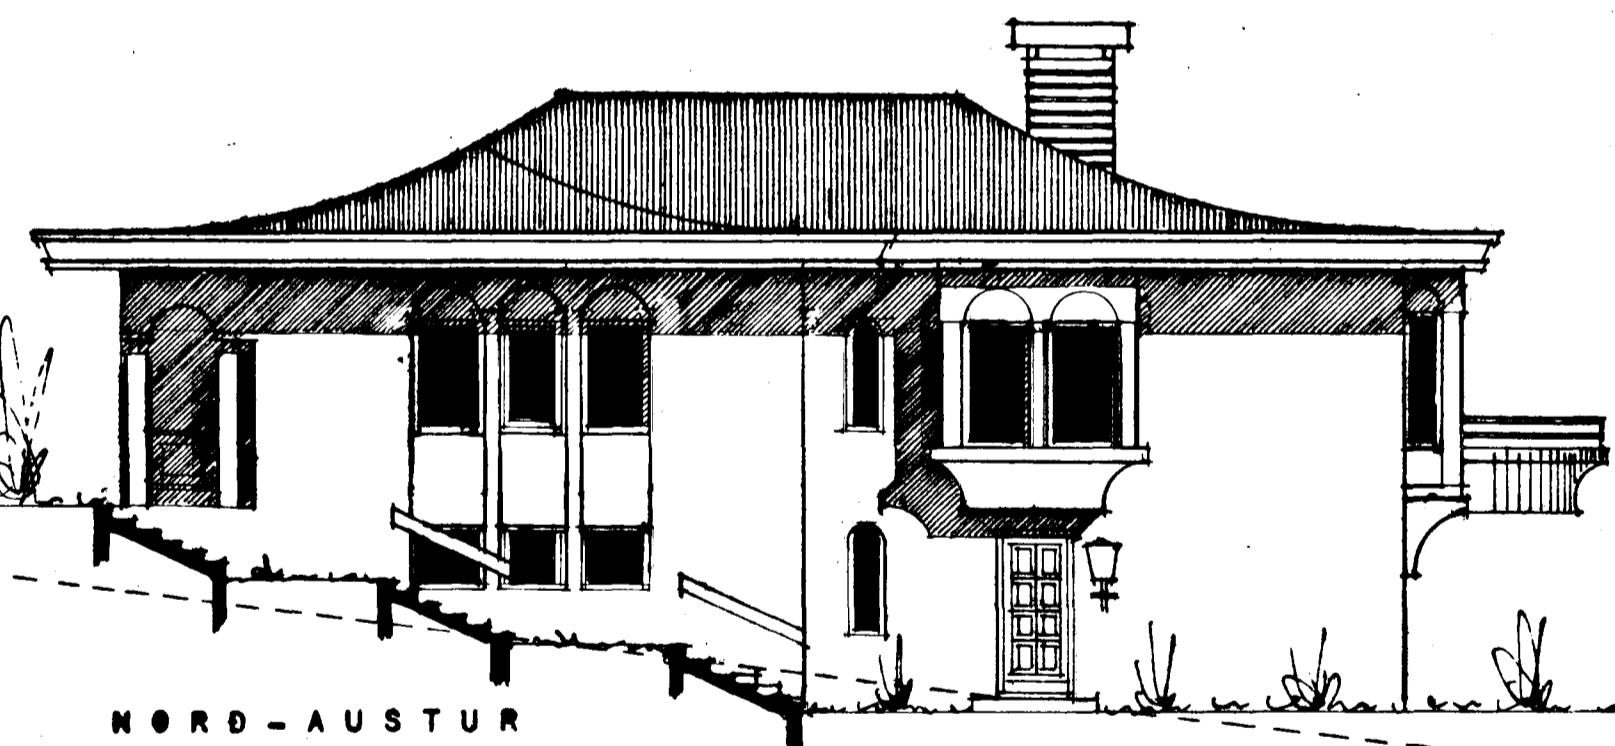

G 44,32

NORÐ-AUSTUR

L 40,65

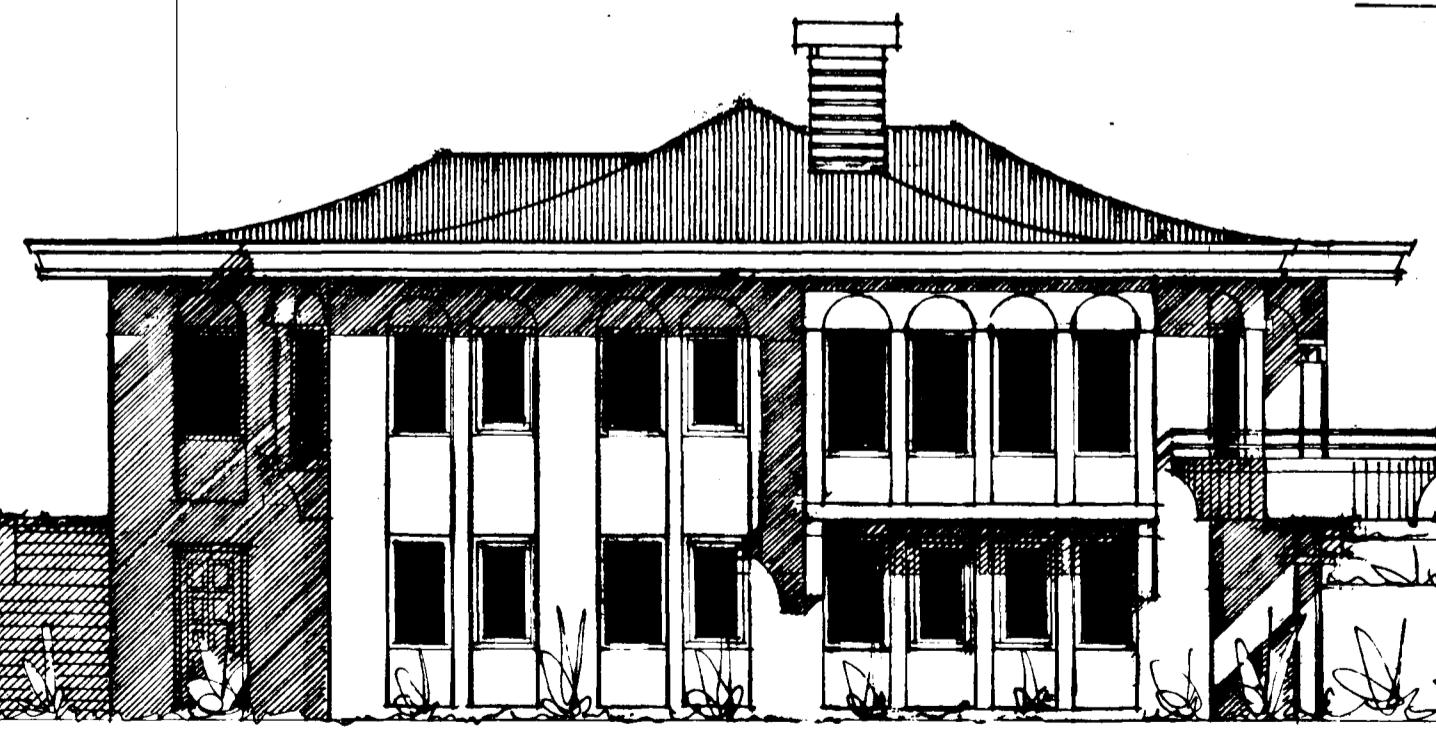

G 44,32

G 44,54

L 40,65

L 40,67

NORÐ-VESTUR

BREYTT 1 NÓVEMBER 1981

*[Signature]*

REYKJAVÍK 1. JÚLÍ 1980

*[Signature]*