



Samþykkt á fundi bygginga-
nefndar þ. 22. 8. 1979
BYGGINGAFULLTRÚÐIN
Í HAFNARFIRÐI

Ganga skal frá omm
eldstöði í samráði við
slökkviliðsliðara

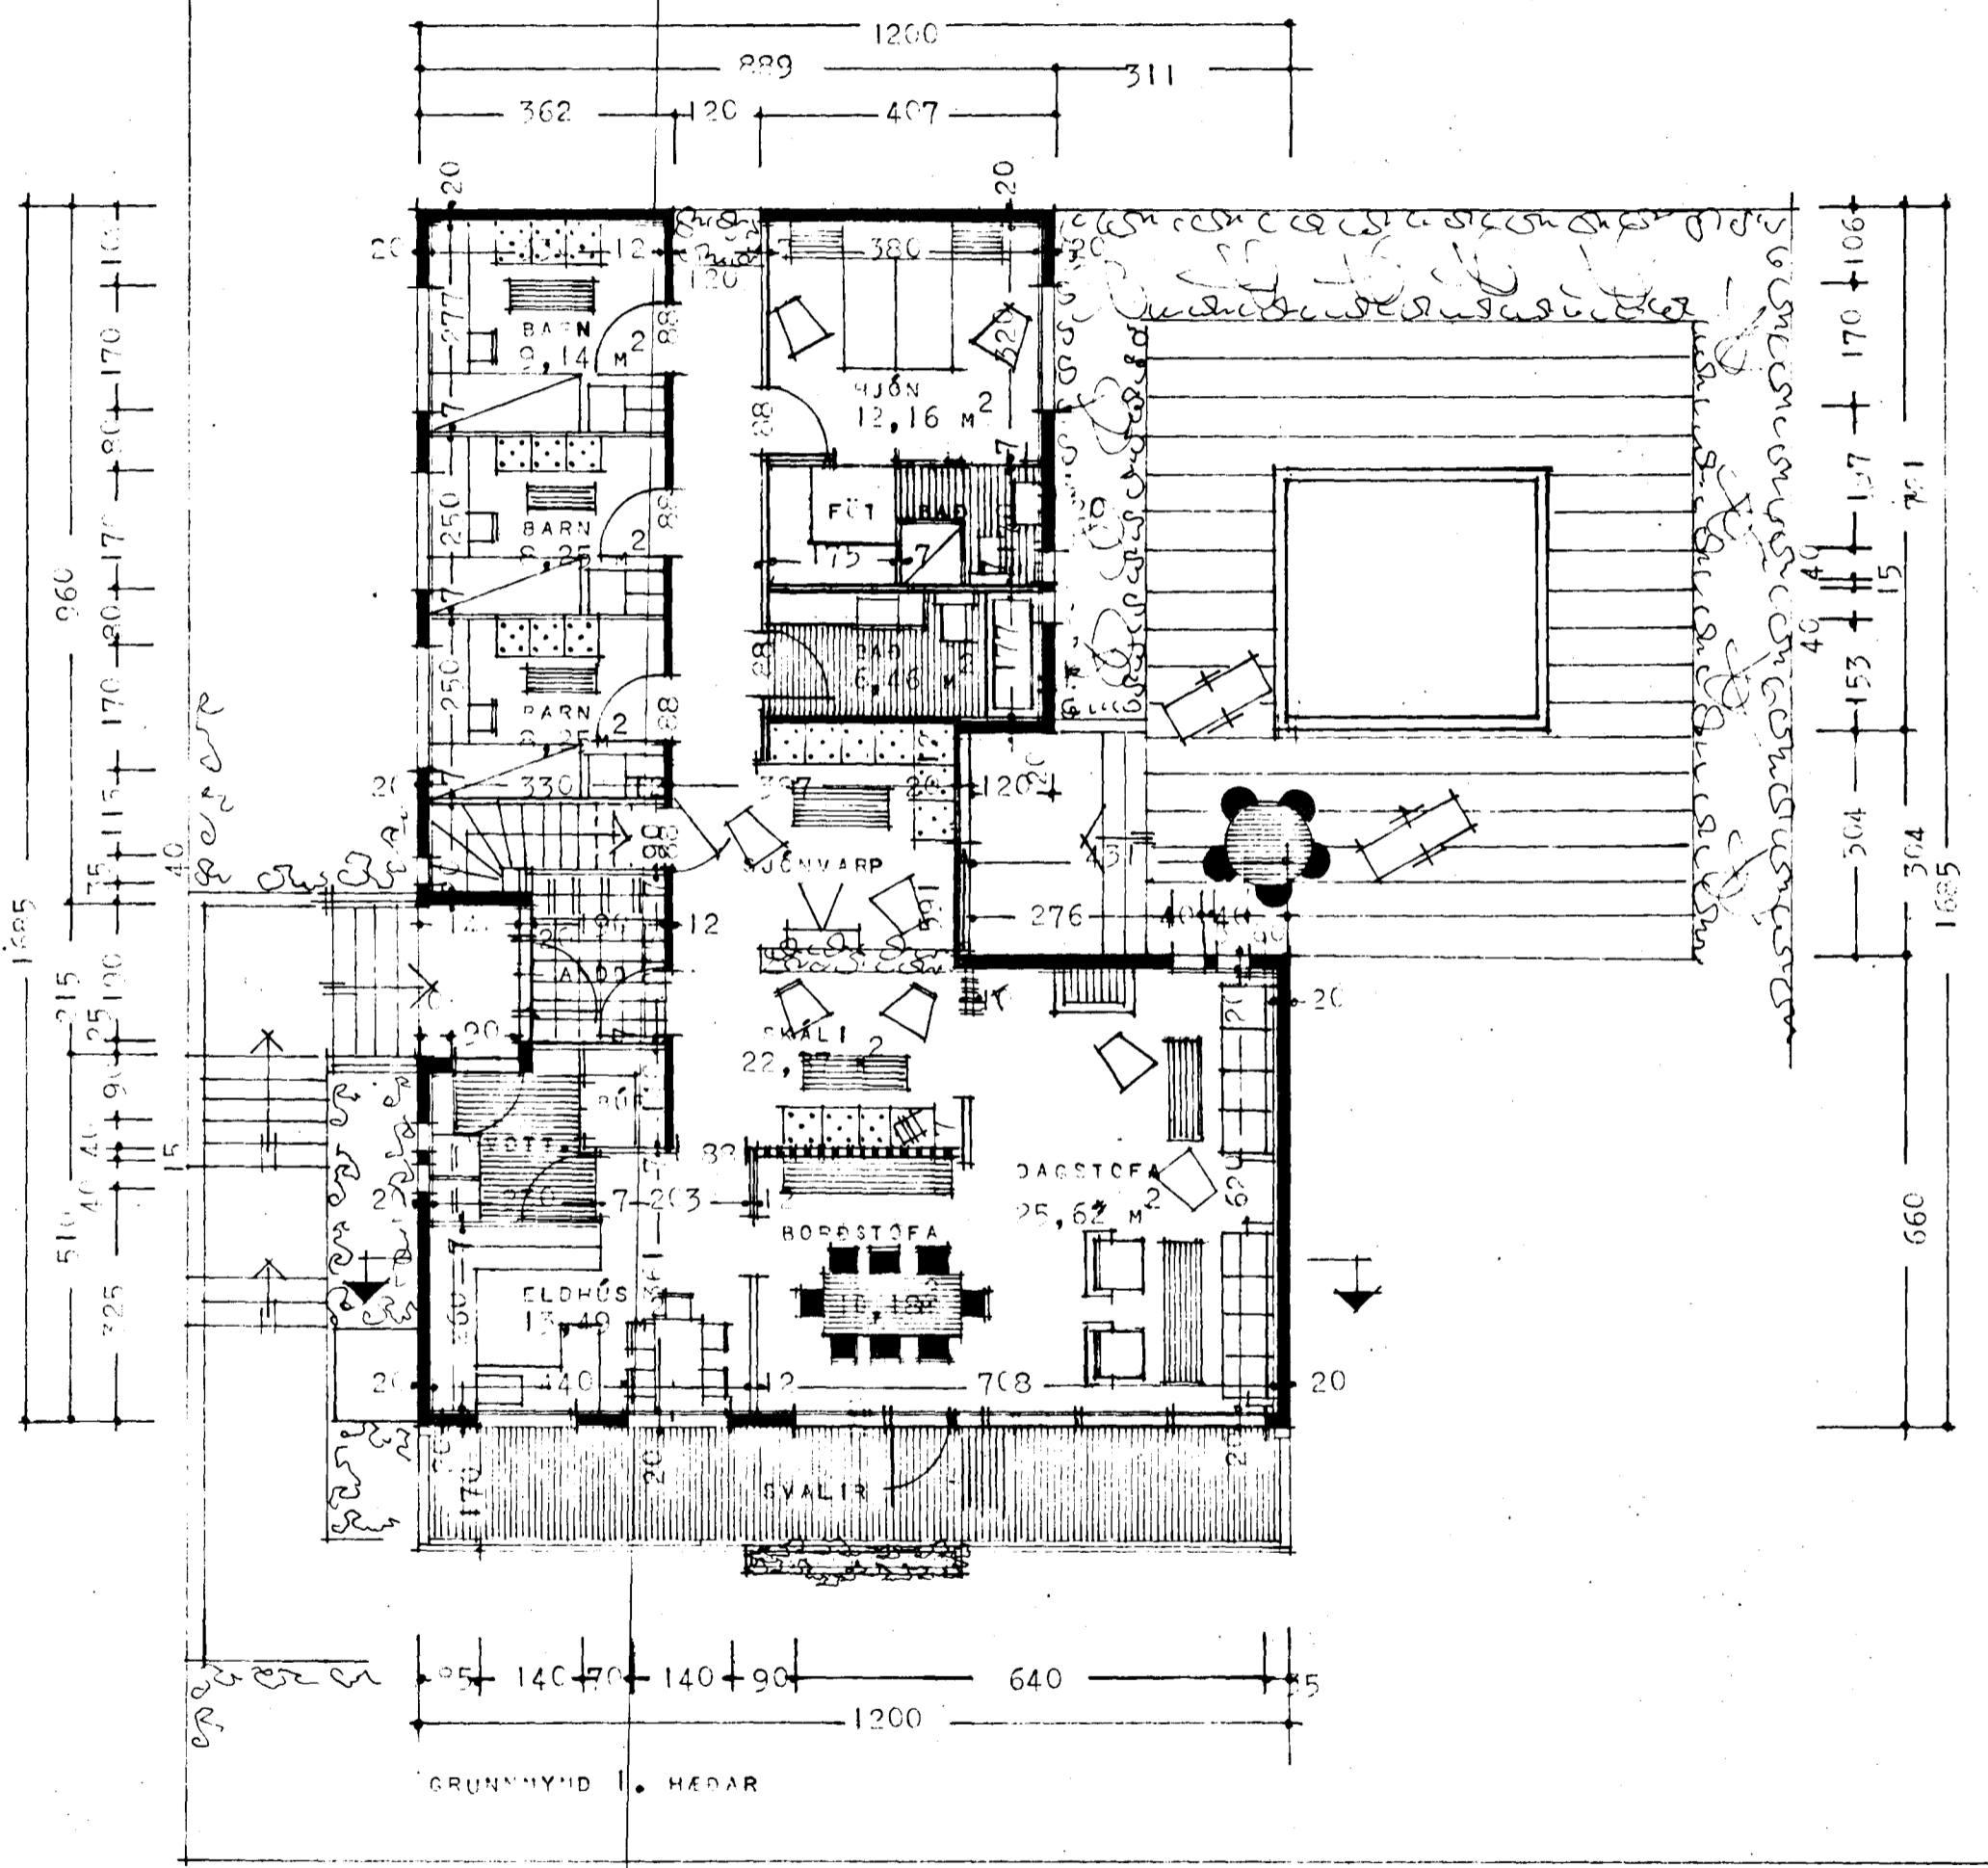

KÖNNUNILINUR
ÞAK. 0,20 W/M²C⁰
TVEGGIR 1,00 ---
GOLF. 0,40 ---

STYPT LOFT YFIR SVÆFHERBERGJUM. LOFT YFIR ÞEIM HLUTA (BÚGAR
SEM EKKI ER STYPT SÉ EINAHRAD MED GELDMARI EINANGRUN.
ÞAKVALLI 25 CM Á METER (RÚMAR 1:0)

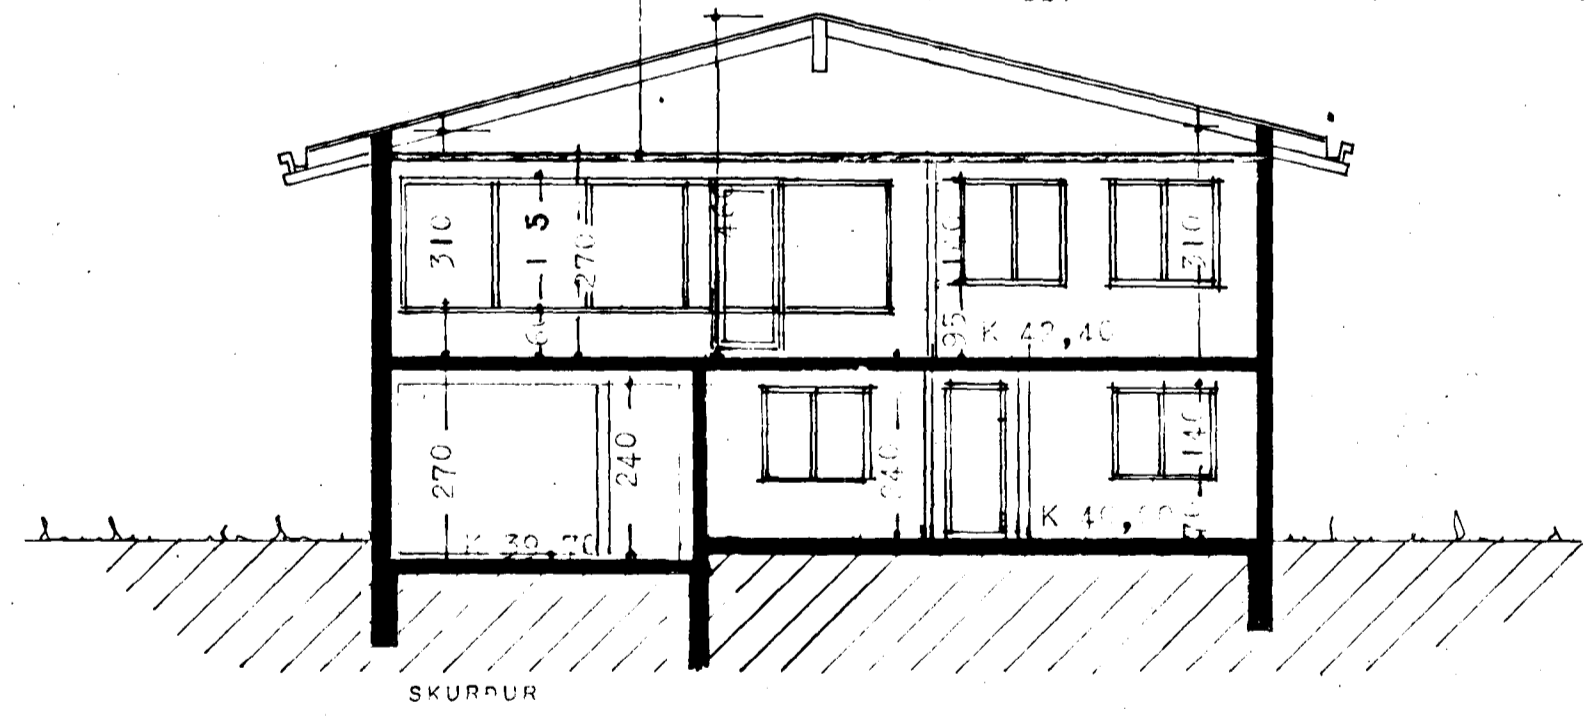

PREYTT Í ÁNT. 1979
Gartan Þeinson,
REYKJAVÍK Í ÁNT 1979
Gartan Þeinson