OFNAR: STÁLOFNAR AF VÖRUNNERFERI GERÐ, DELTA t=40°

STÁLOFTNING	OFN NR.	[illegible]	[illegible] LENGD	HITAM.KCAL/H
[illegible]	1	65	330	2001
[illegible]	2	65	140	575
[illegible]	3	65	140	600
[illegible]	4	65	140	1261
[illegible]	5	65	140	526
[illegible]	6	60	70	200
[illegible]	7	60	170	1464
[illegible] R	8	65	140	750
[illegible]	9	65	150	820
[illegible]	10	65	160	846
[illegible]	11	[illegible]	160	846
[illegible]	12	[illegible]	160	1062
[illegible]	13	[illegible]	150	680
[illegible]	14	[illegible]	160	1334
[illegible]	15	[illegible]	80	335
[illegible]	16	[illegible]	140	584
[illegible]	17	42	200	1447
[illegible]	18	60	120	817
[illegible]	19	42	420	2780
"	20	42	110	745

Það var farið eftir hessum [illegible] eða teikningu. [illegible] OFNAR HP.

SKÝRINGAR:
MIÐSTOÐVARRÍPUR SKULU VERA SVARTAR RÍPUR, MÁLAST MEÐ [illegible] ÁLRINGU, [illegible] 16 MM GLERULLARHÓLKUM OG VEFJAST MEÐ SÍSALPAPPA. GATA SKAL DESS AÐ [illegible] TENNSLA RINDLIST [illegible]. ALLIR OFNAR TENGJAST MEÐ STILLITÆ, TENGING Ø 10.
ALLA OFNA KOMI LOFTSKRÚFA OG SJÁLFV.LOKI DANFOSS ER STJÓRNAST AF VATNSHITAÐRIGI FJVR-10 [illegible] -R.
ATHUGA SKAL STARÐIR OFNA Á [illegible] ÁÐUR EN POLNTUN ER STAÐFEST.

Guðmundur Hauksson
c/o Málningarvertsm. Jarpa
Skúlagata 42

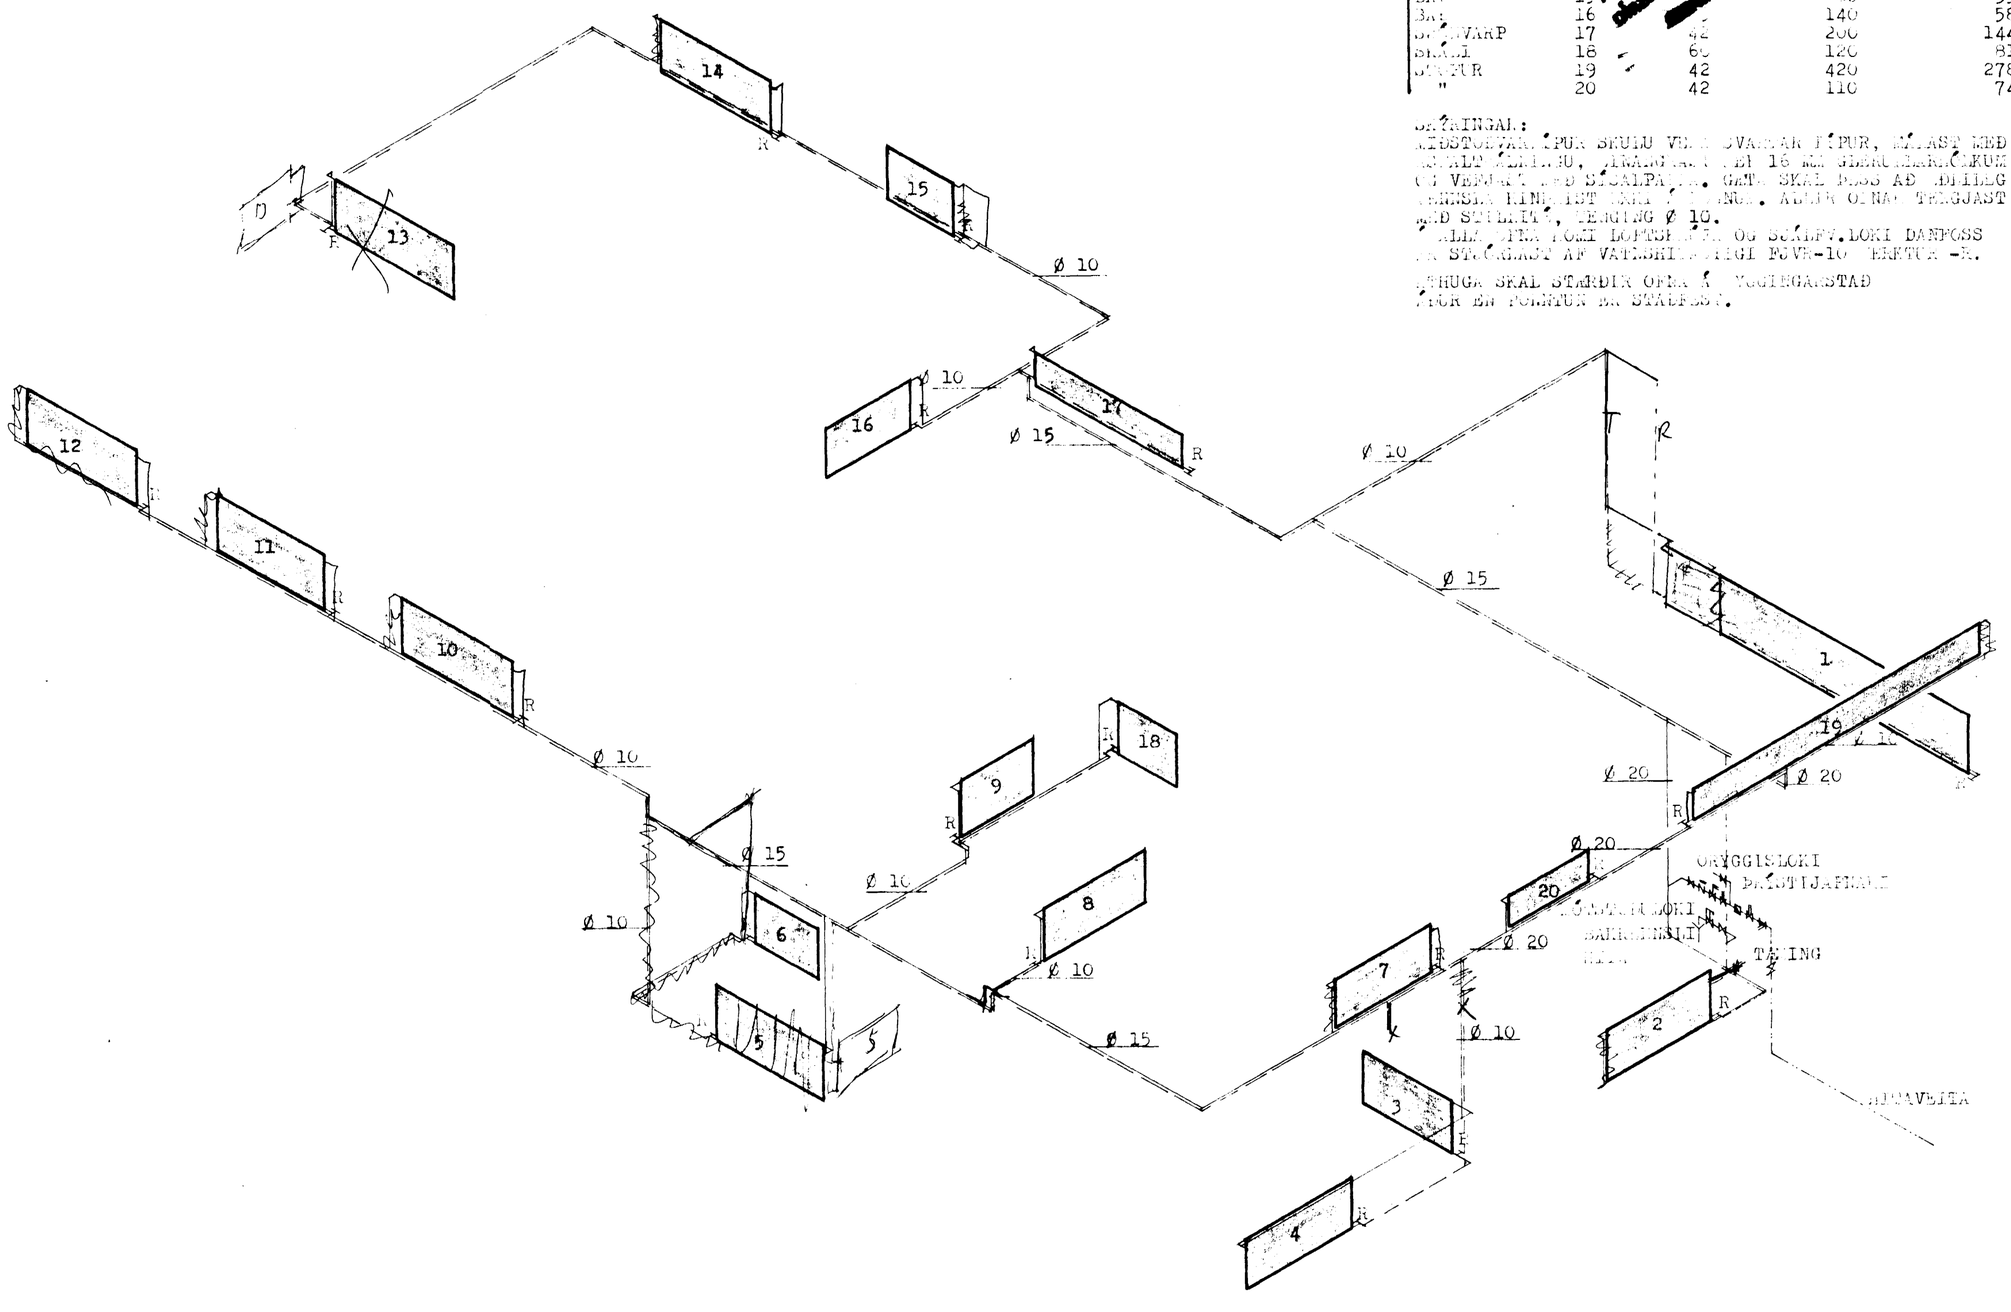

HAFNARFJARÐARBÆR
27. júni 1980
BYGGINGAFULLTRÚINN

HERMANN ISEBARN MTFI		
HÁIHVAMMUR NR.1, HAFNARFIRÐI		
MÁL	1:50	HITALAGNIR TENGIMYND
DAGS.	NÓV. 1979	
BLAD	13	Hermann Isebarn