
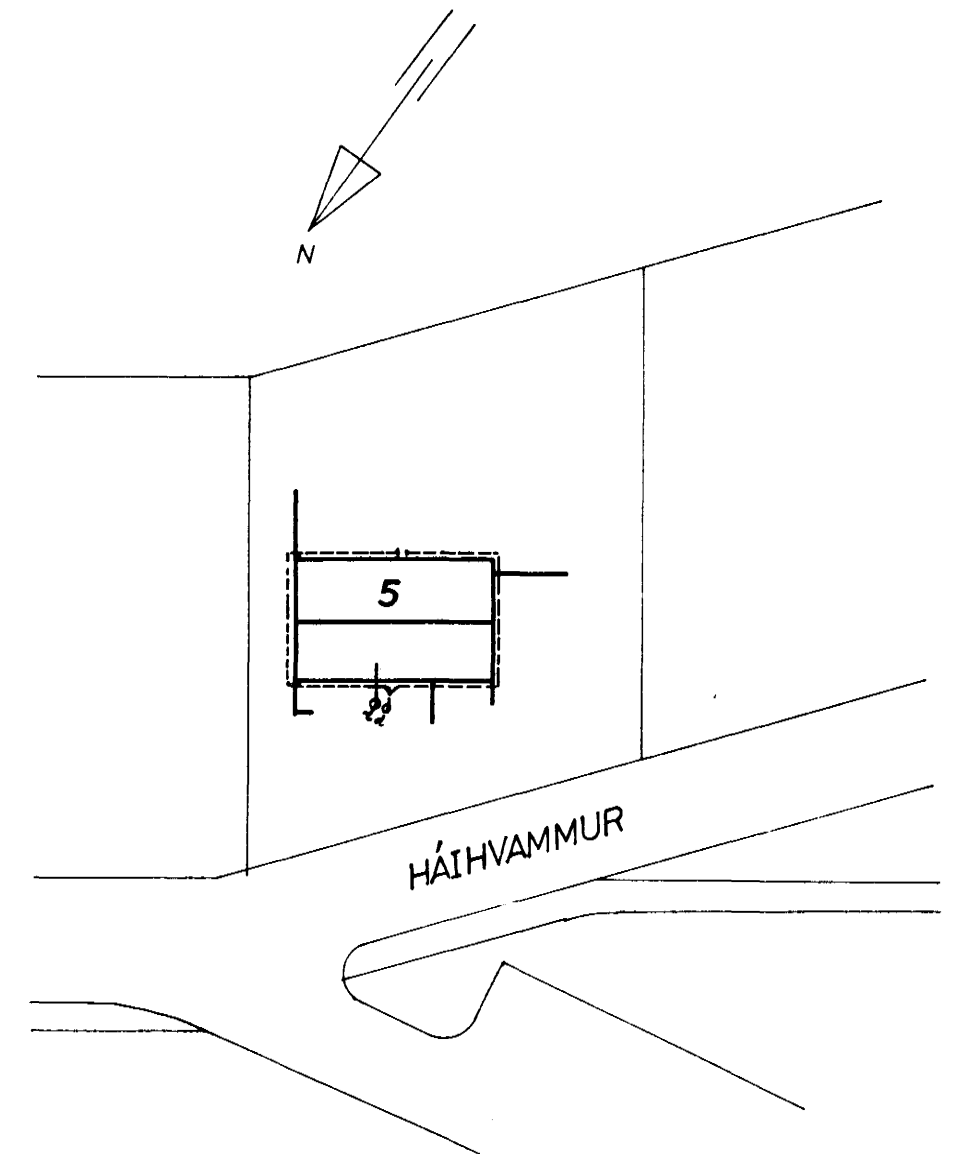


GRUNNMYND 1:50


AFSTÖÐUMYND 1:500

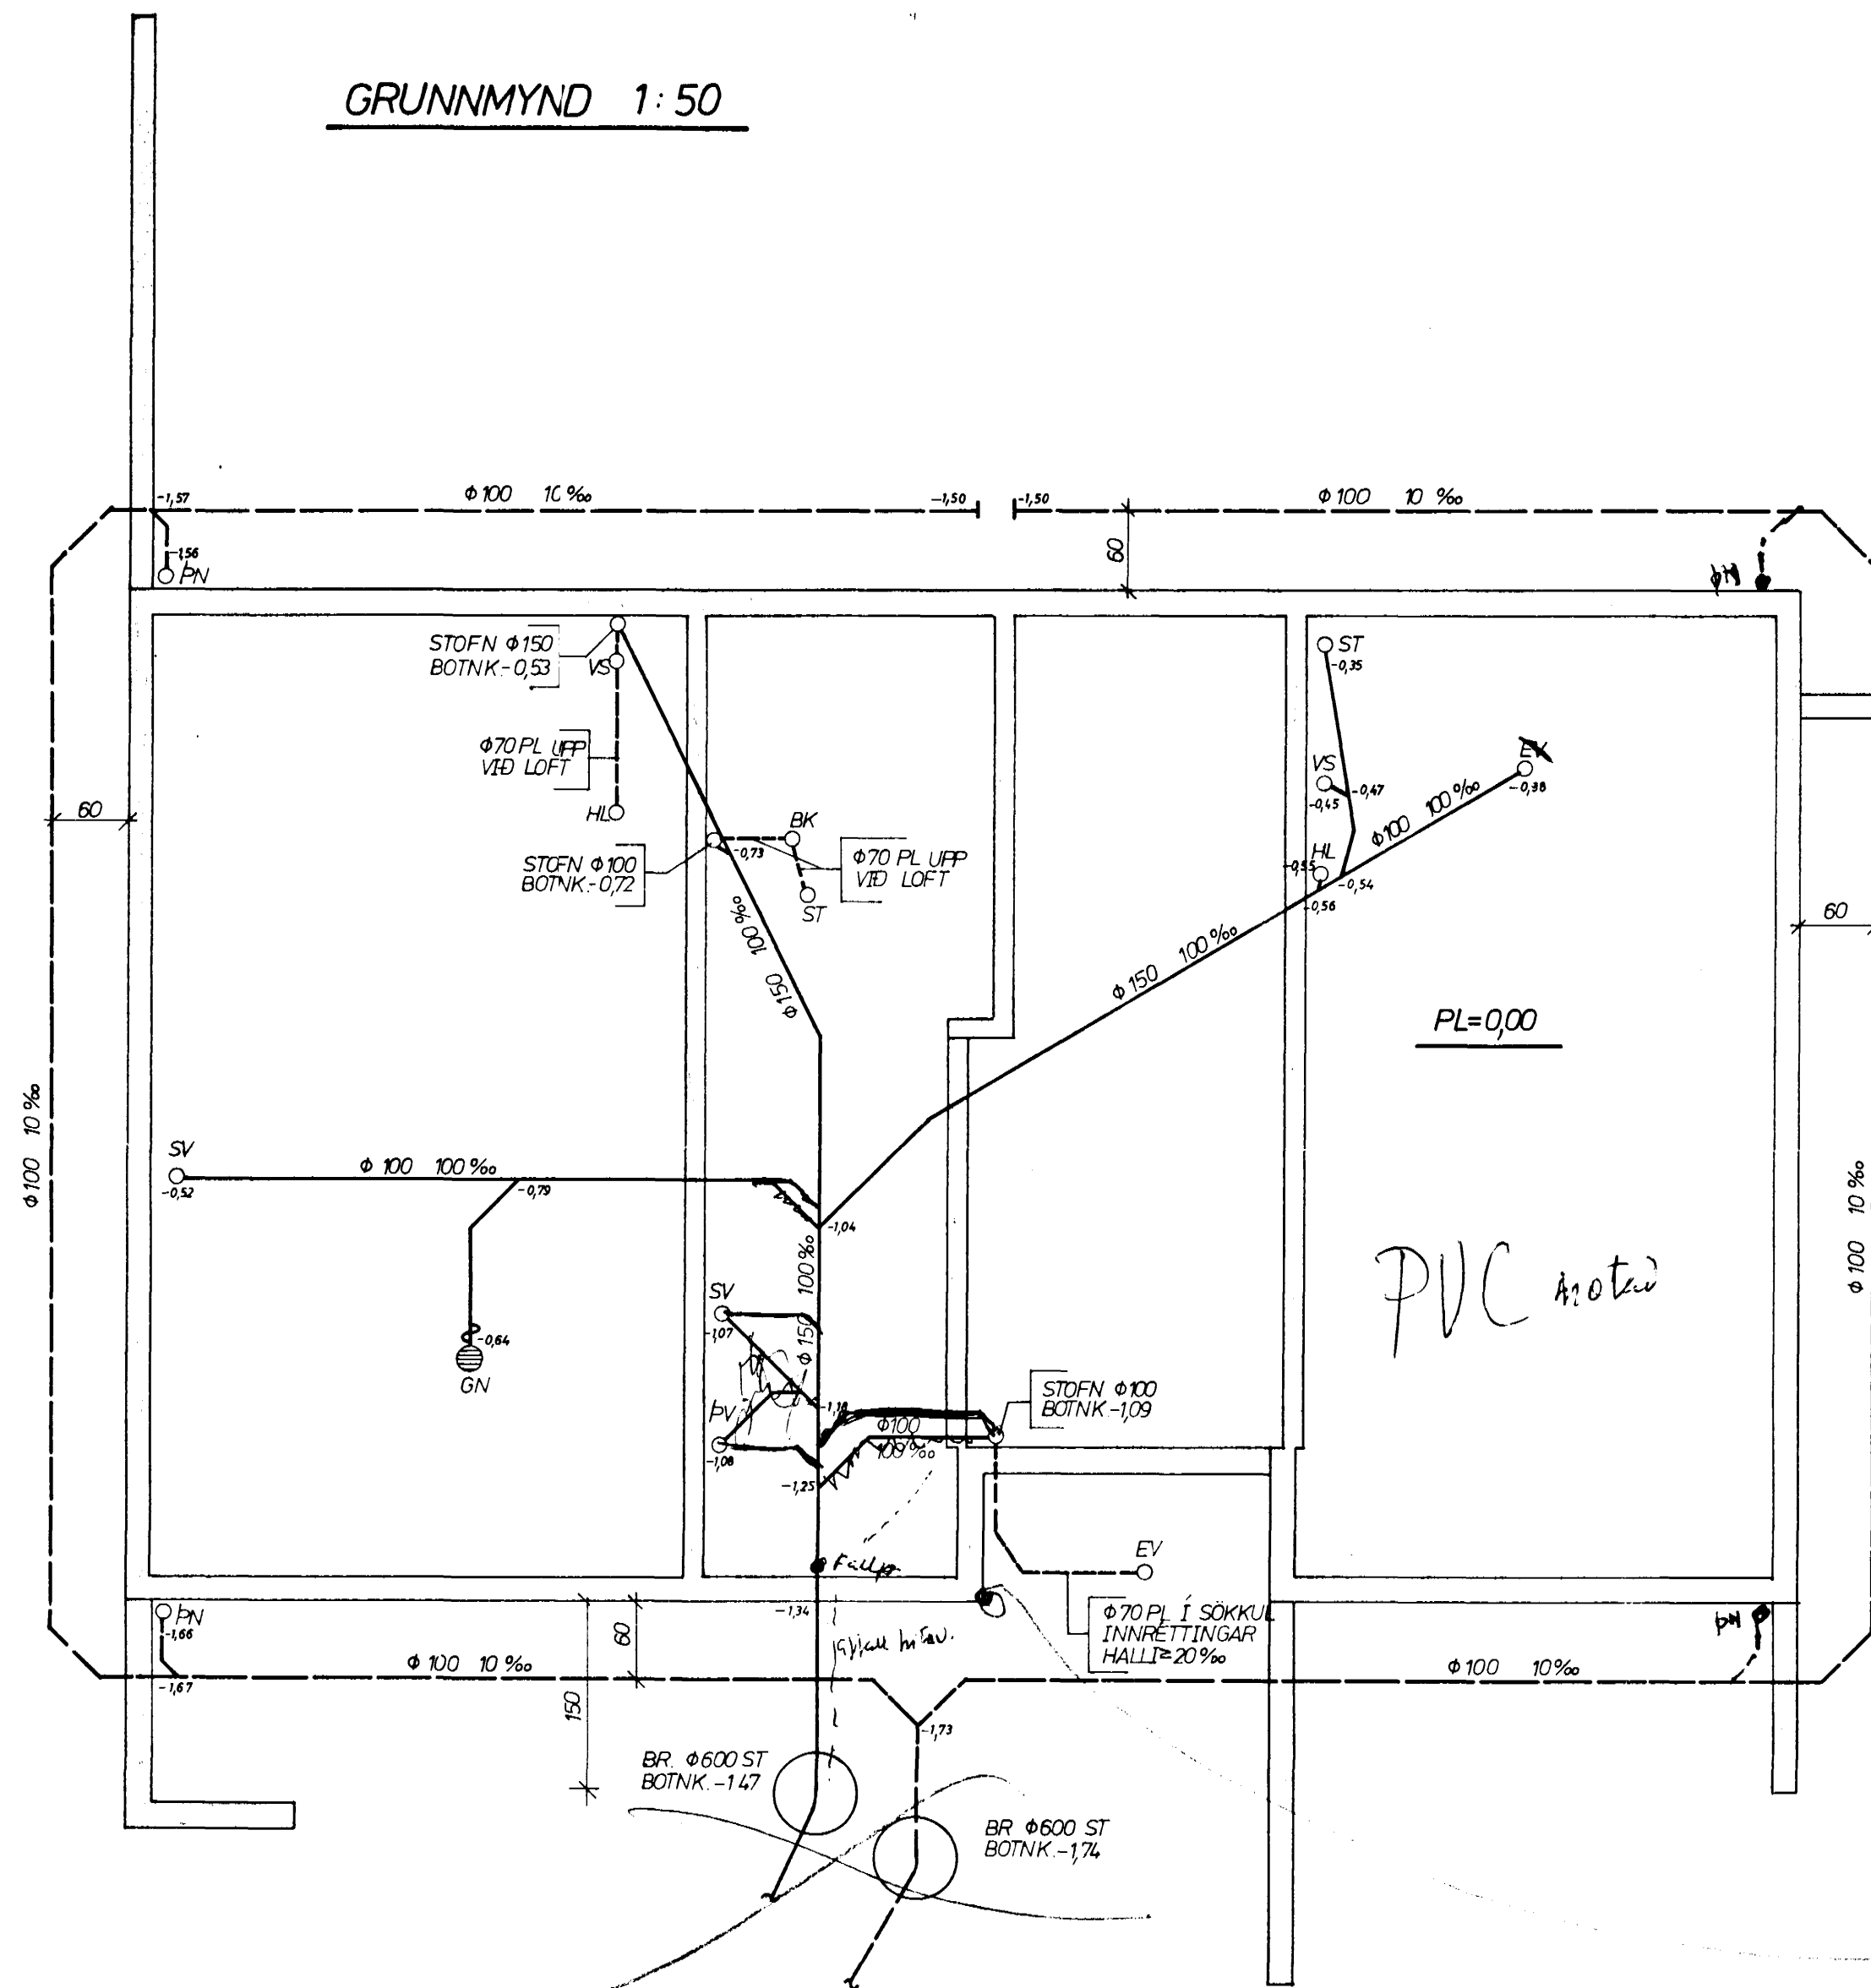

27. sept. 1979  
 HAFNARFJÁRDARBER  
 BYGGINGAFLUTRÚNN

**ATHS.**

1. DRENLOGN LAGIST AÐSTEDUM.
2. RÖRAMÁL MÍÐAST VÍÐ STEINRÖR EN SÉU PLASTRÖR NOTUÐ Í GRUNNI MÁ NOTA Ø100 PL Í STAÐ Ø150 OG Ø70 PL Í STAÐ Ø100.
3. AÐRAR SKÝRINGAR SJÁ BL. 201

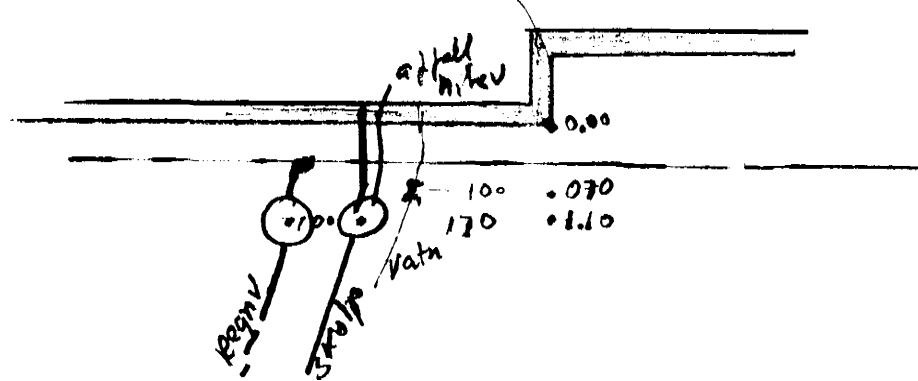

Br.	Dags.	Breyting varðar.
<b>Verkfræðipjónusta</b> <b>Guðmundar Óskarssonar</b> Ráðgefandi verkfræðingar Skipholt 19 Reykjavík Sími 15945		
<b>HÁIHVAMMUR 5, HAFNARFIRÐI</b> FRÆRENNSLI Í GRUNNI		
Reykjavík: SEPTEMBER 1979		
Teikn: VKO	Kvarði: 1.50	1:500
Reikn: HH	Verk nr.:	Bl. nr.
Yfir: <i>HH</i>		211.
Samb: <i>HH</i>		