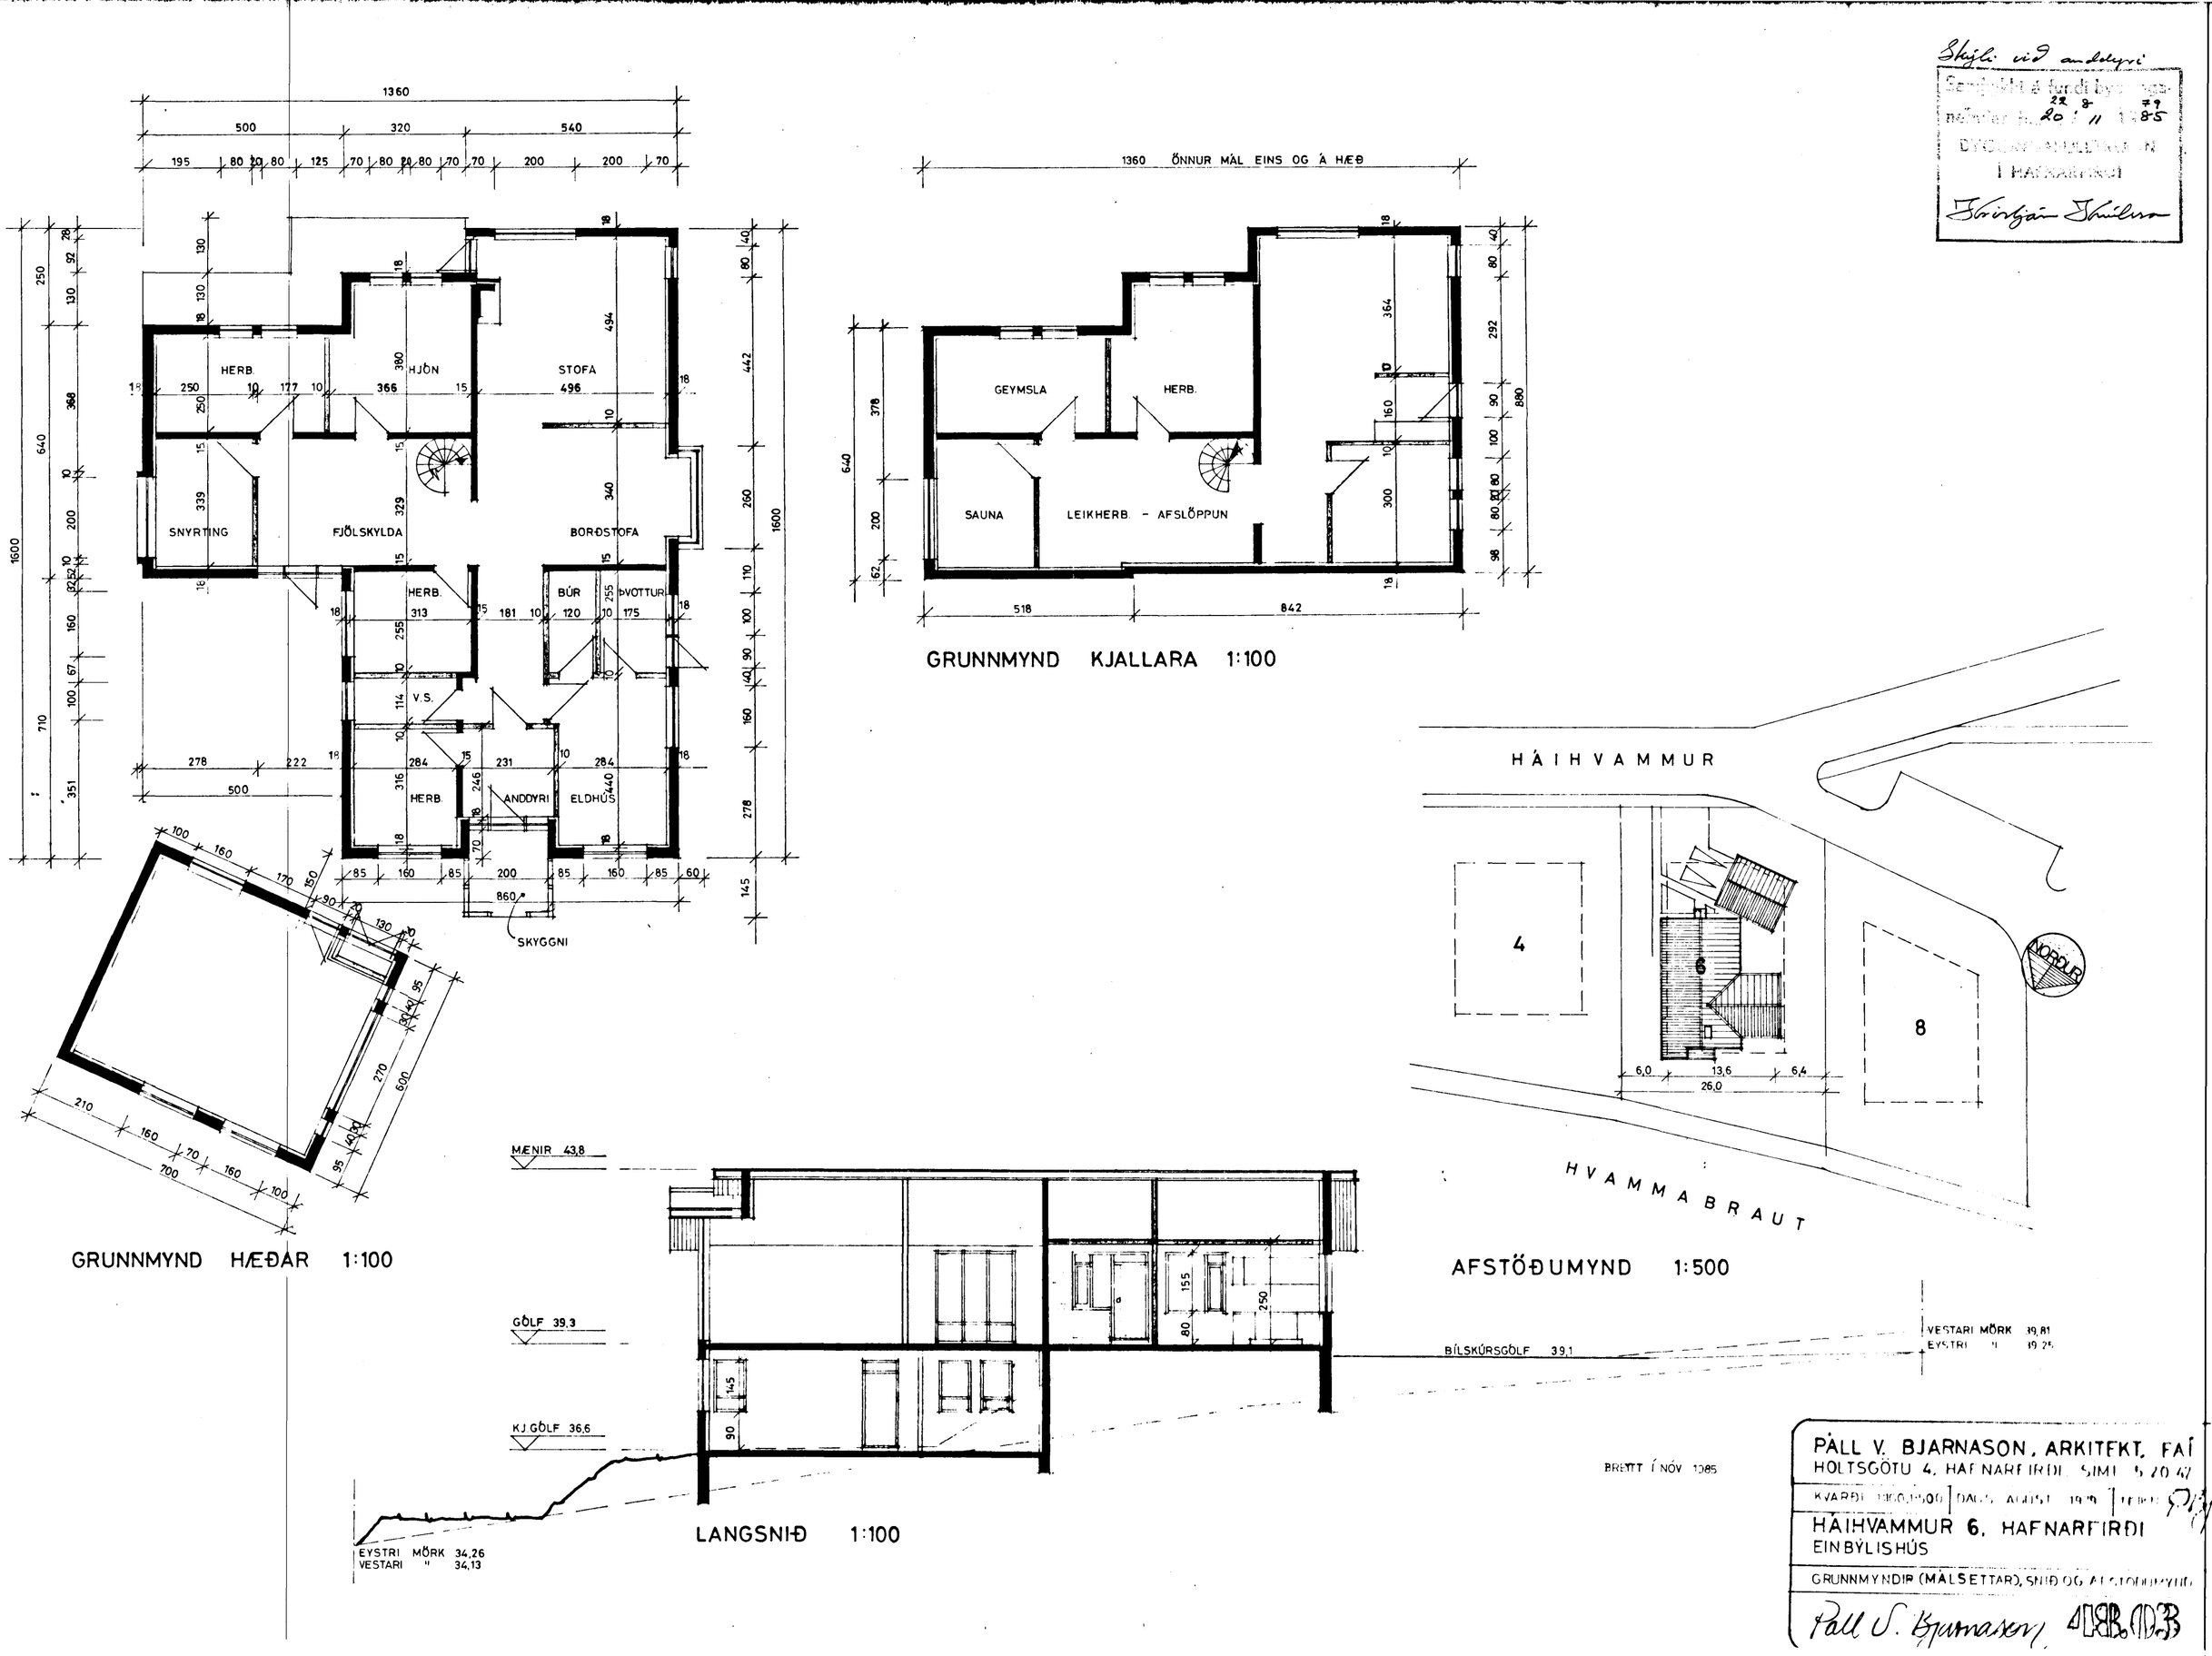

HERB.
HJÓN
STOFA
SNYRTING
FJÖLSKYLDA
BORÐSTOFA
HERB.
BÚR
ÞVOTTUR
V.S.
HERB.
ANDDYRI
ELDHÚS
SKYGGNI
GRUNNMYND HÆÐAR 1:100
1360 ÖNNUR MÁL EINS OG Á HÆÐ
GEYMSLA
HERB.
SAUNA
LEIKHERB. - AFSLÖPPUN
GRUNNMYND KJALLARA 1:100
HÁIHVAMMUR
HVAMMABRAUT
NORÐUR
AFSTÖÐUMYND 1:500
MÆNIR 43,8
GÓLF 39,3
KJ.GÓLF 36,6
BÍLSKÚRSGÓLF 39,1
VESTARI MÖRK 39,81
EYSTRI " 39,25
EYSTRI MÖRK 34,26
VESTARI " 34,13
LANGSNIÐ 1:100
BRETTT Í NÓV 1985
PÁLL V. BJARNASON, ARKITEKT, FAÍ
HOLTSGÖTU 4, HAFNARFIRÐI SÍMI 5 20 47
HÁIHVAMMUR 6, HAFNARFIRÐI
EINBÝLISHÚS
GRUNNMYNDIR (MÁLSETTAR), SNIÐ OG AFSTÖÐUMYND
Páll V. Bjarnason