



FRÆRENNSLISLAGNIR GRUNNMYND M=1:50

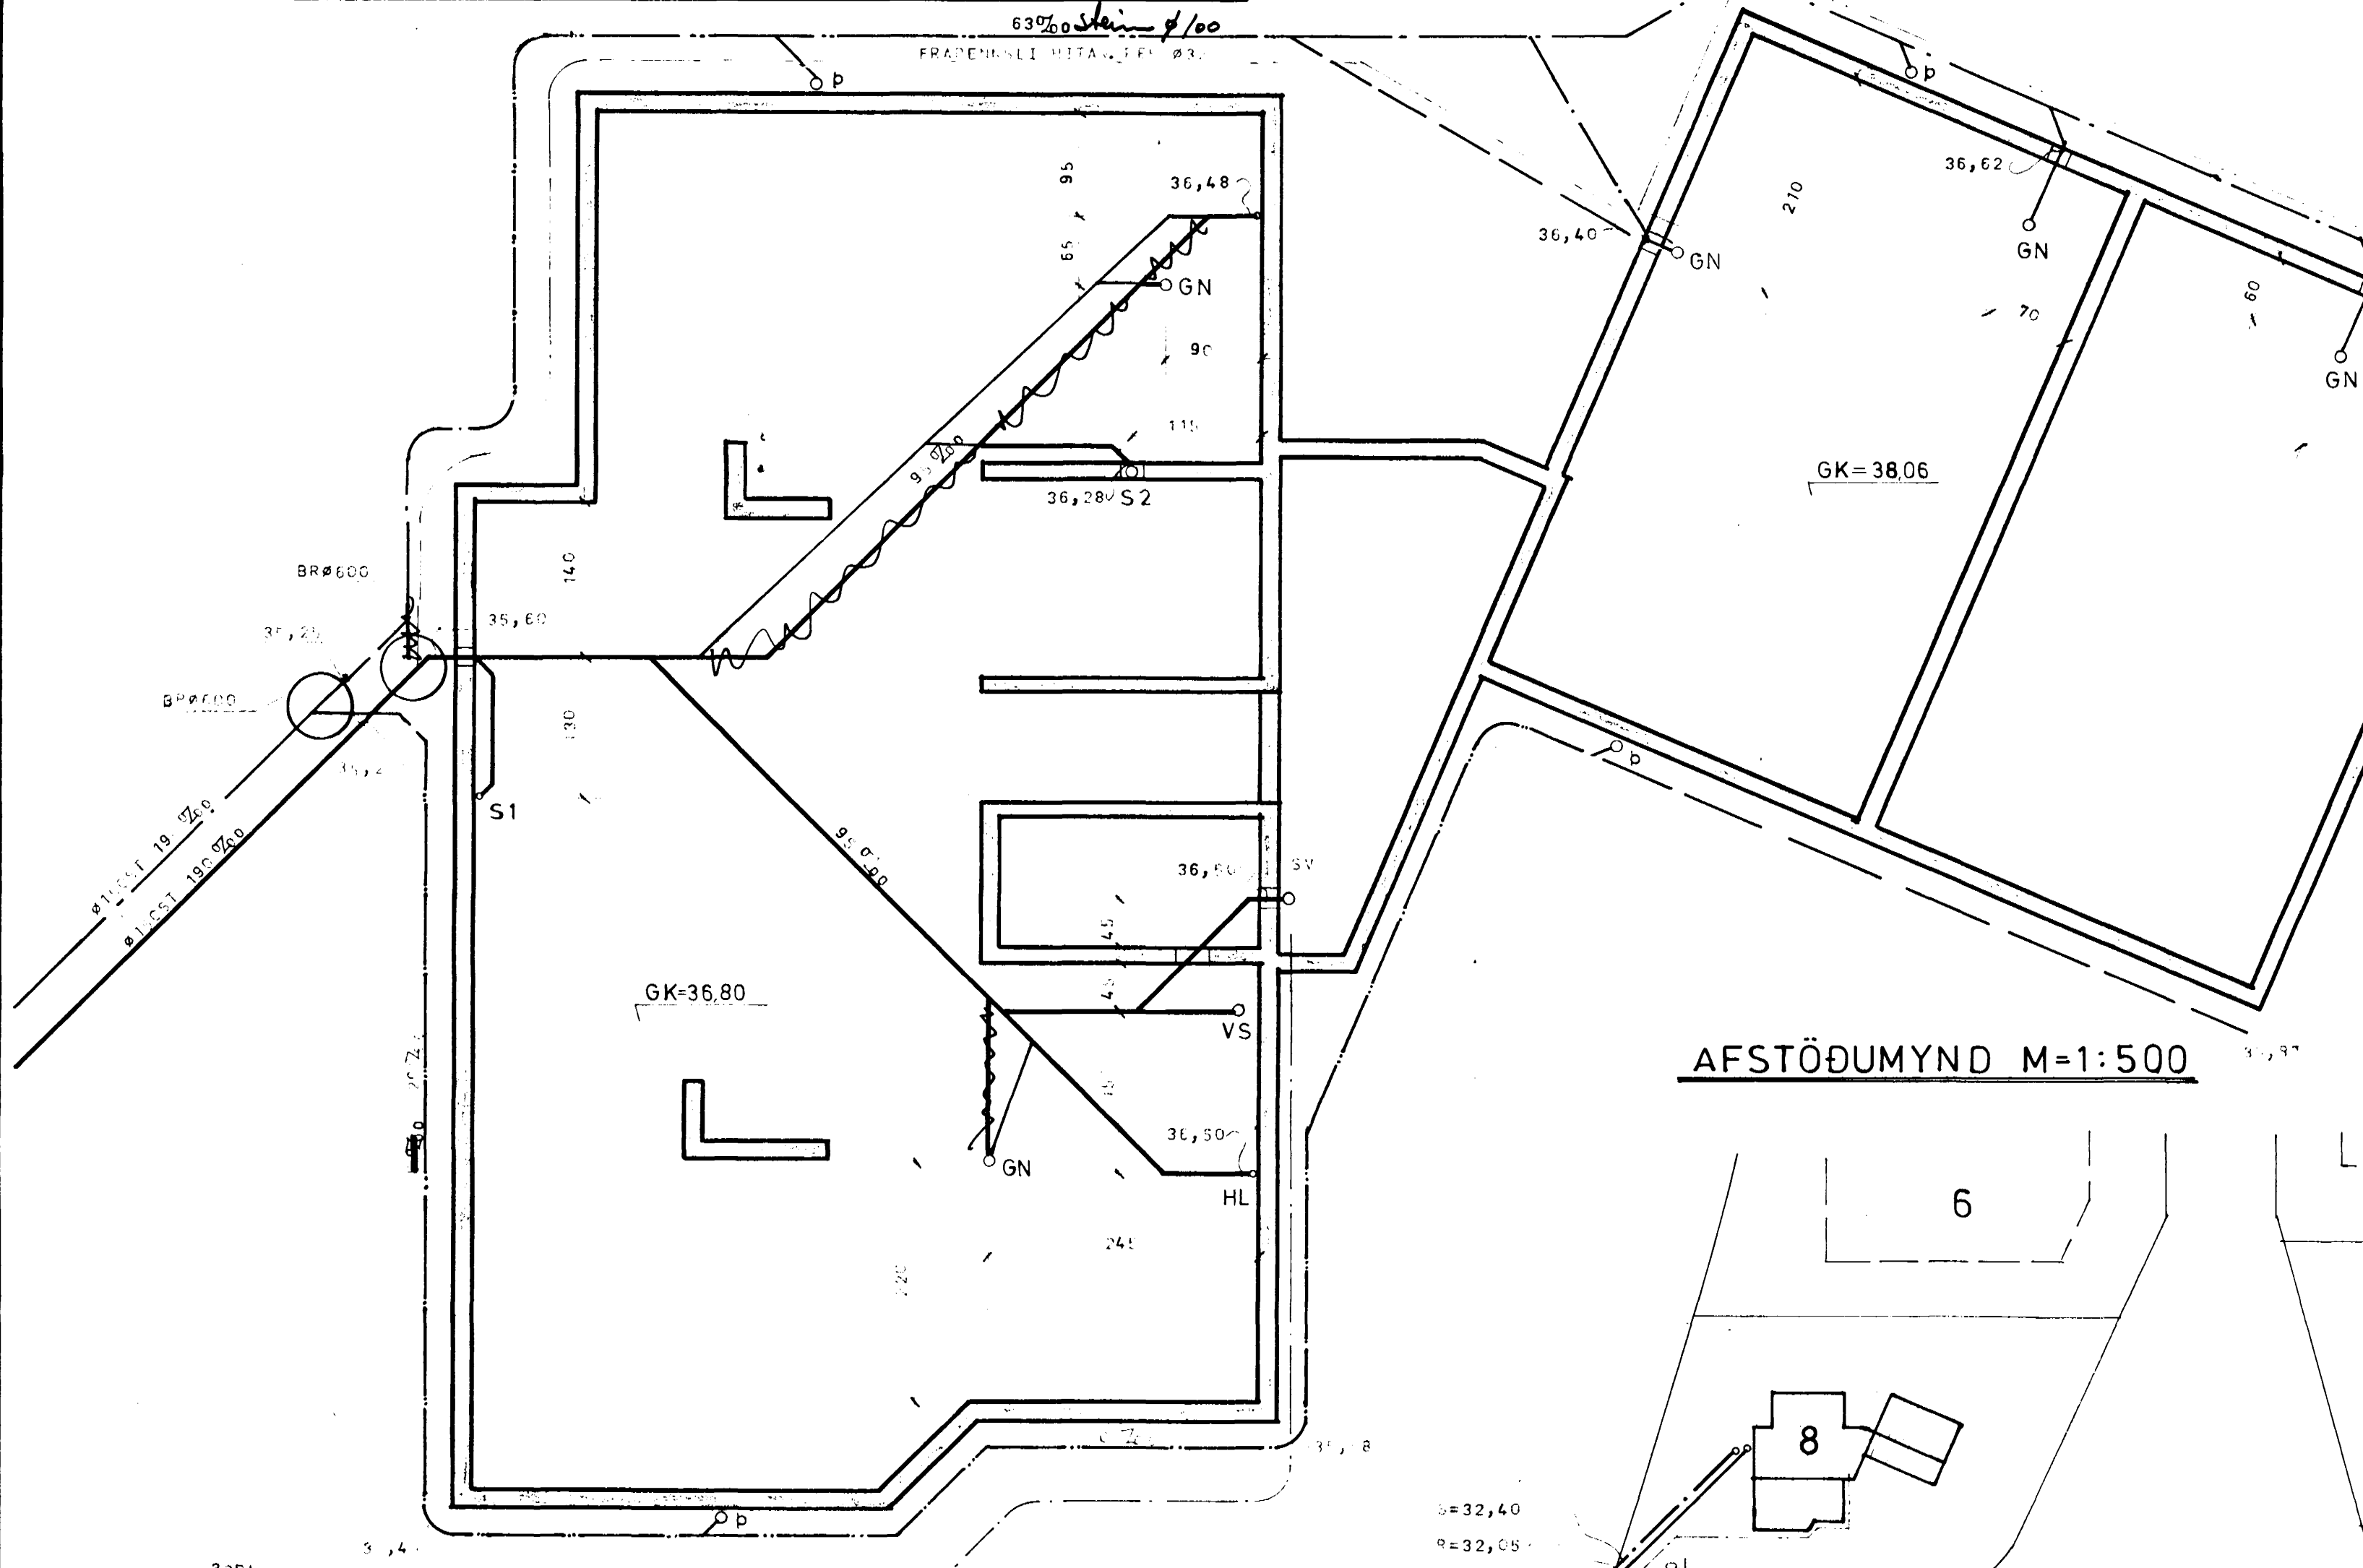

AFSTÖÐUMYND M=1:500

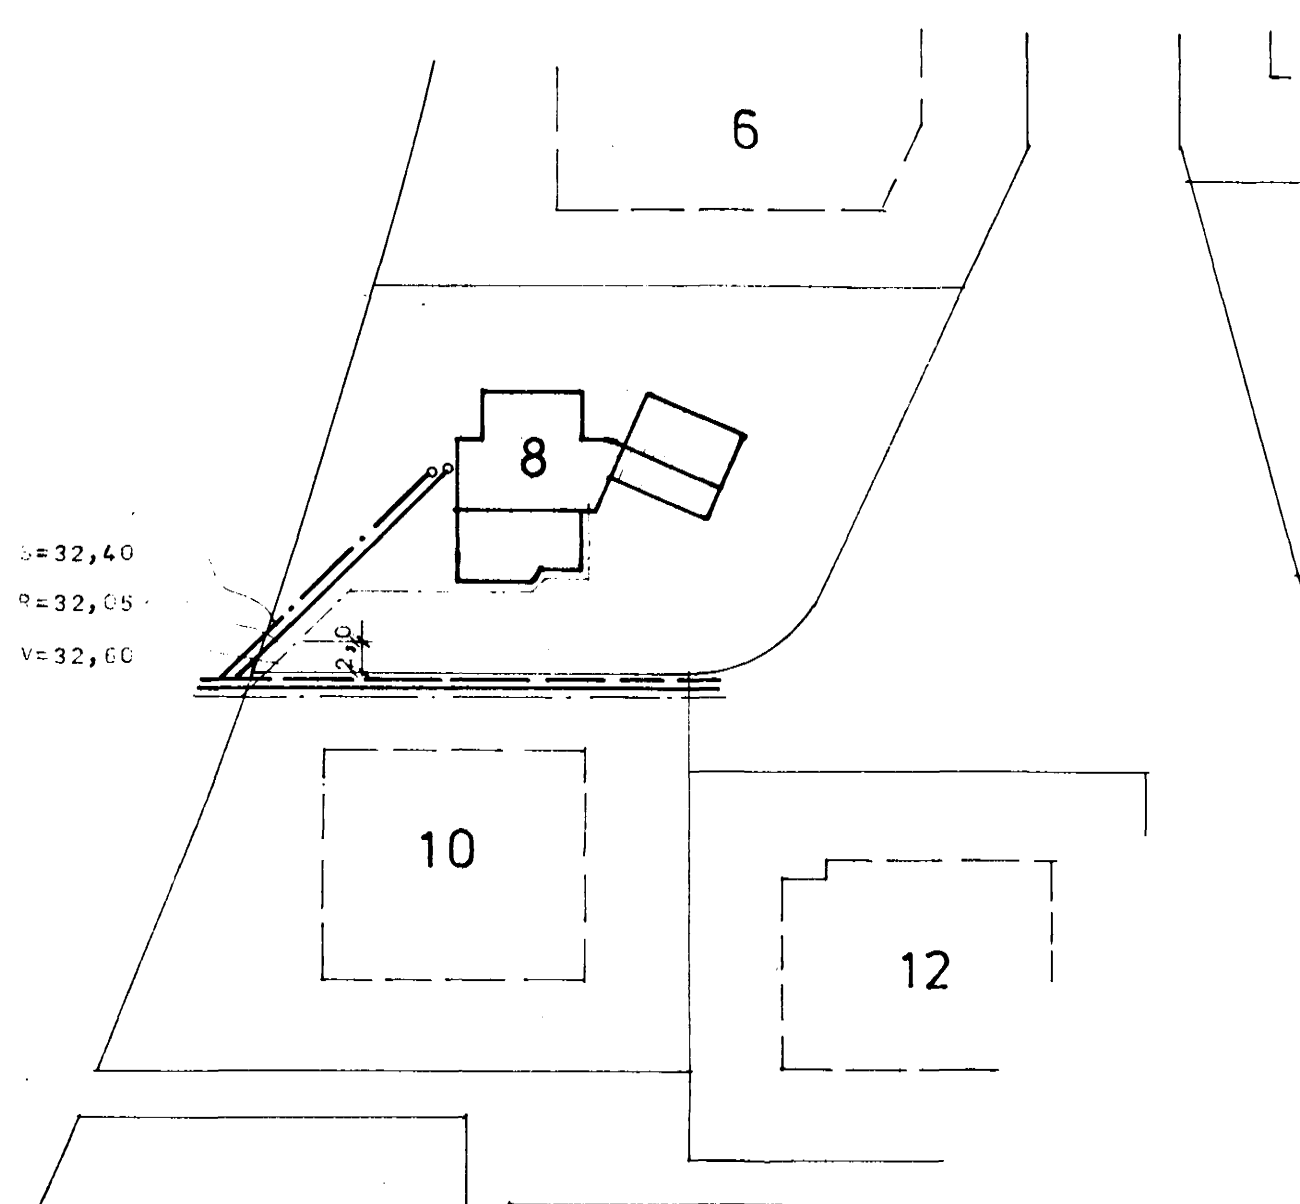

SKÝRINGAR

ALLT EFNI OG FRAGANGUR LAGNA SE SAMKVAMT  
REGLUGERÐ UM HOLRÁSI I REYKJAVIK

ALLAR ÖNEFNAR PIPUR I GRUNNI ERU RAUÐ  
PLASTRÖR PVC Ø100

VATNSINNTAK SKAL VERA 120 CM UNDIR ENDANLEGU  
FARÐVEGS YFIRBORÐI

- SKOLPLÖGN PÖKKUÐ PVC Ø100
- REGNVATNSLÖGN PÖKKUÐ PVC Ø100
- JARÐVATNSLÖGN ÖPÖKKUÐ PL Ø100
- HEITT VATN
- KALTT VATN 32PL
- S=32,40 TENGIHÆÐ SKOLPHEIMÆÐAR, 1 M INNI A LOD
- R=32,05 TENGIHÆÐ REGNVATNSHEIMÆÐAR 1 M INNI A LOD
- V=32,60 TENGIHÆÐ VATNSHEIMÆÐAR 1 M INNI A LOD



HÁHVAMMUR 8

MAGNUS S. JONSSON BYGGINGATEKNIFRÆÐINGUR  
KVISTALANDI 6 R. VÍK SIMI 81705

M=1:50, 1:100	FRÆRENNSLISLAGNIR
SEPTEMBER 1979	GRUNNMYND OG AFSTÖÐ MYND
BLAÐ 301	Magnúsdóttir