


GRUNNMYND EFRI HÆÐ · M=1:50

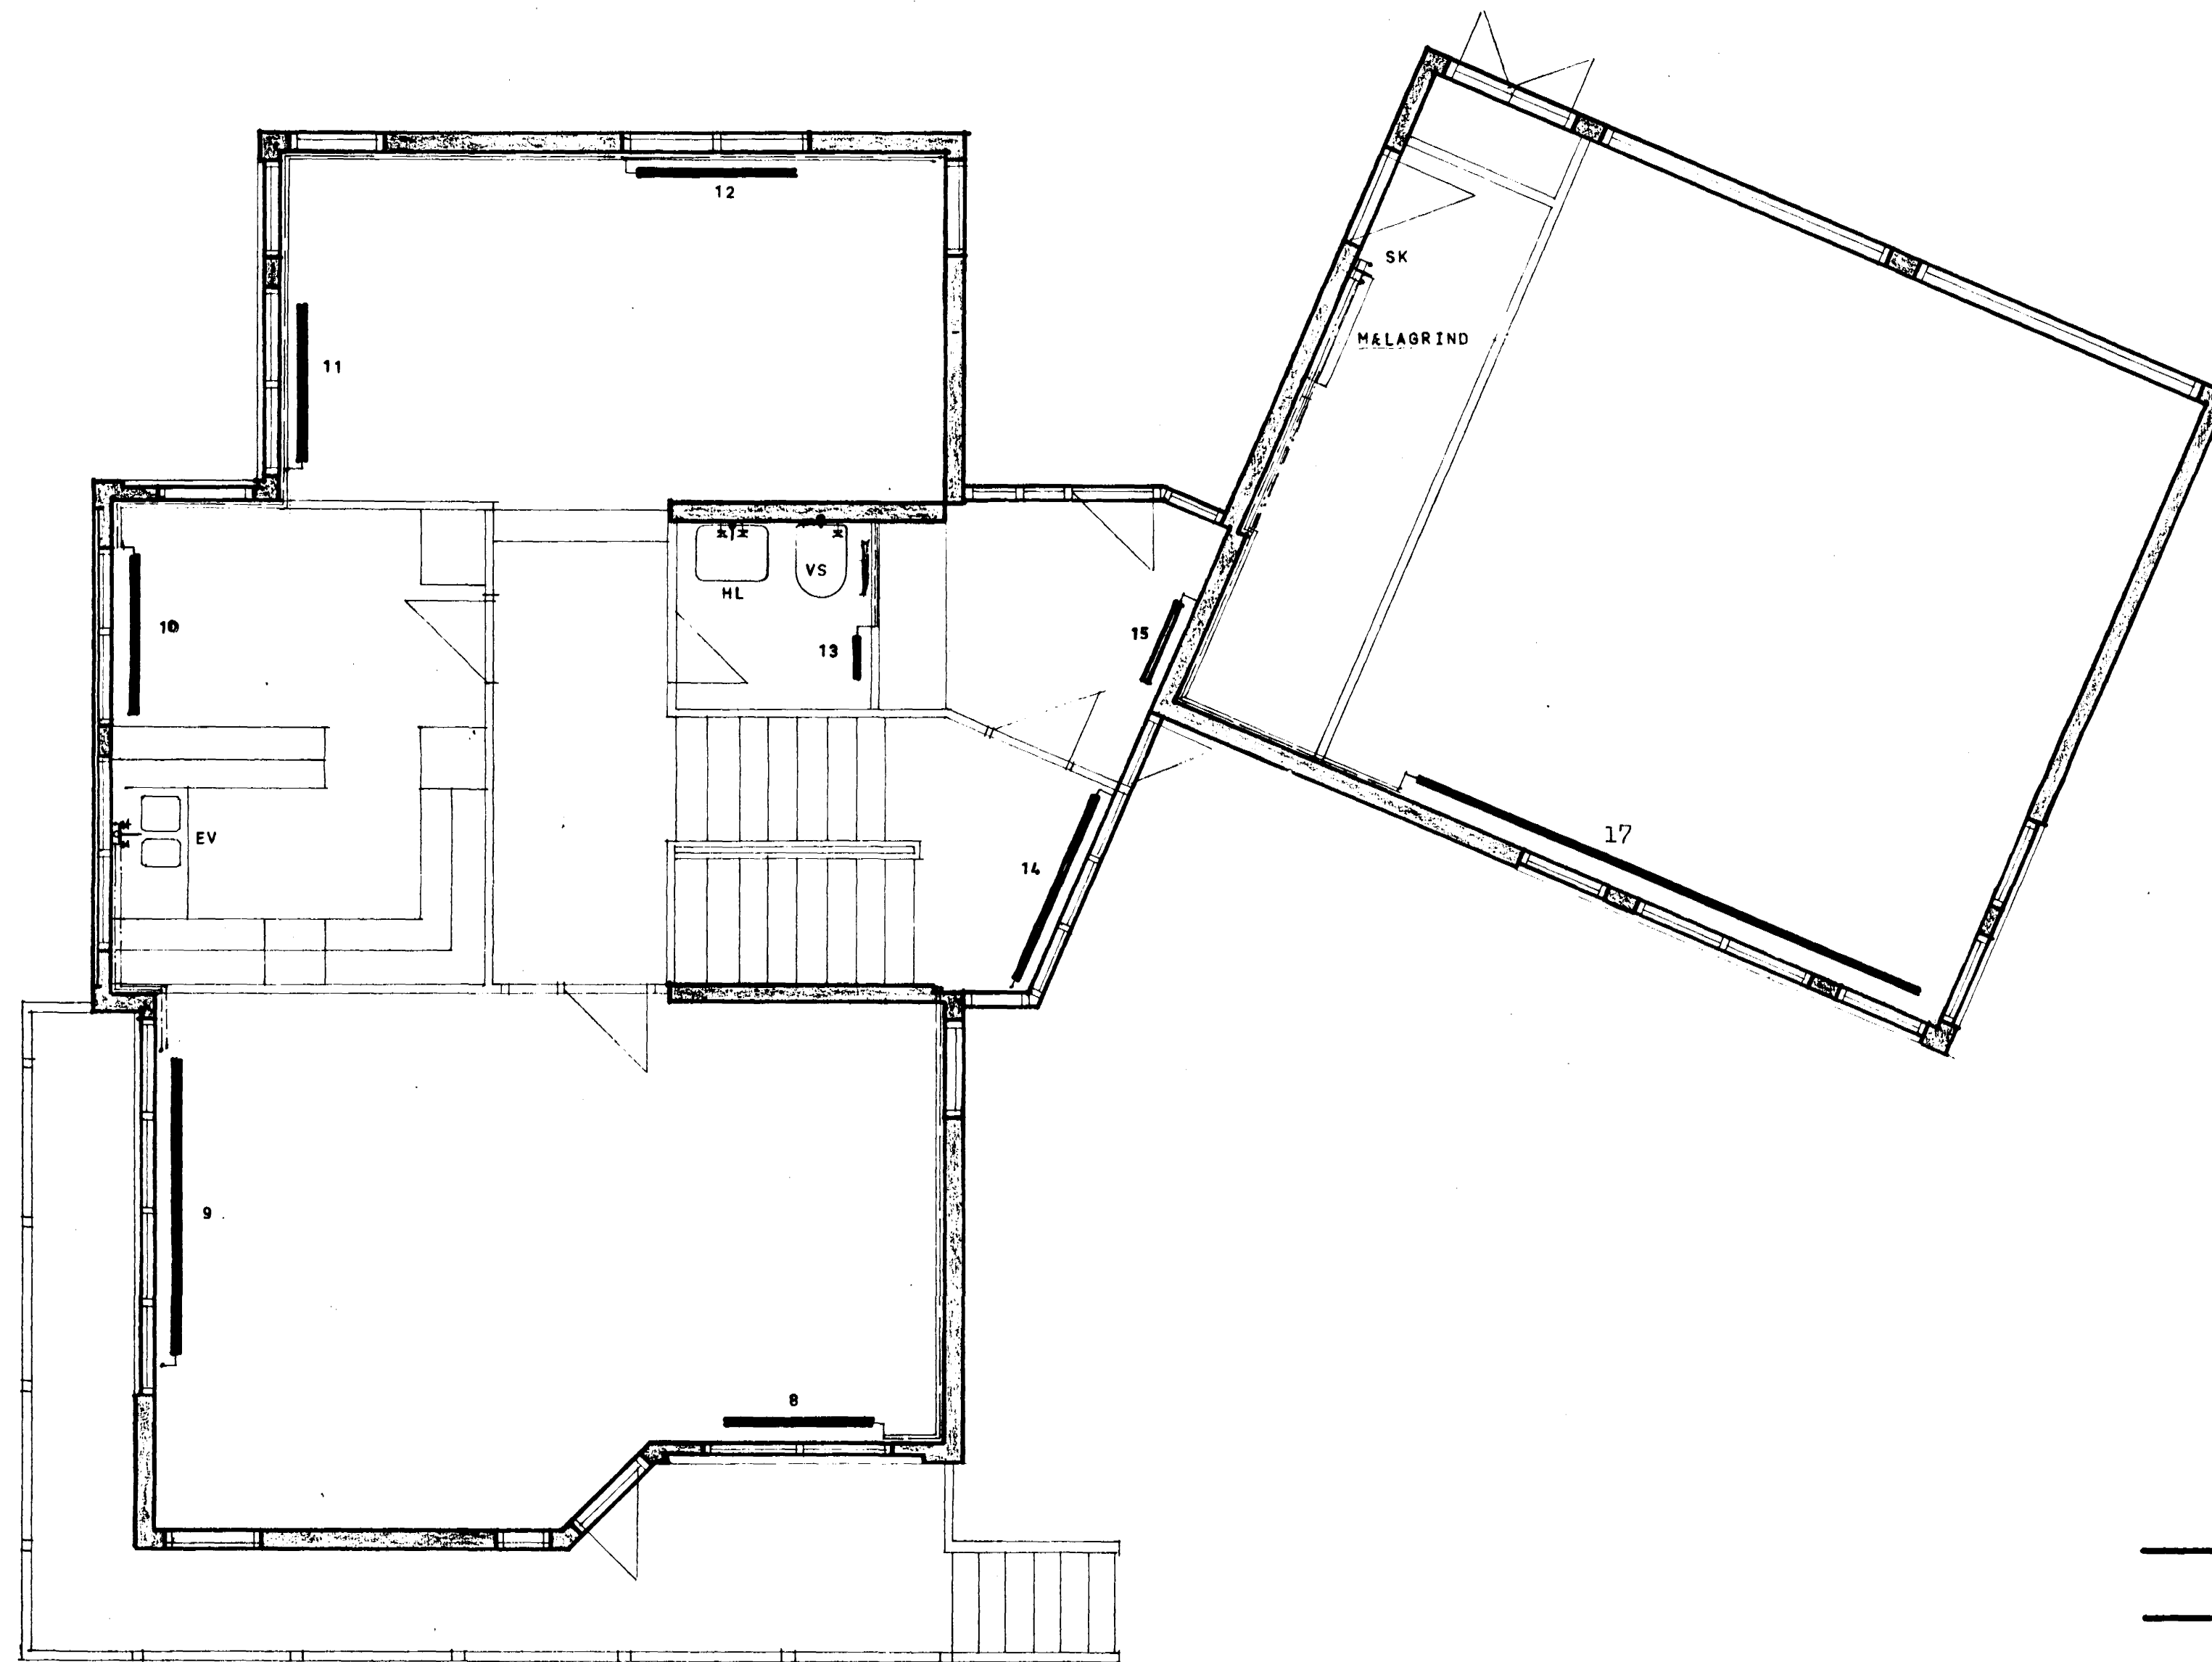

Breytt í feb. 1981 *MJ*

HÁHVAMMUR 8

MAGNUS S. JONSSON BYGGINGATAKNIFRÆÐINGUR
TEIKNISTOFA LAUGAVEGI 17B SIMI 31770

M=1:50

HITA- OG VATNSLAGNIR

FEBRUAR 1980

GRUNNMYND EFRI HÆÐ

BLAD 303

Magnús Jonsson