



HITALAGNIR RÚMMYND M=1:50

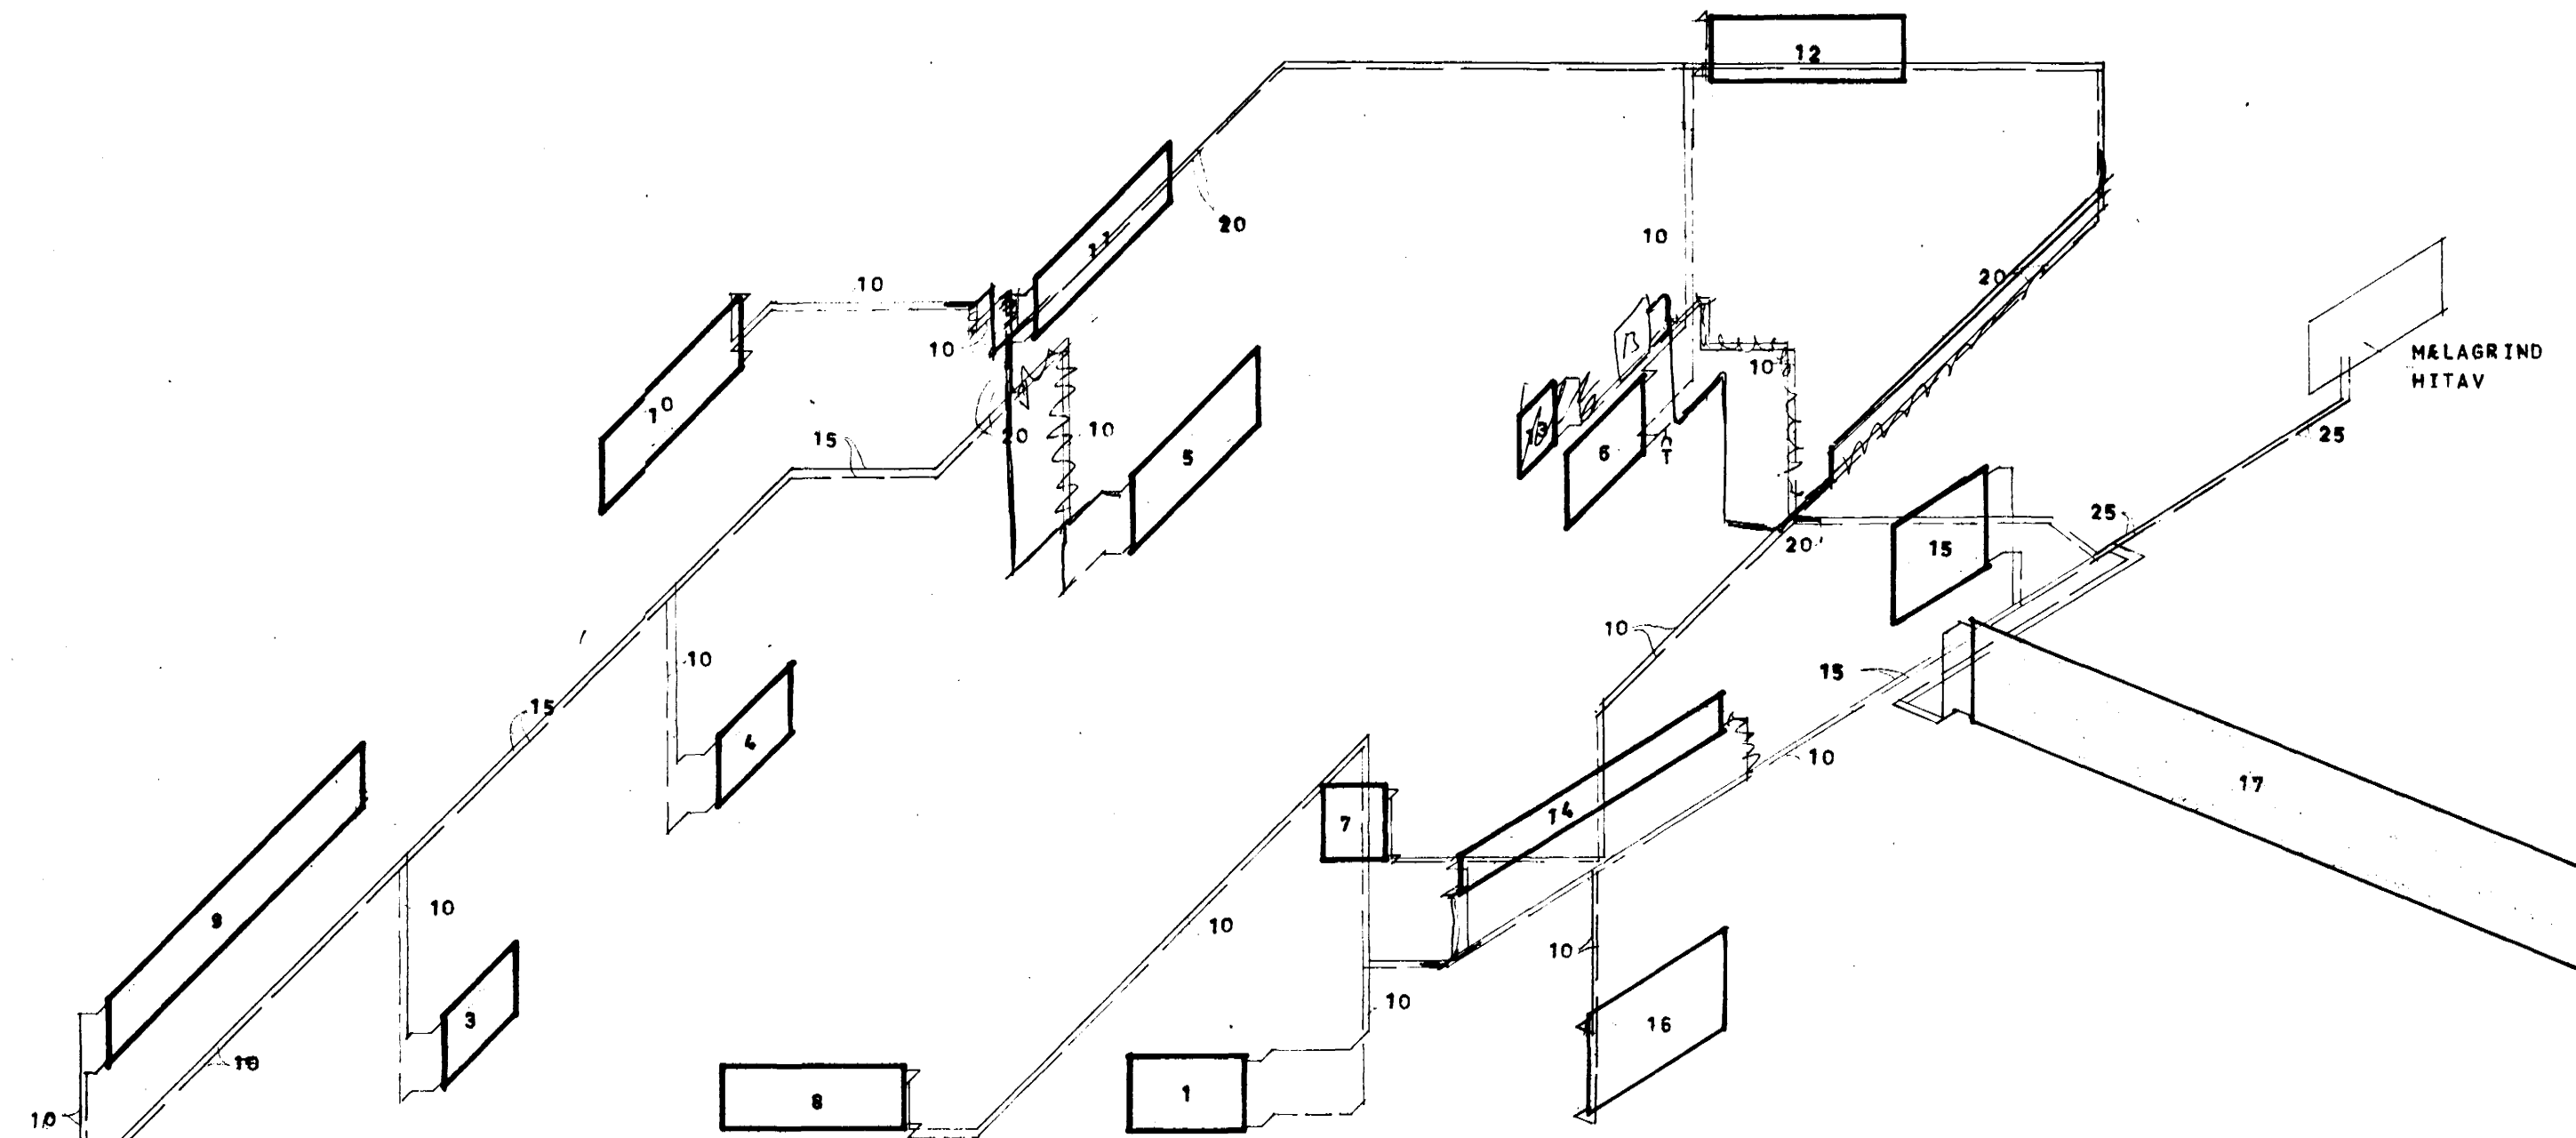

MÆLAGRIND
ATH. EKKI I MÆLIKVARÐA

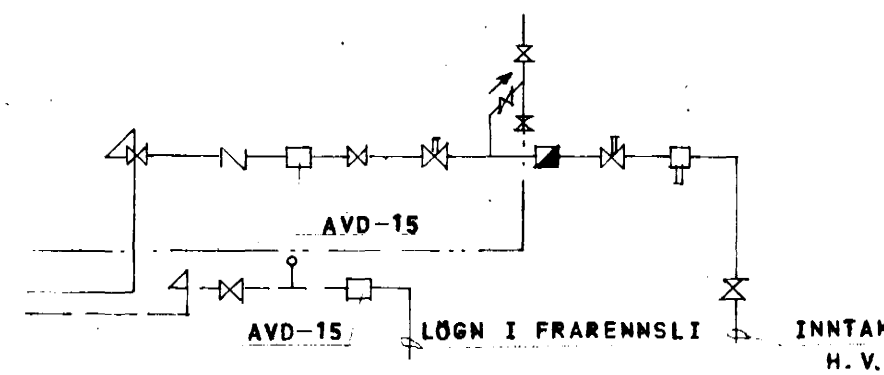

SKÝRINGAR

- A ALLA OFNA KOMI LOFTSKRUFU, STILLITE OG SJALFVIRKUR OFNLOKI T. D. DANFÓSS RETURLOKAR FJVR-10
- A MÆLAGRIND EIGA AÐ VERA ÞRYSTIJAFNARAR AVD-15
- LAGNAREFNI I HITALÖGN SKAL VERA SVART
- LAGNIR EINANGRIST MED GLERULLARHOLKUM OG VEFJIST PLASTDUK

breytt í febr. 1981 *MJ*

HÁHVAMMUR 8	
MAGNUS S JONSSON BYGGINGA- OG TÆKNIFRÆÐINGUR TEIKNISTOFA LAUGAVEGI 178 SIMI 31770	
M=1:20	HITALAGNIR
FEBRUAR 1980	RÚMMYND
BLAÐ 304	<i>Magnús Jónsson</i>