



RÚMMYND VATNSLAGNIR M=1:50

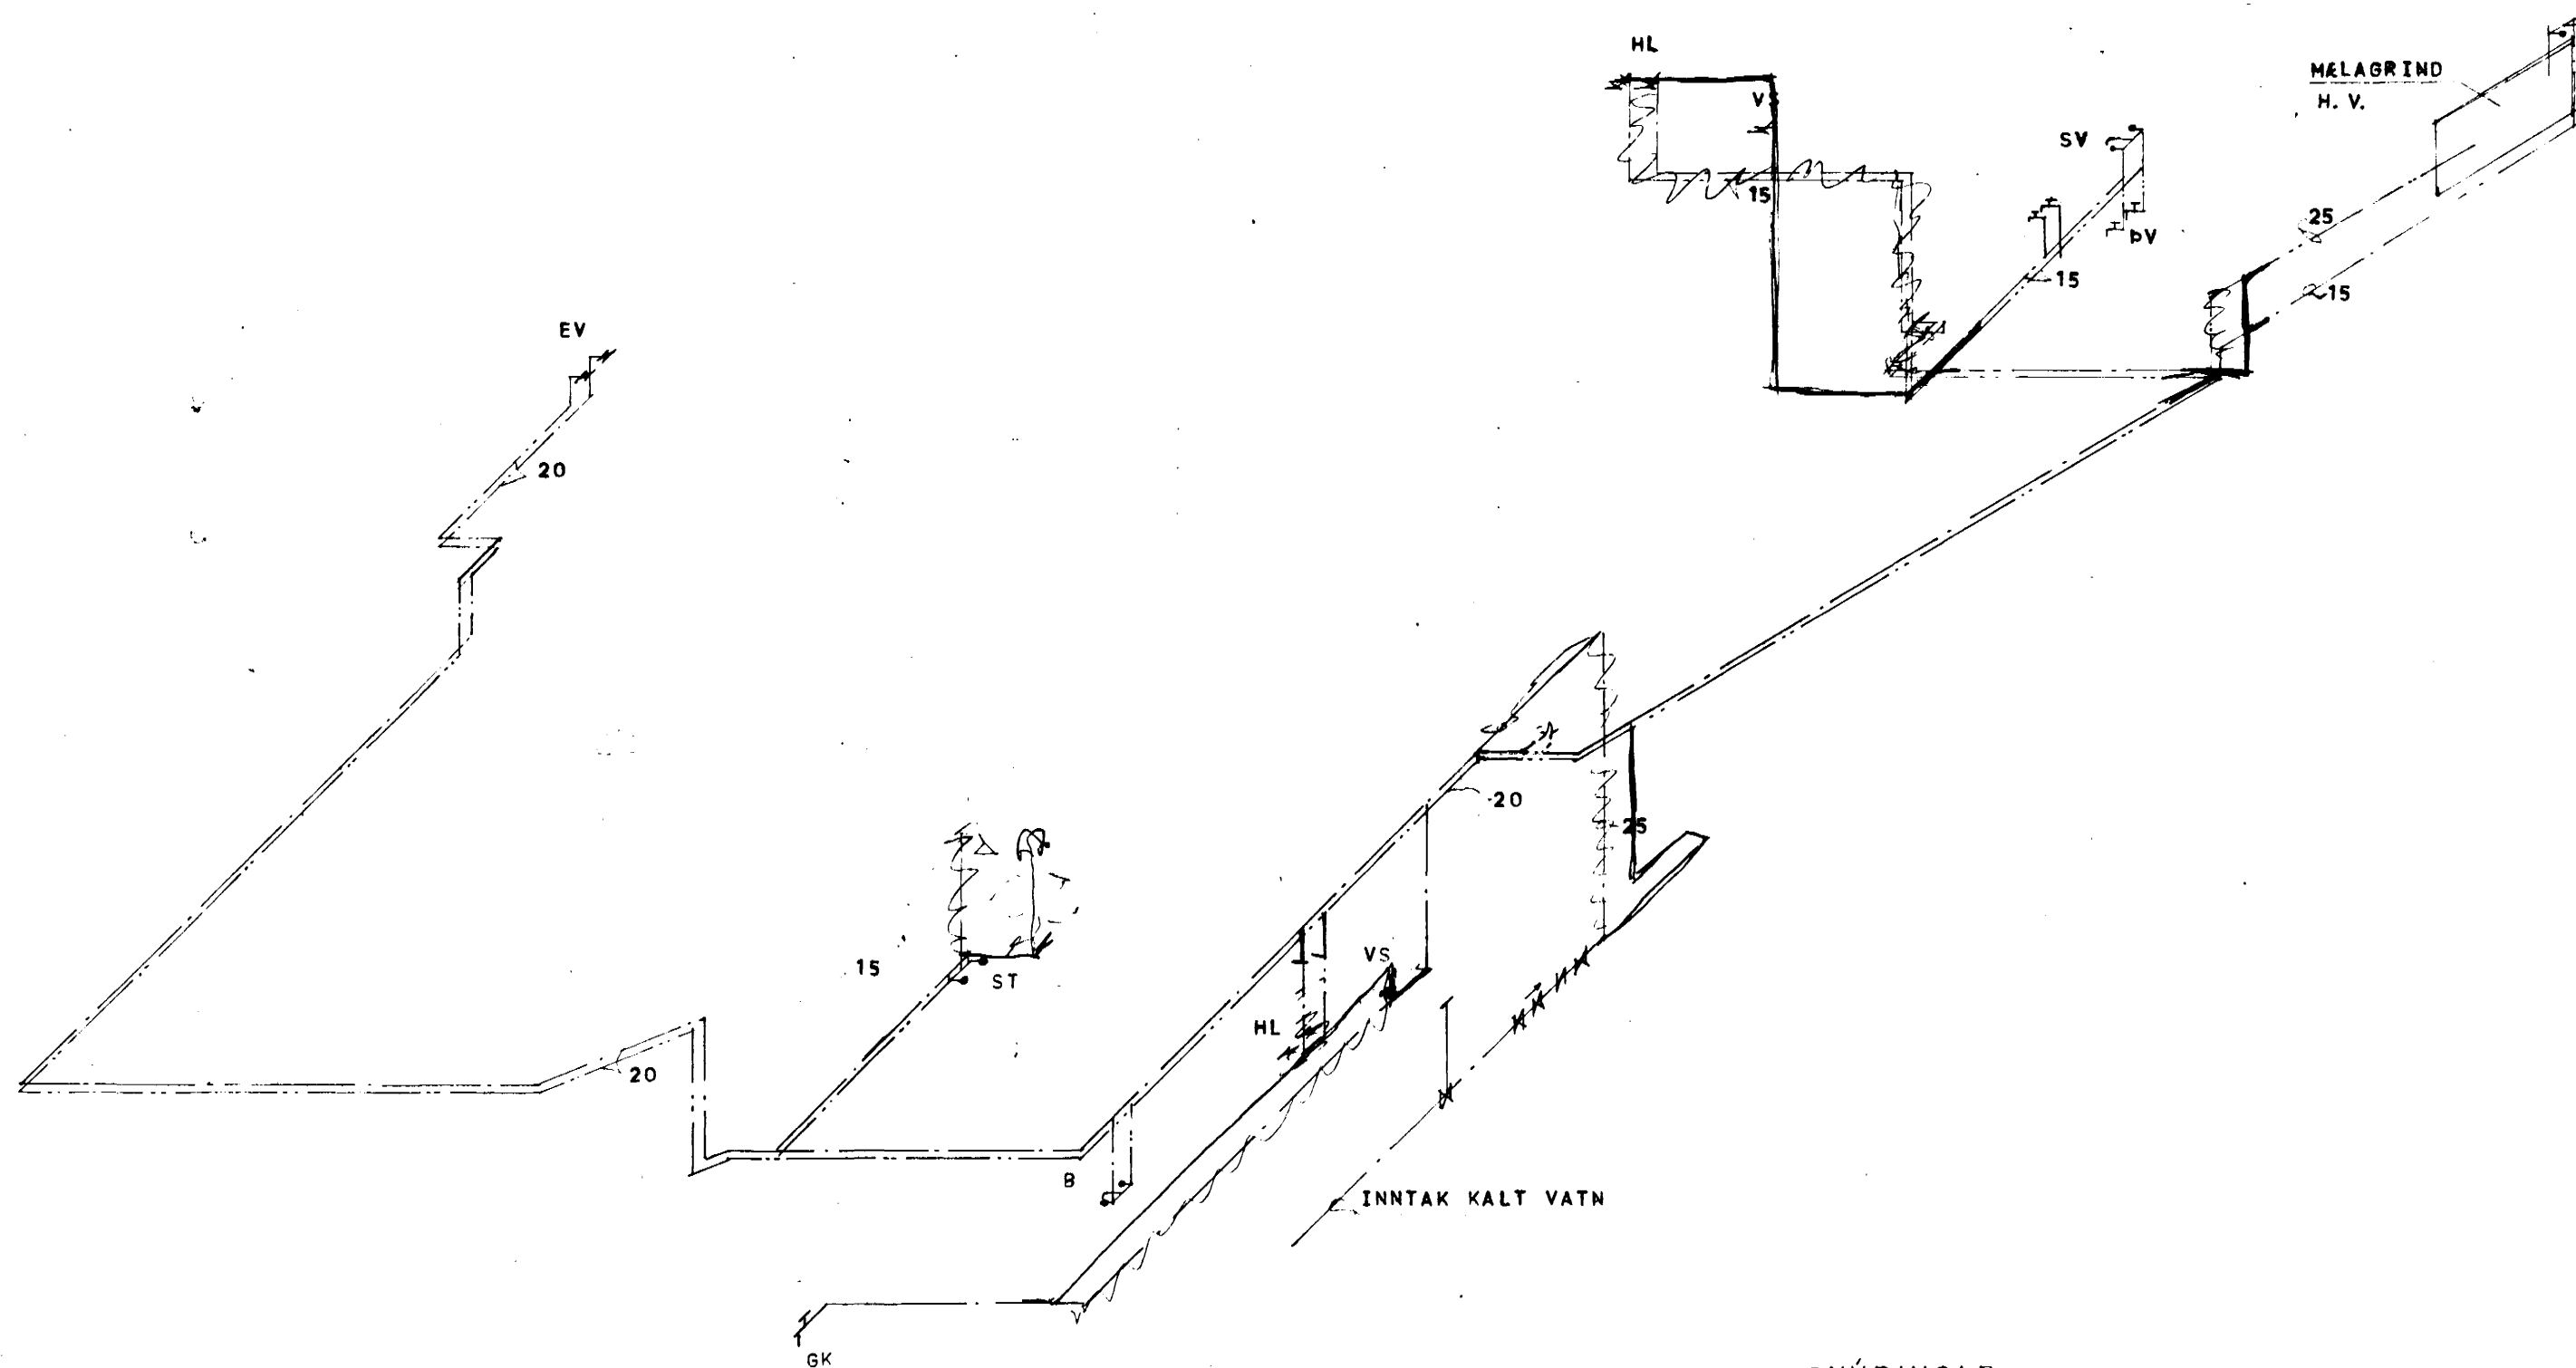

FRÆRENNSLISSTOFNAR M=1:50

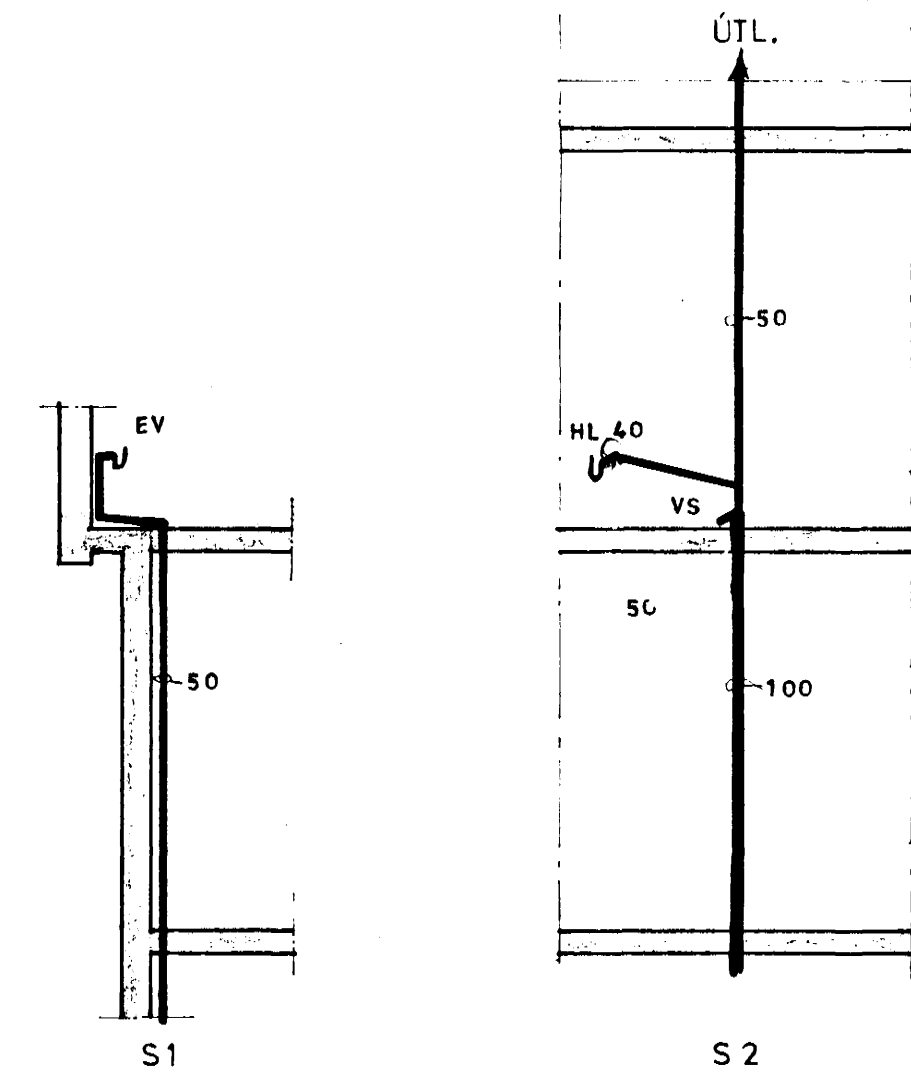

SKÝRINGAR

LAGNAREFNI I VATNSLÖGN SKAL VERA GALVANISERAÐ

LAGNIR EINANGRIST MEÐ GLERULLARHOLKUM

OG VEFJAST PLASTDUK

EFNI I FRÆRENNSLISSTOFNUM ER UR PLASTI "POLYPROPYLEN"

breytt í febr. 1981 *MT*

HÁIHVAMMUR 8

MAGNUS S JONSSON BYGGINGATAKNIFRÆÐINGUR

TEIKNISTOFA LAUGAVEGI 178 SIMI 31770

M=1:20

VATNSLAGNIR OG
FRÆRENNSLISSTOFNAR
RÚMMYND

FEBRUAR 1980

BLAÐ 305

Magnús Jonsson