

Samþykkt bann

12 NOV 2002


Byggingafulltrúinn í Hafnarfirði
F.h. Kristján Þorarinsson

KJP




VESTURHLIÐ. 1:100

L = KÓTI Á LANDI SAMKVÆMT MÆLINGU.

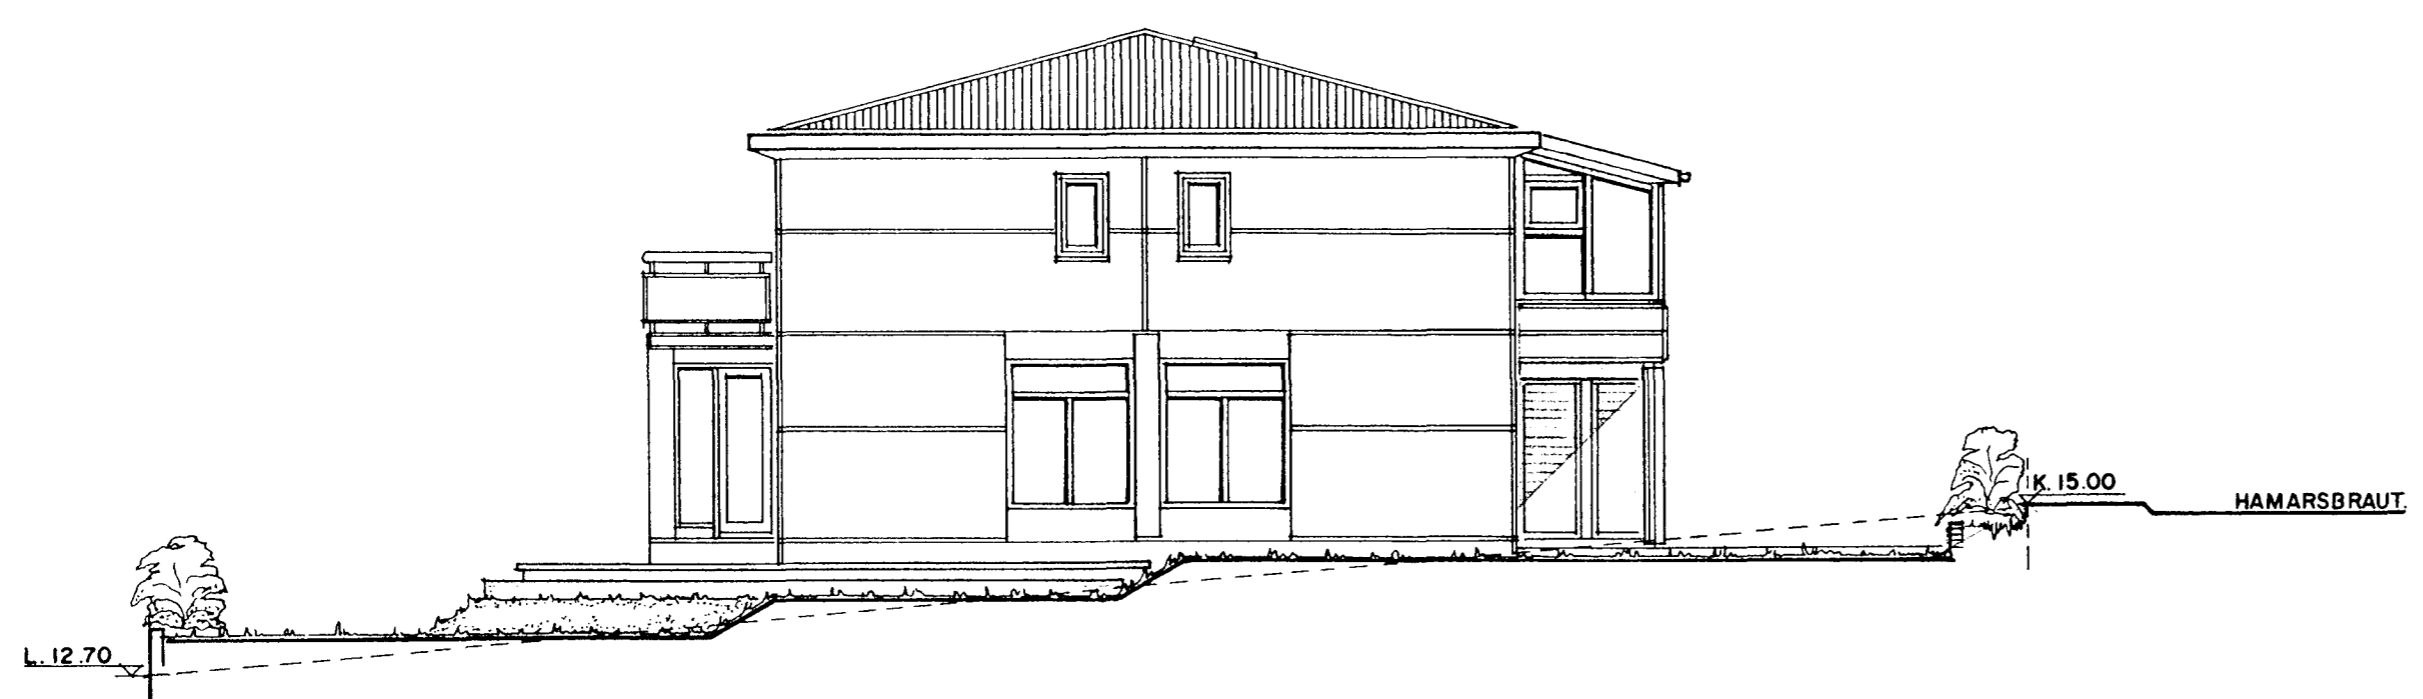

SUÐURHLIÐ. 1:100

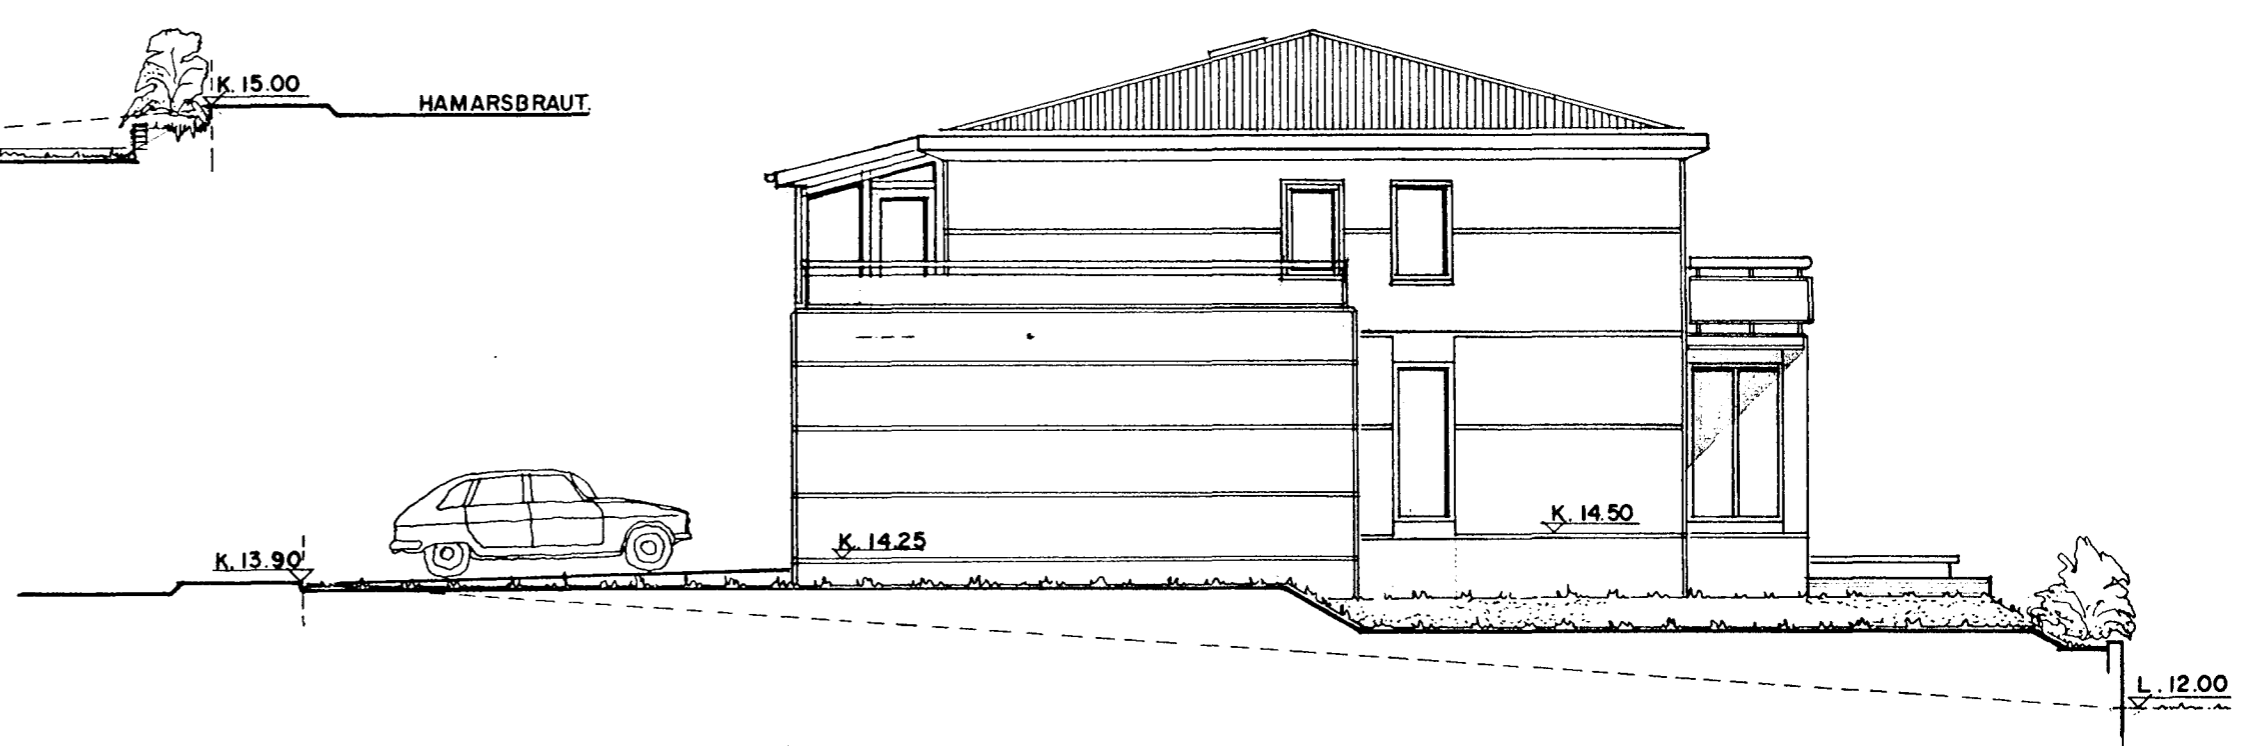

NORÐURHLIÐ. 1:100



SNEIÐING Í HAMARSBRAUT. 1:100

BREYTT 30.-8.-2002
SÓLSTOFA Á AUSTURHLIÐ. OG HANDRÍÐ Á SVALIR.
Jón Guðmundsson.

HAMARSBRAUT 6 HAFNARFIRÐI. ÚTLIT.

VERK. NR. 77 DAGS. 5. 6. 88 MÁL. 1:100
TEIKN. NR. 03 BREYTT.

JON GUÐMUNDSSON ARKITEKT Jón Guðmundsson
VINNUSTOFA, REYKJAVÍKURVEGI 68 HAFNARFIRÐI. Sími. 53766