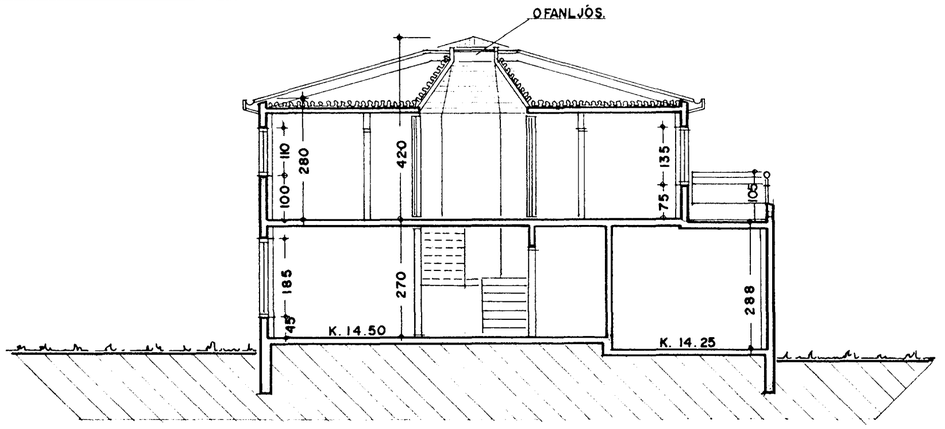

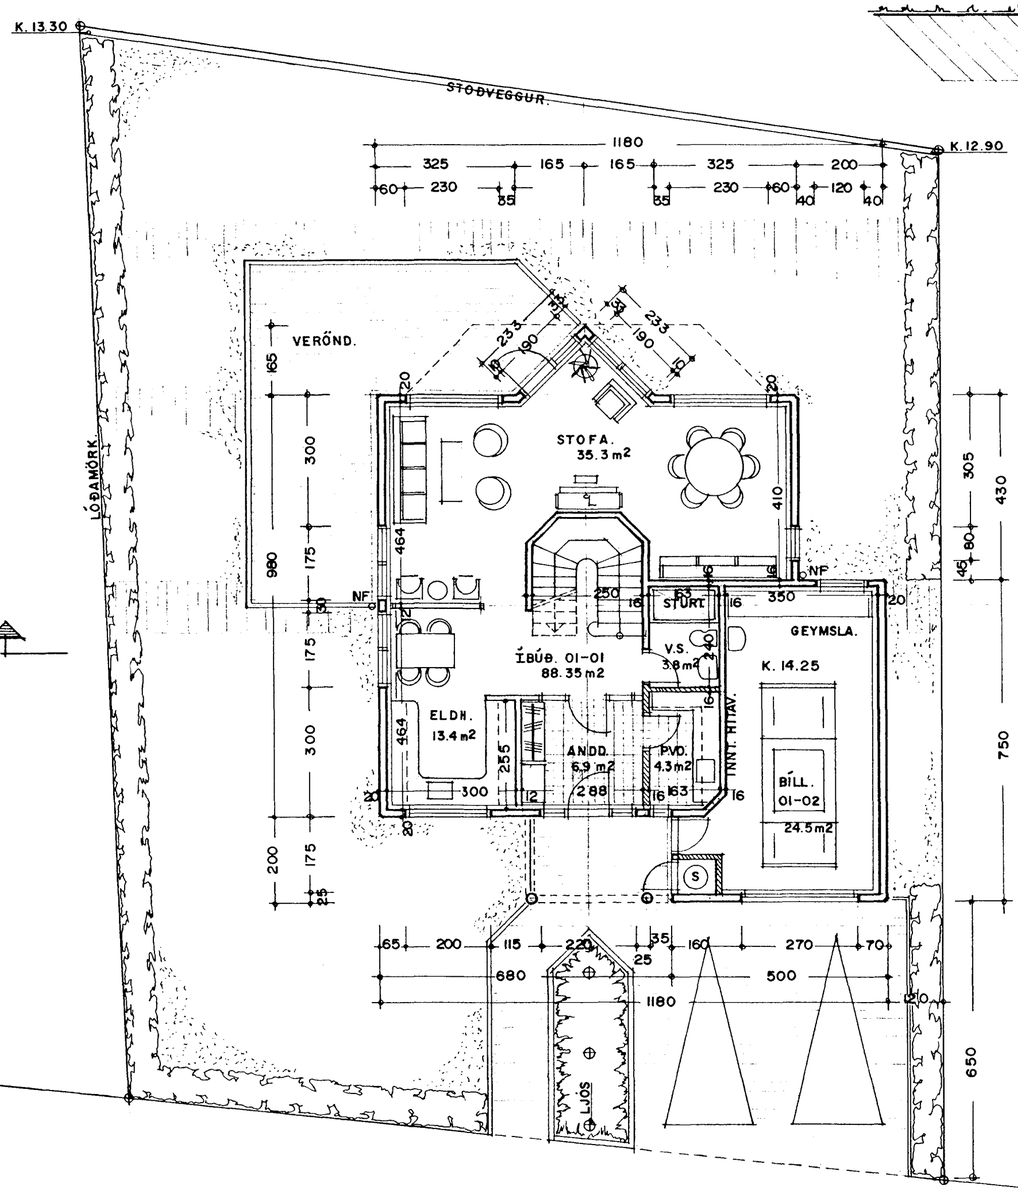

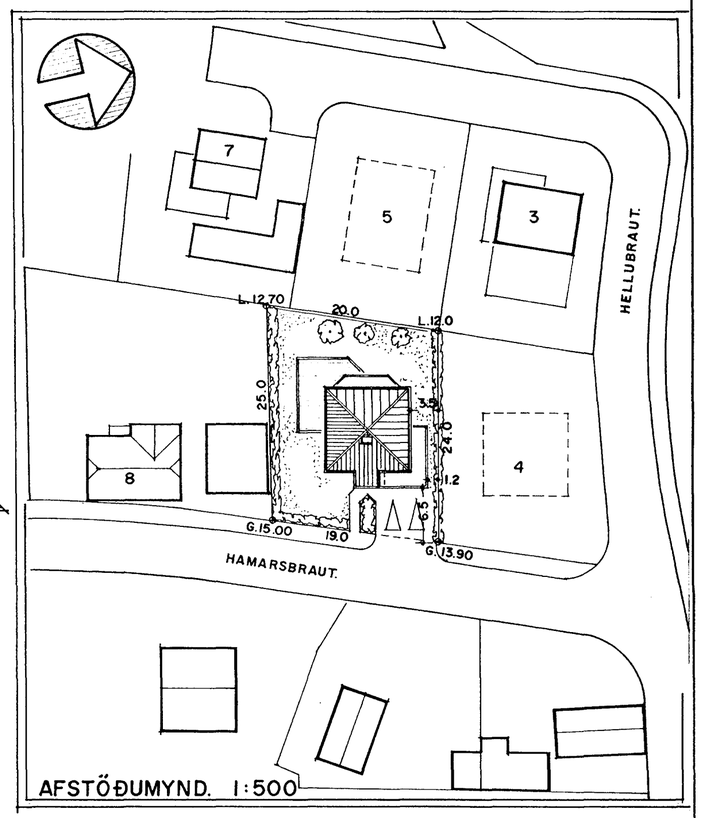

STÆRÐIR:

JARÐHÆÐ	88.35 m²	
BÍLGEYMSLA	29.10 m²	
2. HÆÐ	96.04 m²	
SAMTALS:	213.49 m²	636.6 m³

STÆRÐ LÓÐAR = 477.75 m²

NÝTINGARTALA LÓÐAR = 0,45

STÆKKUN SAMTALS. 5.9 m2 – 14.9 m3

BREYTT 30.-8.-2002
SÓLSTOFA Á AUSTURHLIÐ.
Jón Guðmundsson.

GRUNNMYND. JARÐHÆÐ. 1:100

GRUNNMYND 2. HÆÐ.

HAMARSBRAUT 6, HAFNARFIRÐI — GRUNNMYND, AFST.M.

VERK. NR. 77 / TEIKN. NR. 02

DAGS. 5.6.88 / BREYTT. — MÁL. 1:100 1:500

JON GUÐMUNDSSON ARKITEKT Jón Guðmundsson
VINNUSTOFA. REYKJAVÍKURVEGI 68 HAFNARFIRÐI. SÍMI. 53766