



AFSTÖÐUMYND 1:500

SKÝRINGAR:

SKÝRINGAR TAKNA Á GRUNNMYND SJÁ ÍST 64.
 EFNI OG FRÁGANUR LAGNA SE SKY. ÍST 65 OG
 GILDANDI REGJUGERÐUM.
 HÆÐATÖLUR ERU GERNAR UPP FYRIR BOTN PÍPU VÍÐ:
 GREININGAR, DRUN UNDIRSTÖÐU, OG I BEYGGJU
 UNDIR STÚTUM UPP ÚR PÍÐTU.
 LAGNASTÆRÐIR ERU Í MM. HÆÐATÖLUR ERU Í M.

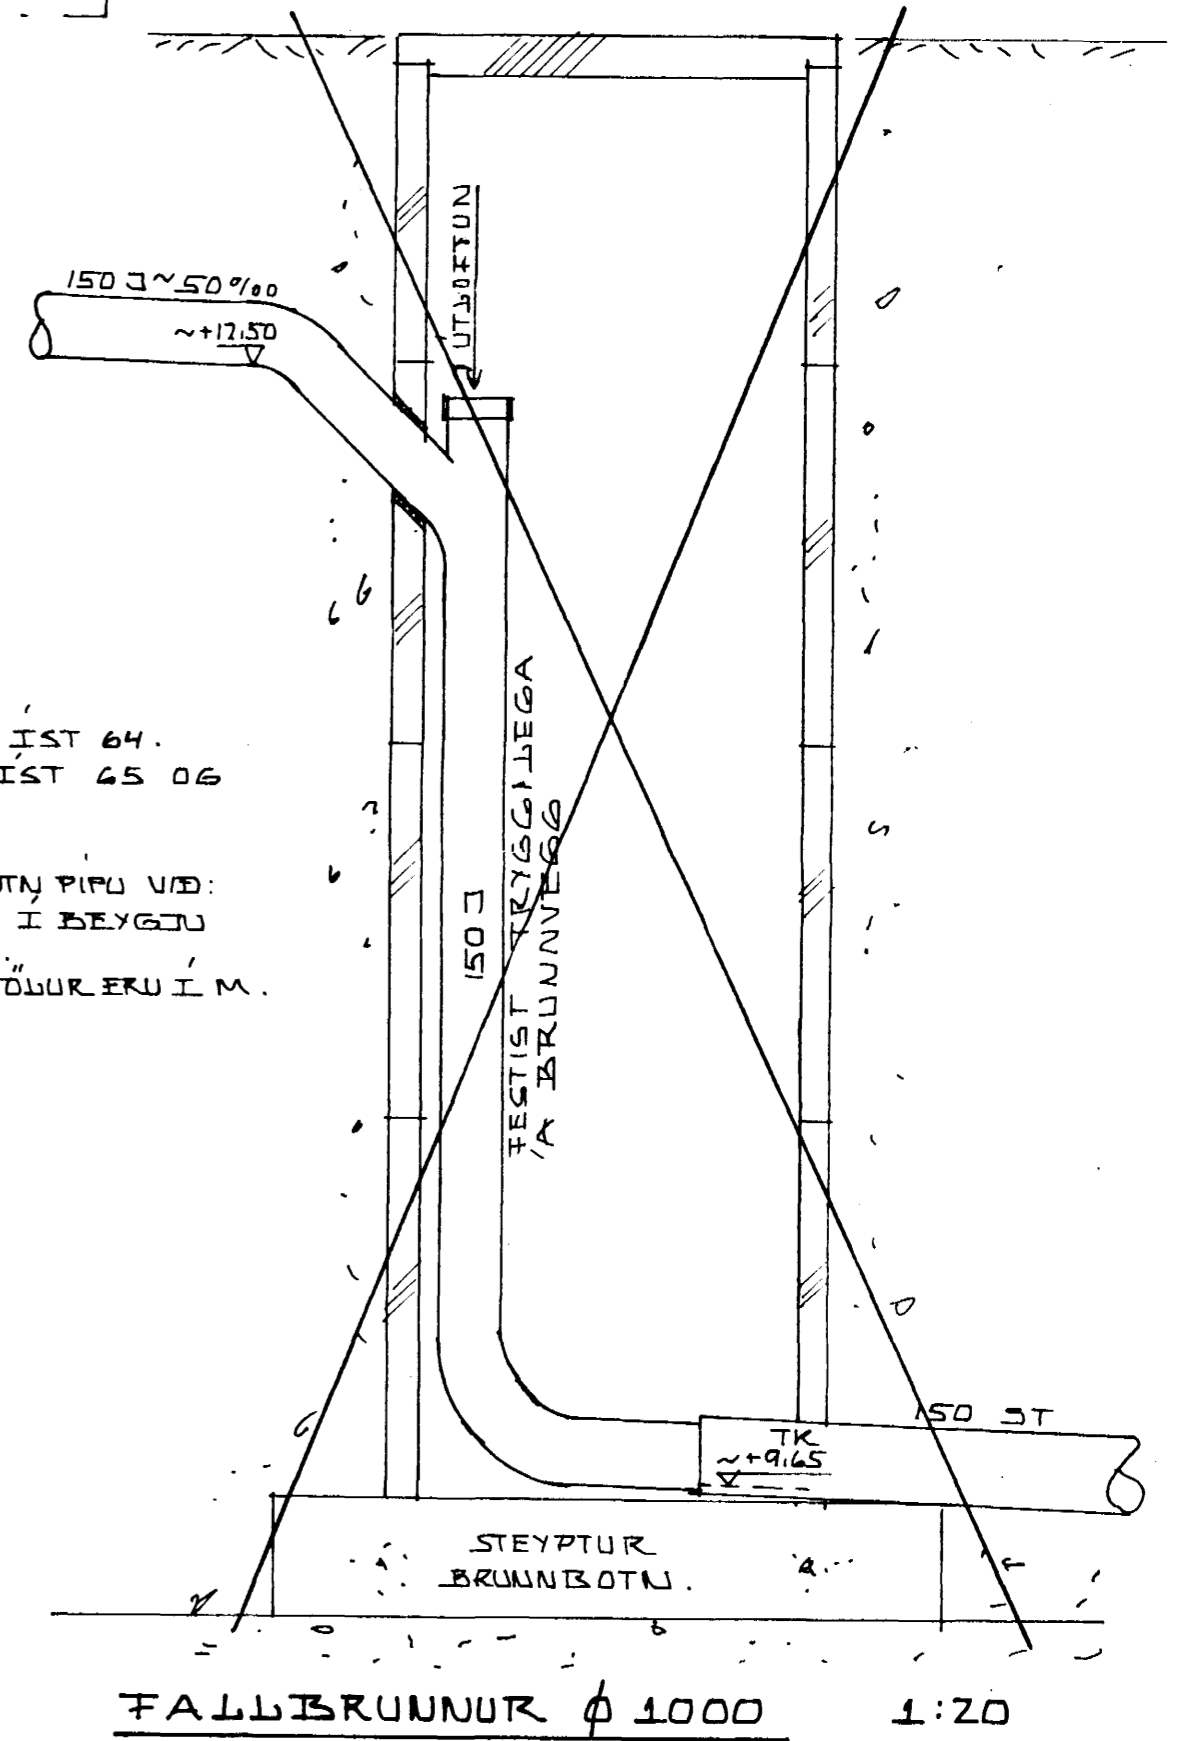

FALLBRUNNUR Ø 1000 1:20

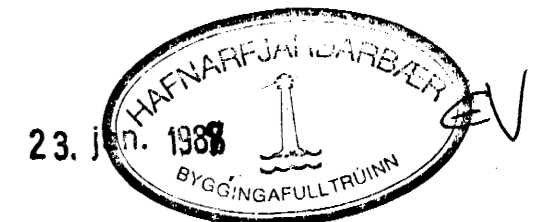

BRETT 18-01-89 KS

HAMARSBRAUT 6. HAFNARFIRI.	LAGS. 04-07-88
LAGNIR Í GRUNNI.	HANNAB KS
MÆLIKVARÐI 1:500, 1:50, 1:20	TEIKNAB KS
KRISTJAN STEFÁNSSON TÆKNIFRÆÐINGUR F.T.F.I.	VERK NR. FLOK. 08
REYKJANIKUTVEGI 68. HAFNARFIRI SIMI 651100	8805-02
	TEIKN. NR.
	-01