


DYRASKUGGI
 Samþykkt á fundi bygginga-
 nefndar þ. 31/10/1979
 BYGGINGAFULLTRÚINN
 Í HAFNARFIRÐI
[Signature]


'Áskilið er að stíllit verði fjárlégt
 beinum að kostnaðarlausum síðum
 ef þurfa þykir og þessum yfirbúnað
 löfshöfu þessum lögd þann.
 F.S.J.

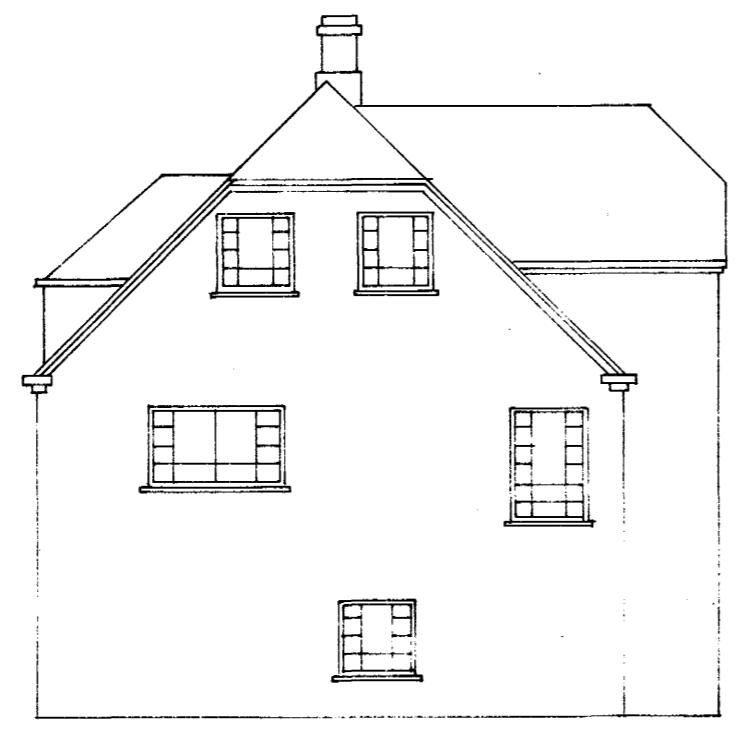


AUSTUR



NORÐUR

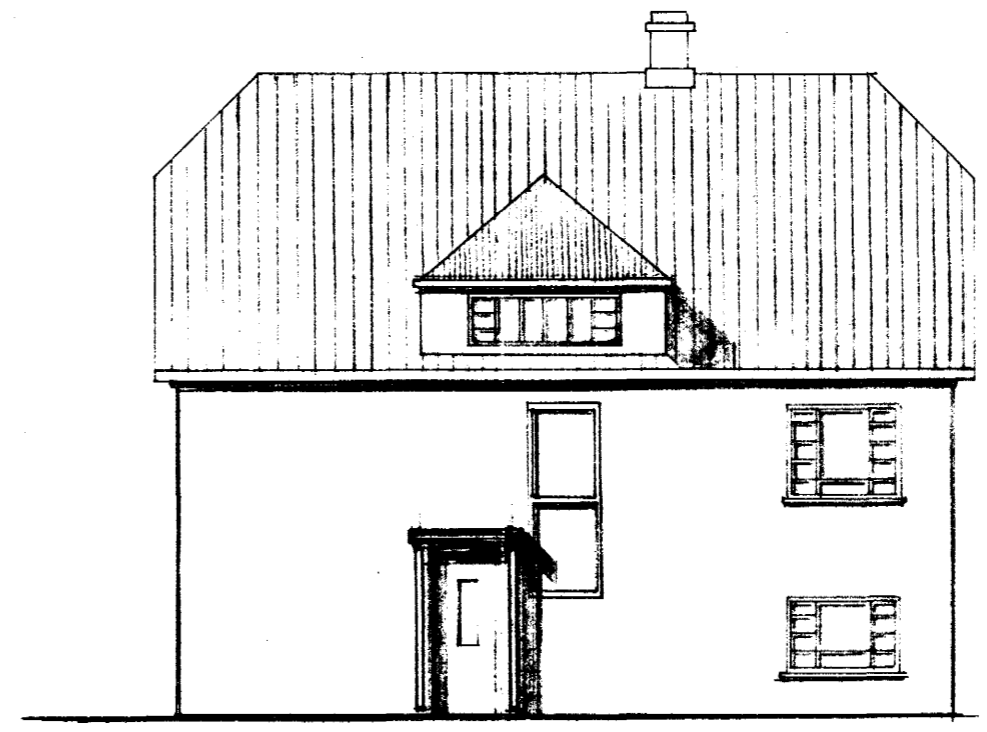


AUSTUR

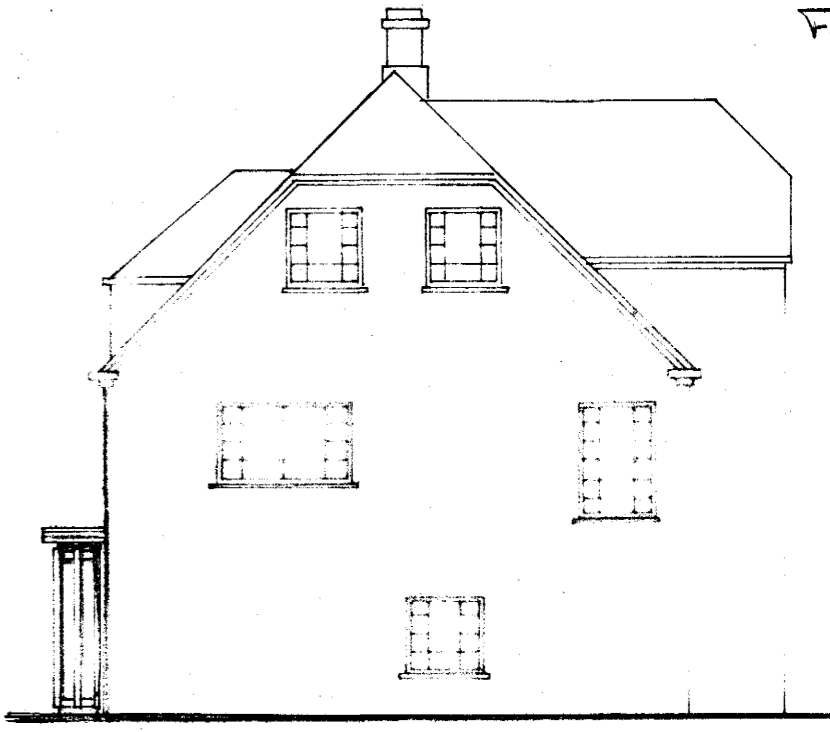

NORÐUR


tifftopdf - www.rubissoftware.com - Demo Version

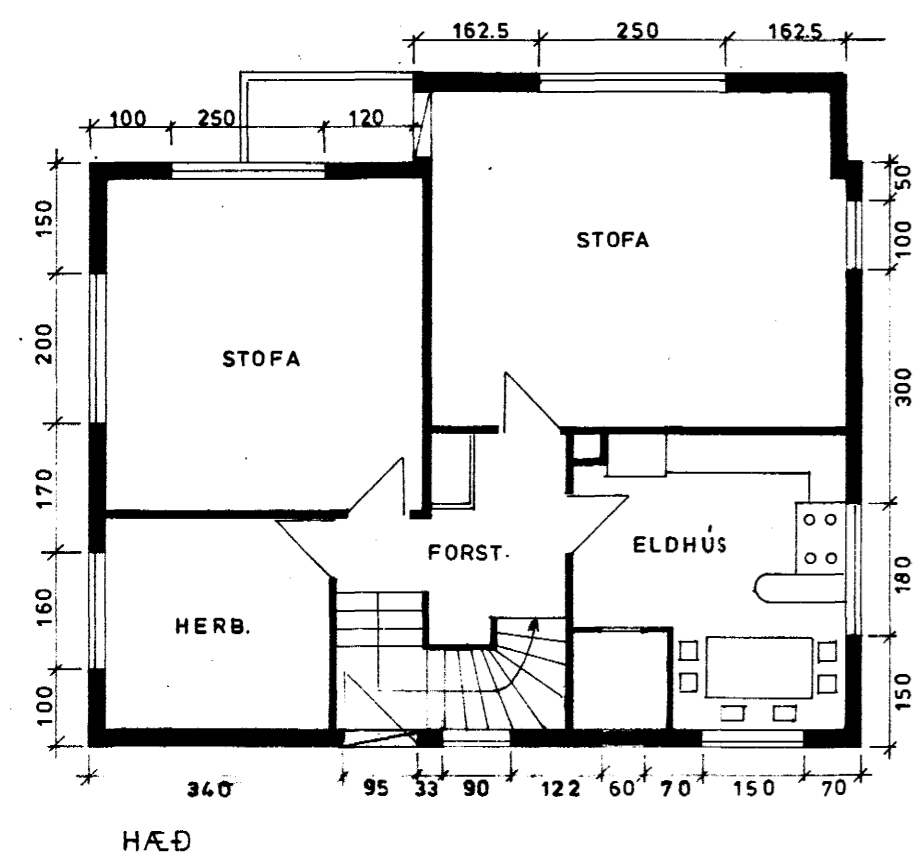

HÆÐ



SUÐUR

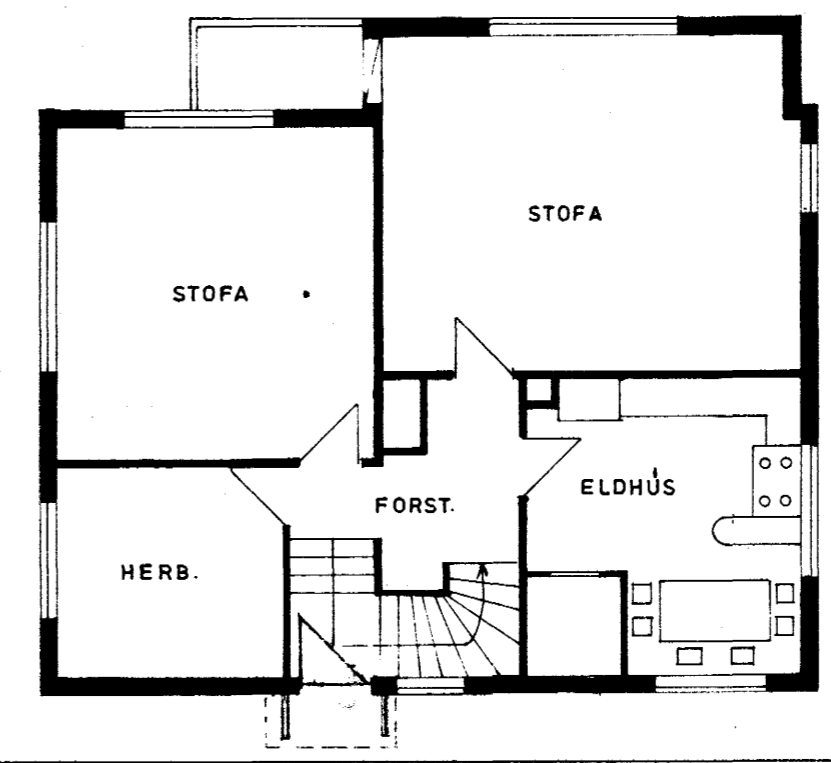

HÆÐ



SUÐUR