


GRUNNMYND MILLIGÓLFIS

0 1000 MM

VINDSTÍFING - GATABAND 40x2,0;
NEGLT LAUSHOLT OG BÓLFBITA
MED 7 STK K40/40 IHVORN ENDA.

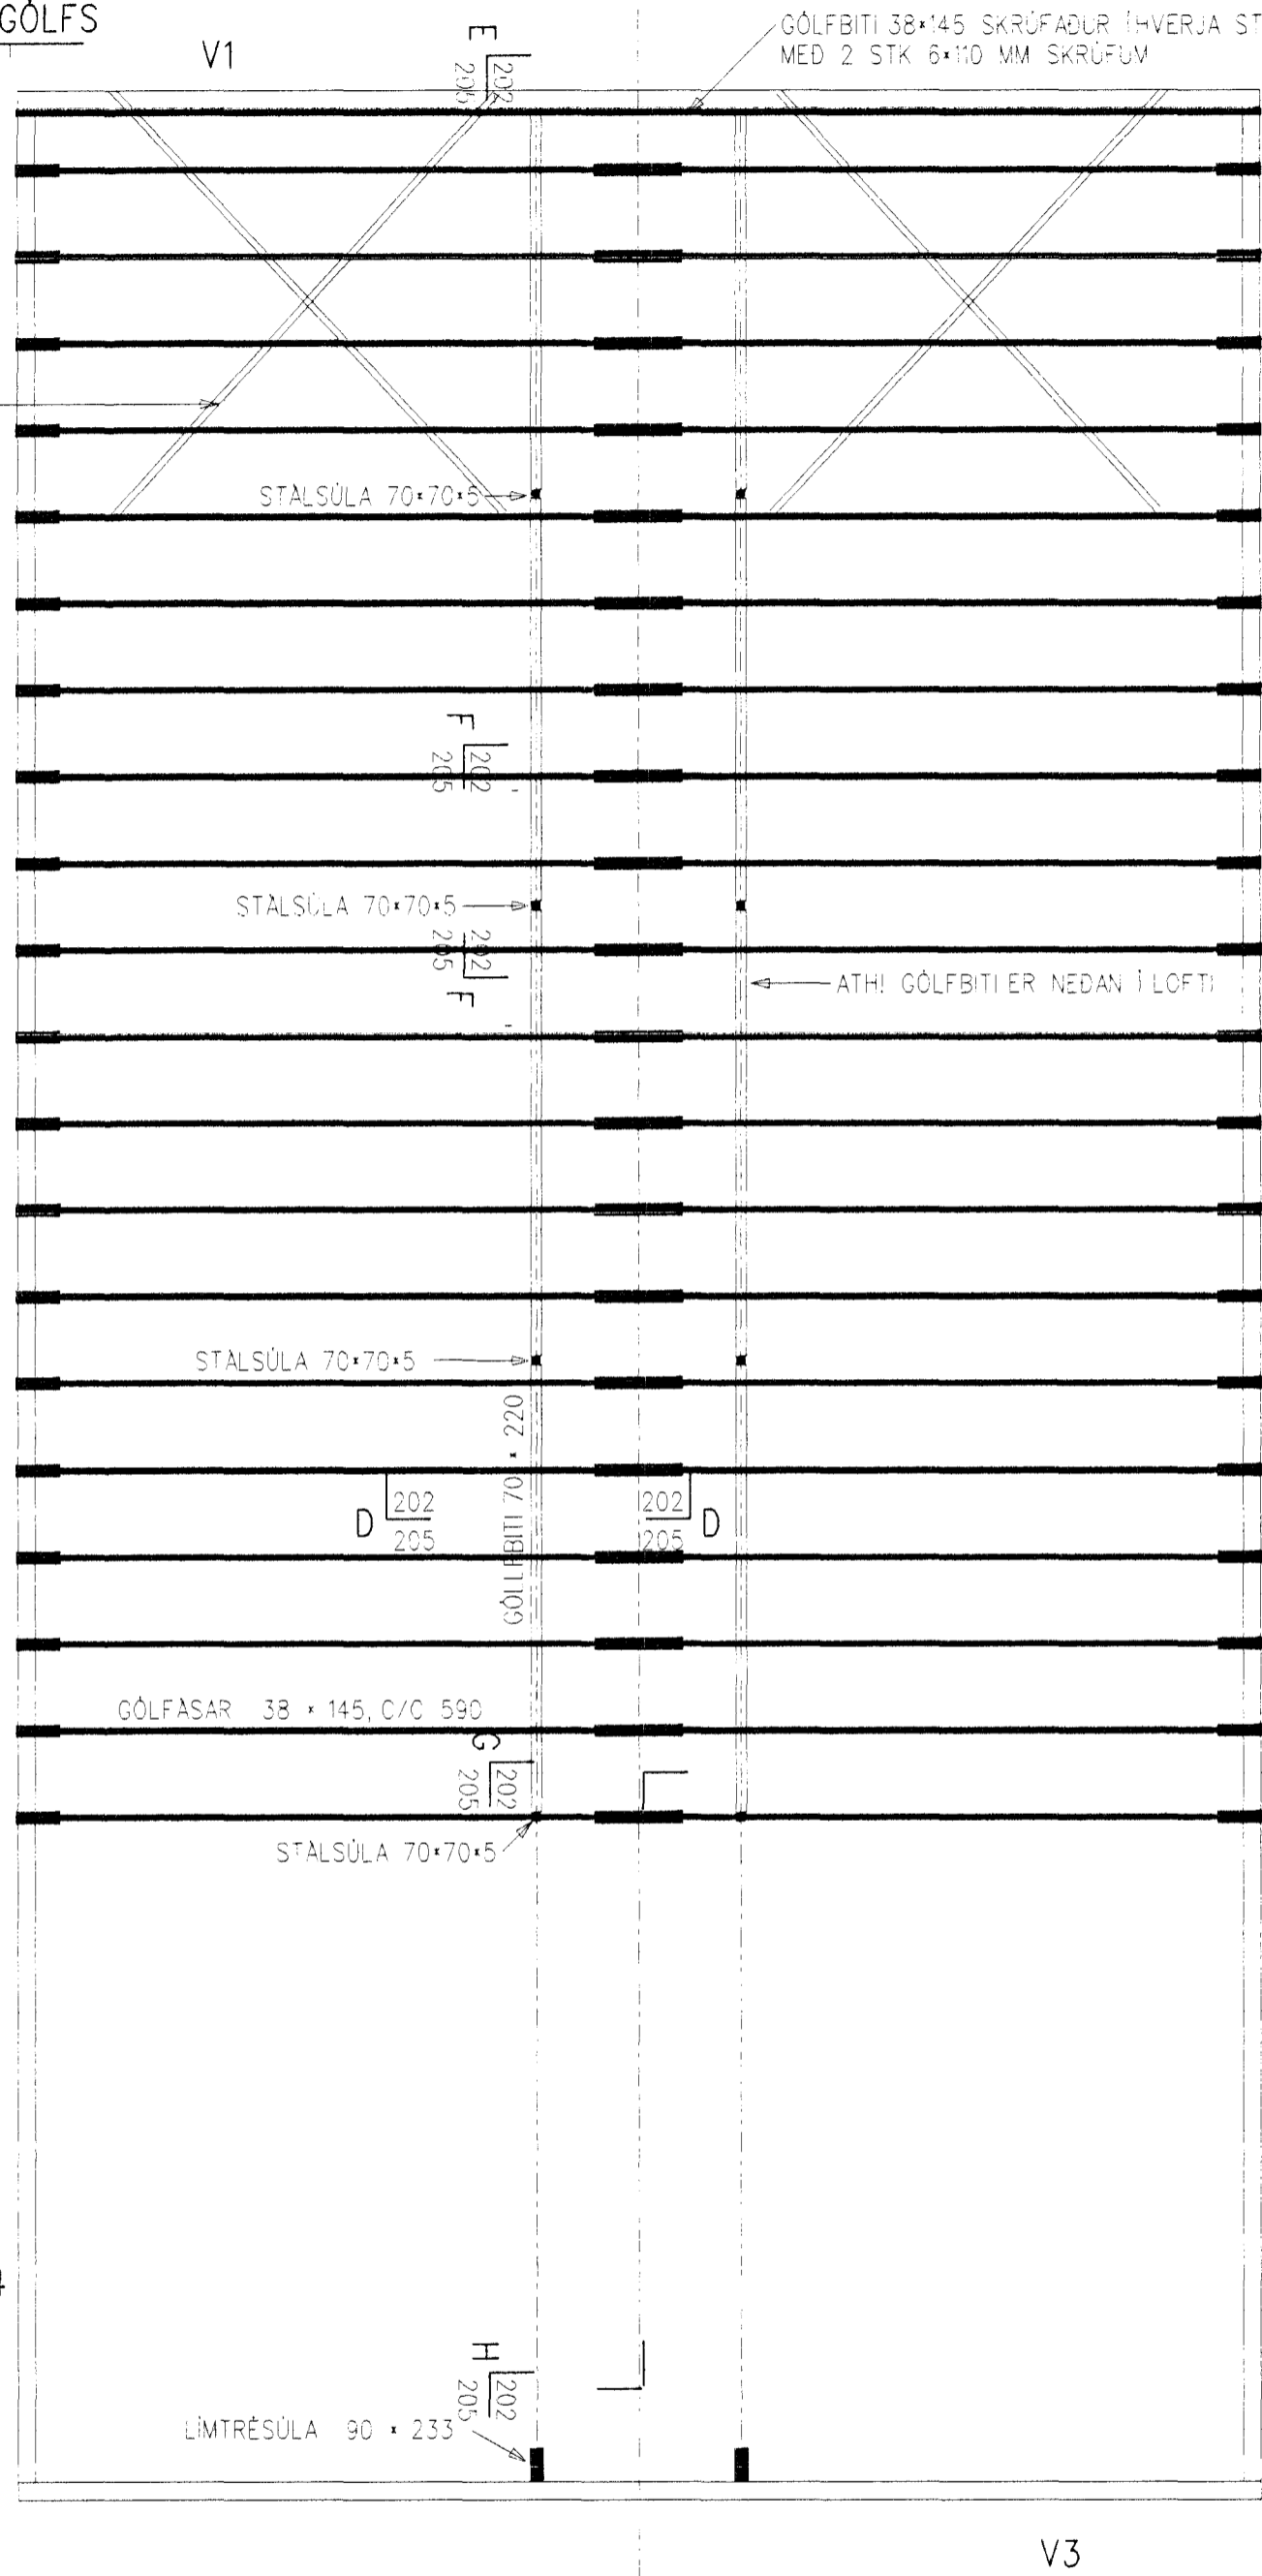


GRUNNMYND ÞAKS

0 1000 MM

• 38x225 FELLT NIÐUR MILLISPERRA
SKRUFAD GEGNUM YFIRSTYKKI MED
2 STK 6x110 MM SKRUFUM

VINDSTÍFING - GATABAND 40x2,0;
BRÖTÐ NIÐUR MED SPERRU OG
NEGLT MED 11 STK K40/40
IHVORN ENDA.

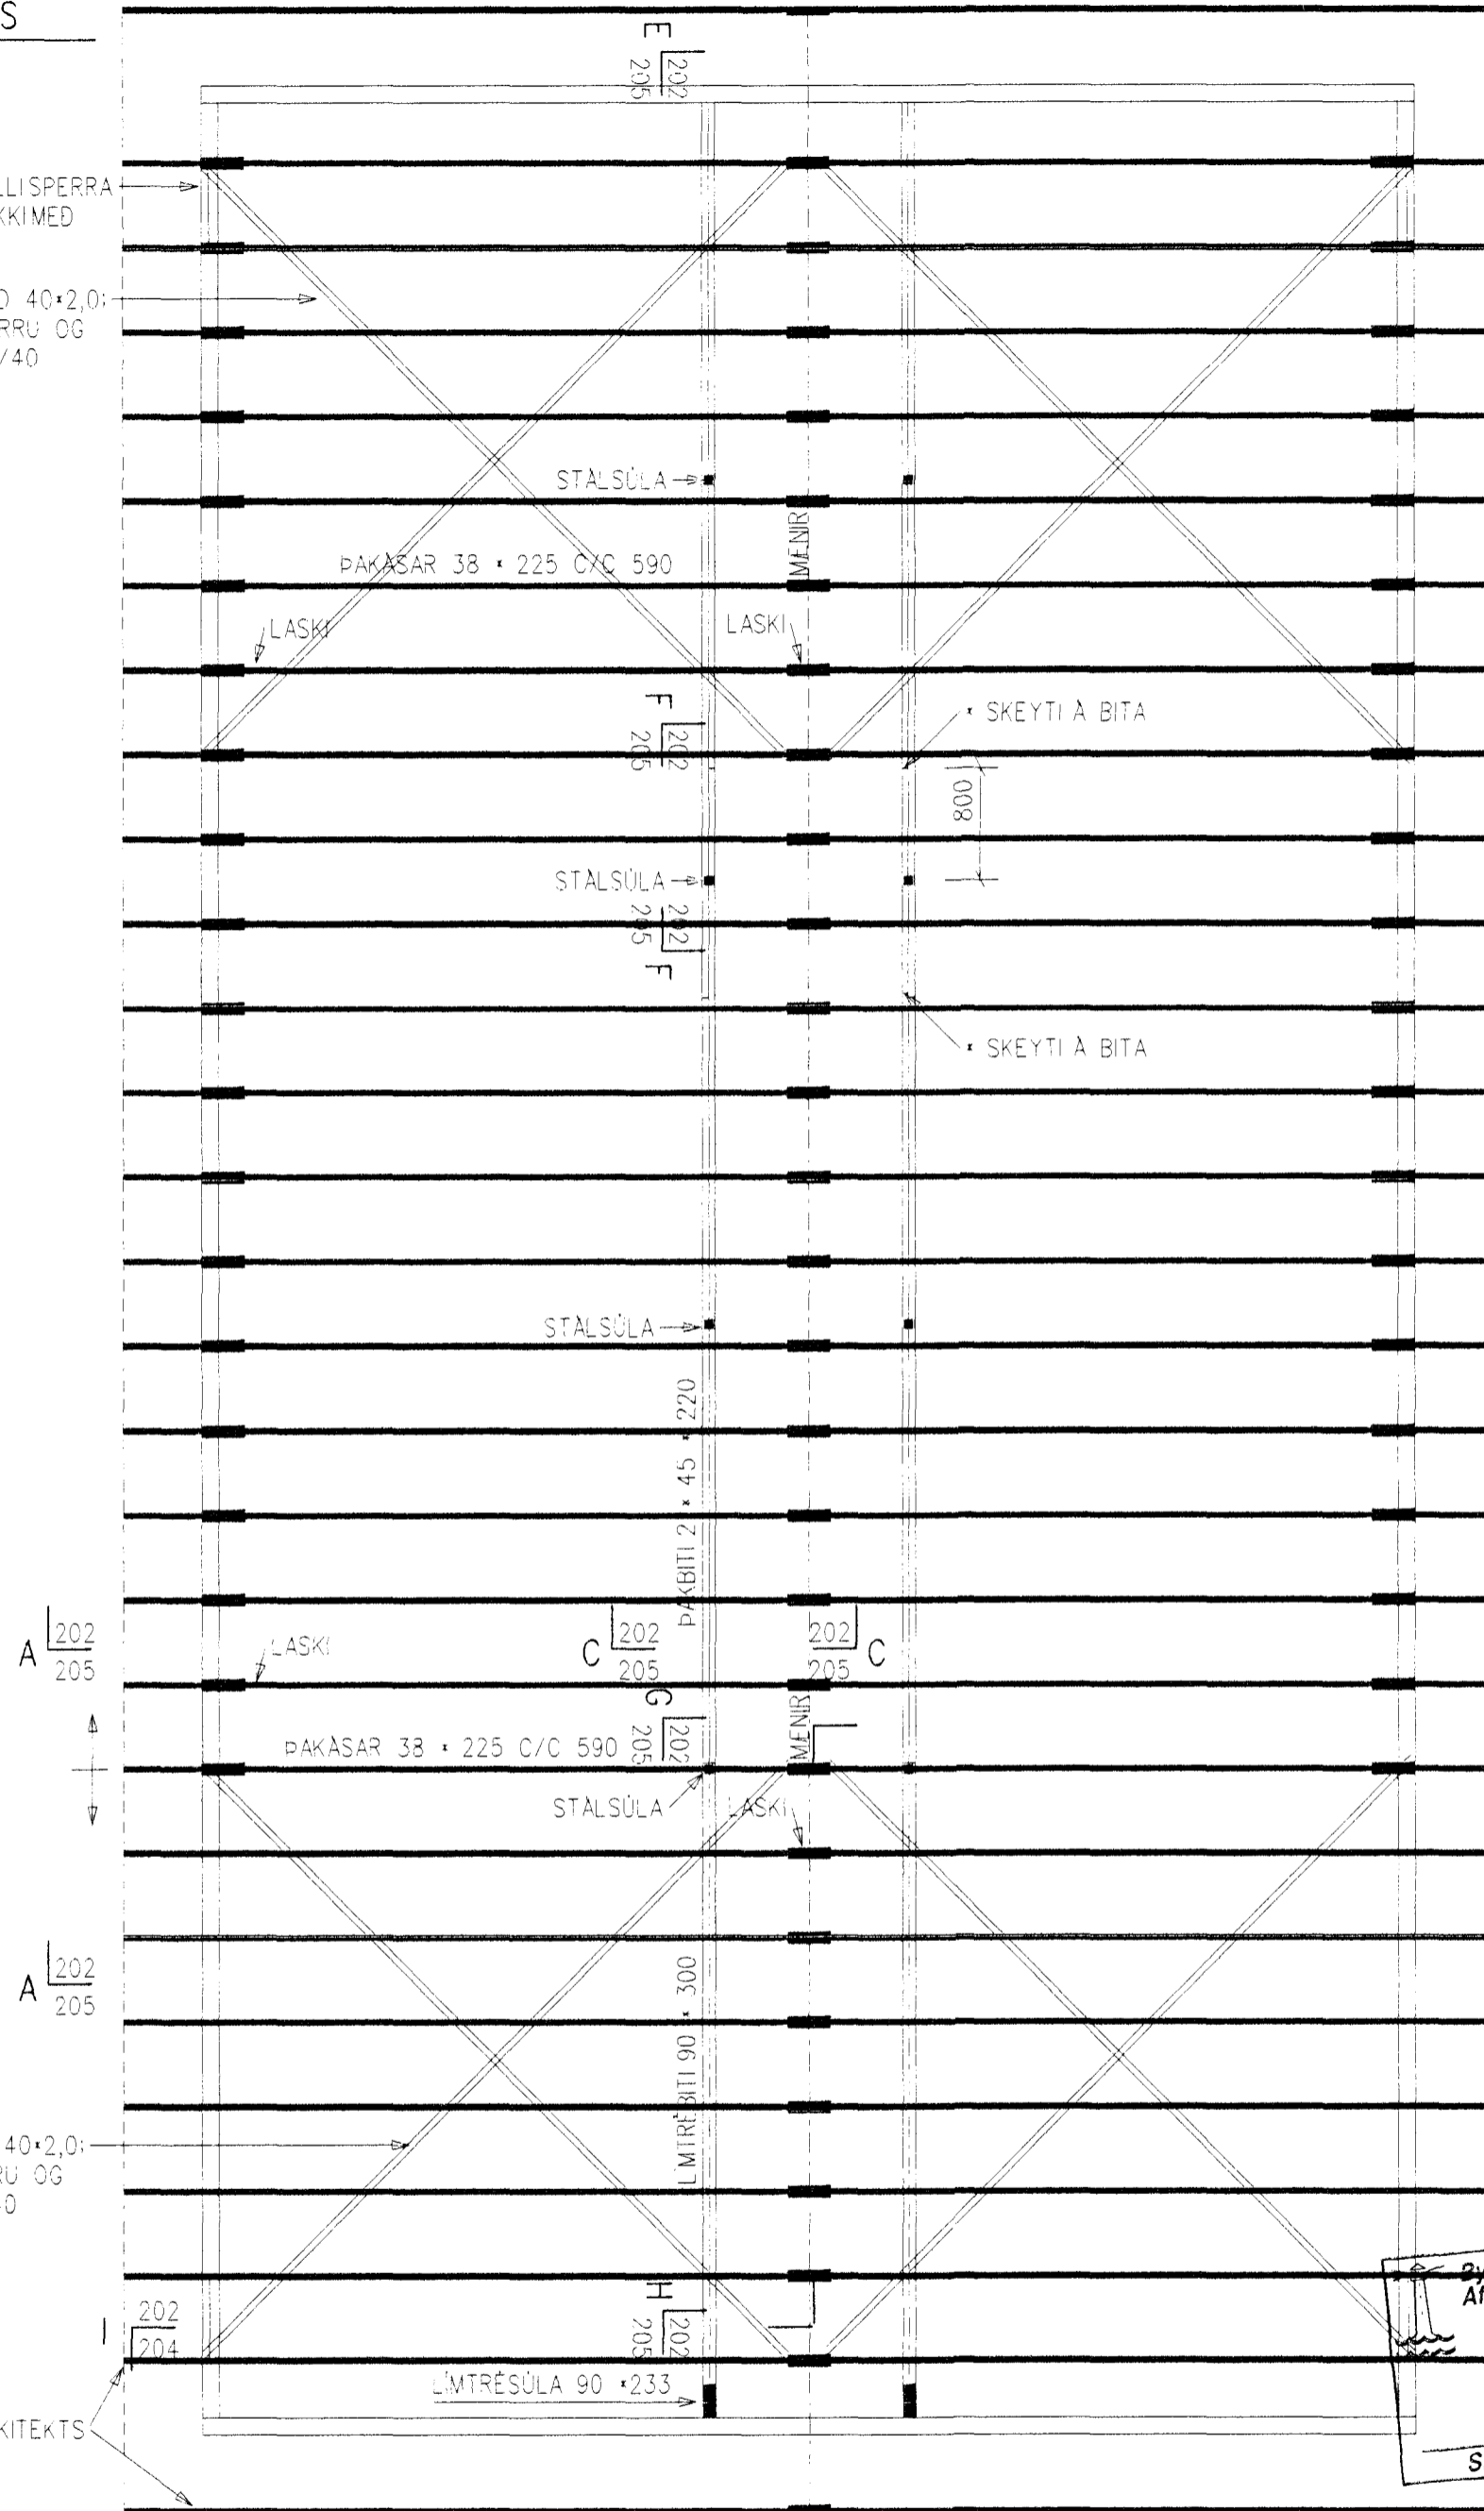

VINDSTÍFING - GATABAND 40x2,0;
BRÖTÐ NIÐUR MED SPERRU OG
NEGLT MED 11 STK K40/40
IHVORN ENDA.

ÞAKBRÚNIR SKV. TEIKN. ARKITEKTS

Þyggingafulltrúi Hafnarfjarðar
Afgreitt þann
08 FEB. 1999
Sigurbjartur Halldórsson



VERKFRÆÐISTOFA
AUSTURLANDS HF

SELASI 15, 700 EGILSSTAÐIR
KT : 530994-2799
SÍMAR : 471-1651, 471-1181
FAX : 471-2251

Breytt 18/199 - merkt *

HÖNNUÐUR
ÓLI GRÉTAR METÚSALEMSSON KT. 270754-4579

oli 91

KVARDI (A2) 1/50
REIKN ÖGM
TEIKN ÖGW/EE
YFIRF

HAMRABYGGD 12 - HAFNARFIRDI
BURDARVIRKI
OFANMYND ÞAKS OG MILLIGÓLFIS

NR 9821-202
DAGS 12/1 1999
BLAÐ

G:\vinnu\90\hamrabygga\12\9821\12.1.99\1.d Jan. 19. 1999 08:13:44