4529

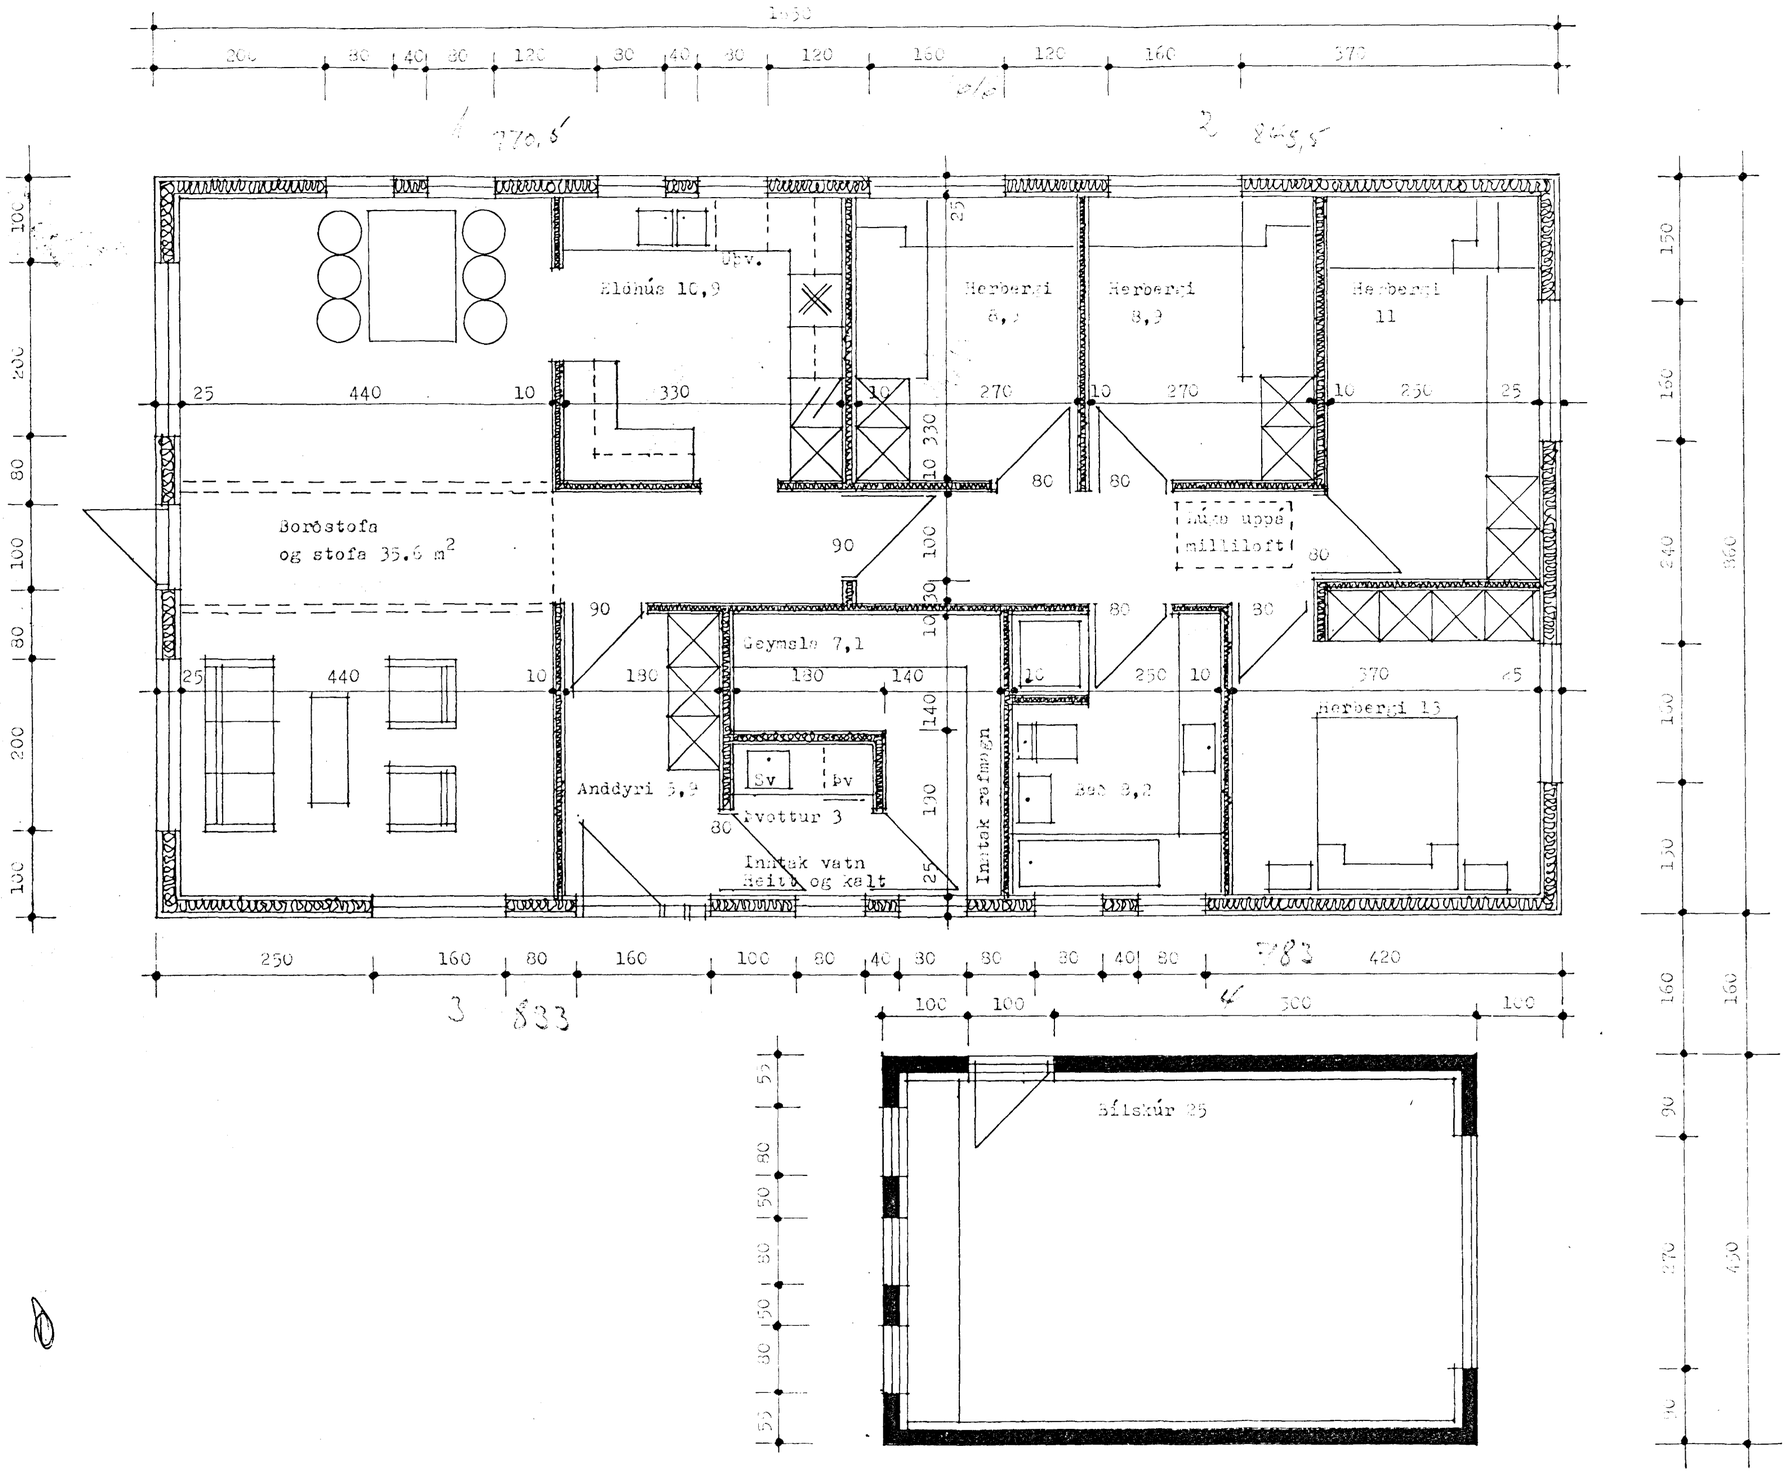

Byggingafulltrúi Hafnarfjarðar
Afgreitt þann
06 APR. 1999
Sigurbjartur Halldórsson

BJÖRN KRISTLEIFSSON ARKITEKT FAÍ

TEIKNISTOFA SELÁS 7 700 EGILSSTAÐIR
SÍMI 471 1881 MYNDSENDIR 471 2281
HEIMA HJARÐARHLÍÐ 7 SÍMI 471 1531
FARSÍMI 854 5981 TÖLVUPÓSTUR klopp@eldhorn.is
Kt. 011246-3039 VSK 74

DAGS. [illegible] Nr.