jarðhæð 14,55

Pípur eru pvc-pípur settar með hólkskeytum og þéttihring.Pípur liggi í lagi úr grófum sandi og sé amk 15.cm lag af sandi kringum pípu.Þar sem pípa kemur uppúr plötu skal setja 20/20-cm ramma í plötu kringum pípu efni og vinna sé í samræmi við ÍST65,ÍST 67 og ÍST68.

4m3-grjótsvelgur,viðtaki fyrir vatn af þaki og afrennsli hitaveitu.
50.cm jarðvegsþekja yfir svelg.

PEH32-afrennsli hitaveitu.

STOFA.

ELDHÚS.

GÓLFHÆÐ 14,75.

SJÓNVARP.

ANDDYRI

BAÐ.

HERBERGI

jarðhæð:14,55.

Gólfhæð 14,55.

BÍLGEYMSLA.

ÞVOTTAHÚS

GEYMSLA

HERBERGI

HERBERGI

2m3-grjótsvelgur
viðtaki á afrennslisvatni
frá þaki.
50.cm jarðvegsþekja yfir
svelg.

GRUNNMYND Mk 1:50.

HEIMÆÐ HITAVEITU

Kaldavatnsheimæð Peh 32.

BRG00 PEH.

RENNILOKI.

HAMRABYGGÐ.

G:14,16.

G:13,66.

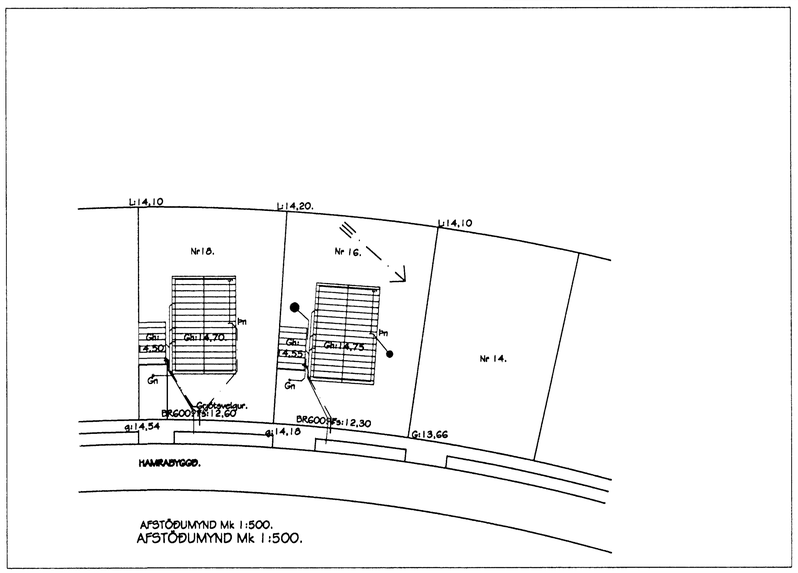

AFSTÖÐUMYND Mk 1:500.
AFSTÖÐUMYND Mk 1:500.

Byggingafulltrúi Hafnarfjarðar
Afgreitt þann
10 DES. 1999
Sigurbjartur Halldórsson

Breyting:Svelgir fyrir þakvatn og leiðslur,afr.hv. des 1999.....

STAÐALHÚS

TEIKNISTOFA SÍÐUMÚLA 31.SÍMI:5813141.MS:5813149.

BYGGINGARSTAÐUR:	HAMRABYGGÐ 16.HAFNARFIRÐI.
VERKEFNI:	FRÁVEITULÖGN
TEIKNING NR:	FV-01. KEMUR Í STAÐ
MÆLIKVARÐI:	1:50 1:500
VERK NR:	9908.
DAGSETNING:	JÚLÍ 1999
HÖNNUÐUR:	Sigurður Þ. Kristjánsson
SAMRÆMING:	