



Samþykkt þann
 7. MAJ 2000
 Sýningarmáttinn í Hafnarfirði
 Eir Kristján Þorarinsson

RP


BLAÐ 3

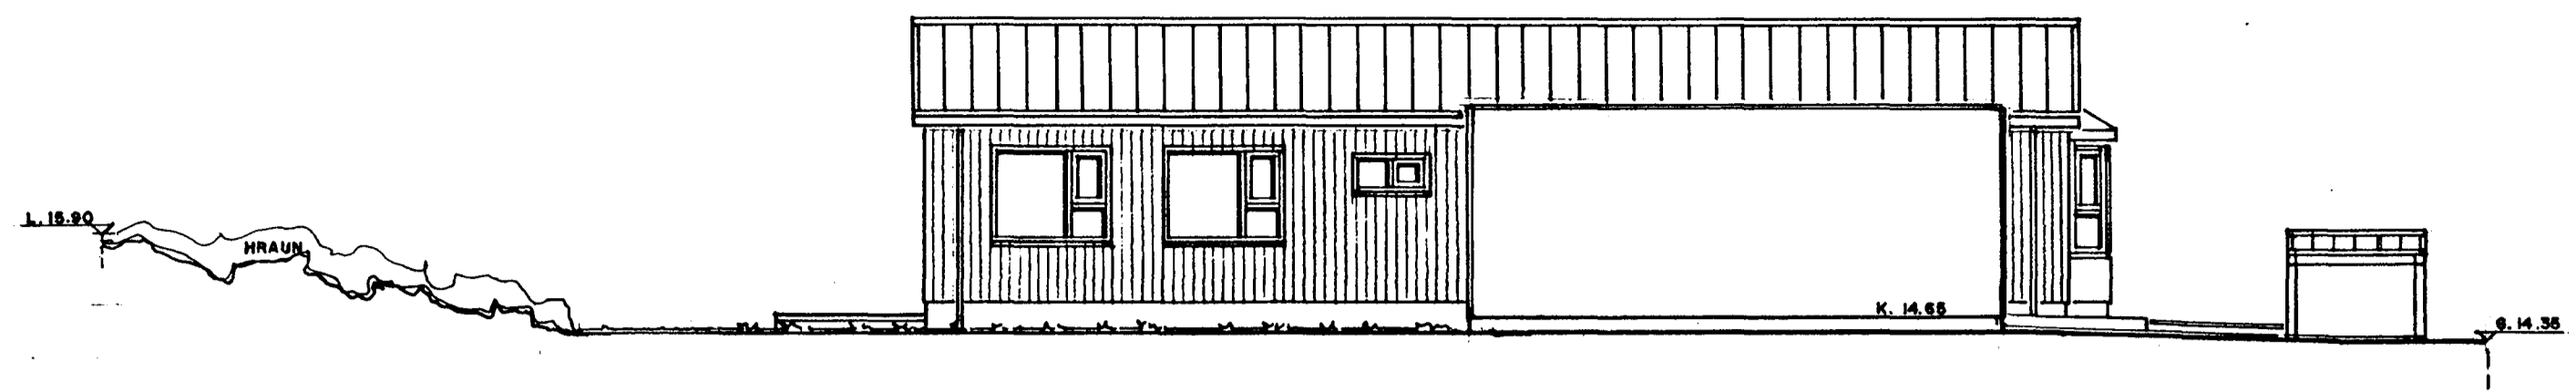


SUÐ - AUSTURHLIÐ. 1:100

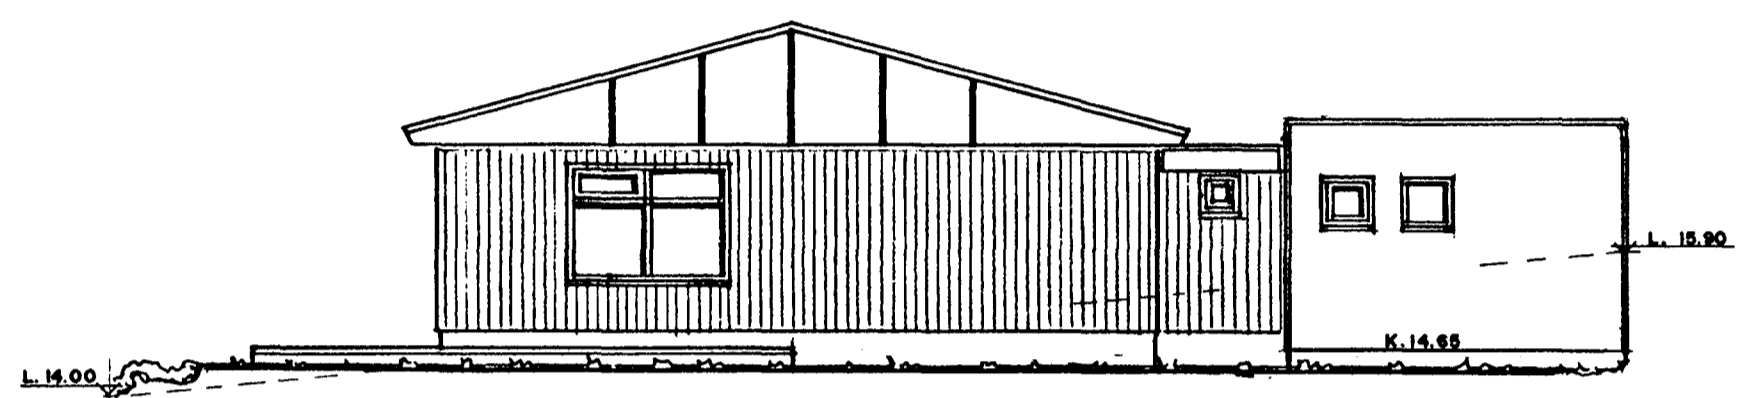

SUÐ - VESTURHLIÐ. 1:100

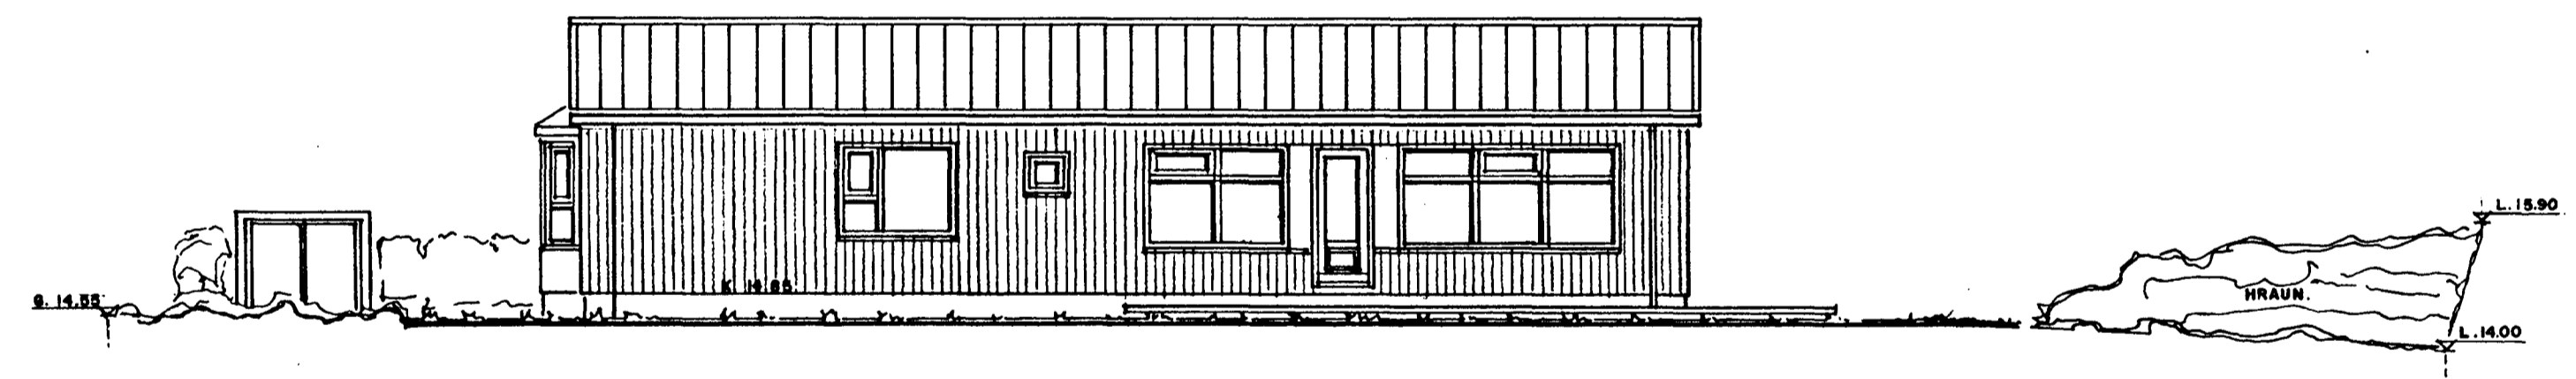

NORÐ - VESTURHLIÐ. 1:100

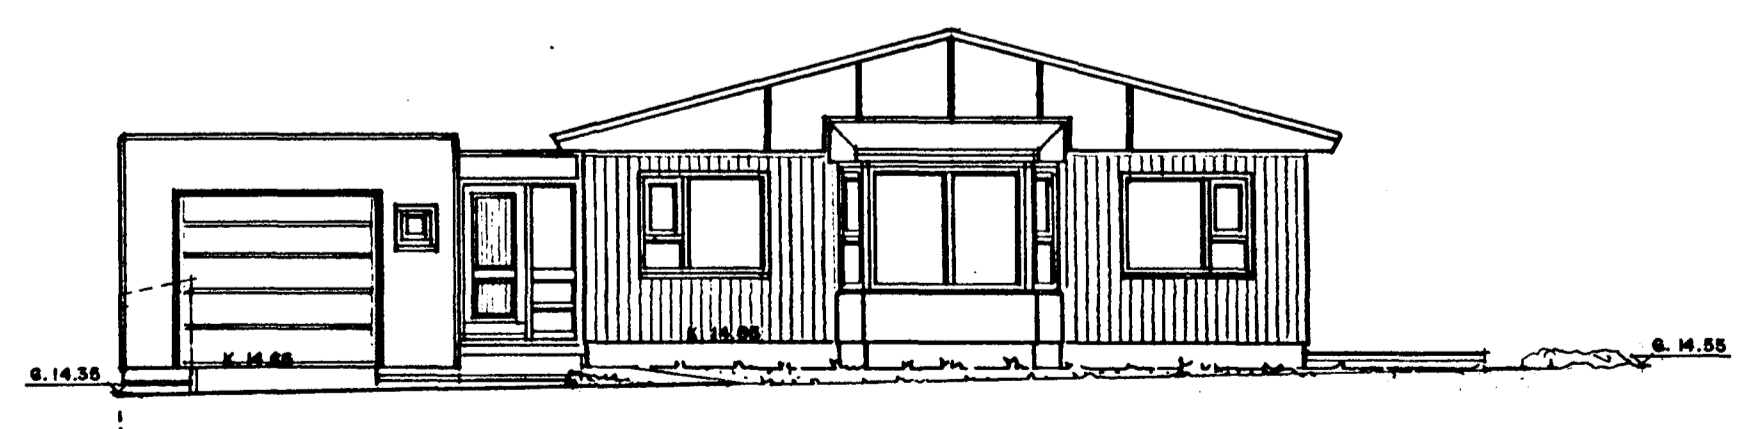

NORÐ - AUSTURHLIÐ. 1:100

BREYTT STÆRÐ Á BILGEYMSLU.
 11.-5.-2000 *Jon Gudmundsson*

HAMRABYGGÐ 20 HAFNARFIRÐI. ÚTLIT.

VERK. NR. 205 PAGES. 3-4-1999 MÁL. 1:100
 TEIKN. NR. 03 BREYTT.

JON GUÐMUNDSSON ARKITEKT KT. 310651
 VINNUSTOFA.: SKÚLAGÖTU 63 REYKJAVÍK. SÍMI. 552-5055 3268