


BLAÐ. I

Skráningartala: Hamrabýggð 20 Hafnarfirði.				Skrásetjari: Jón Guðmundsson arkitekt.													
Landnúmer: 178080				Kennitala: 310551-3259													
Matahlutanúmer: 01				Útgáfa: 4.01 Dags.: 11.5.2000													
Uppskipting og lýsing																	
D0	D1	D2	D3	D4	D5	D5M	D6	D7	D8	D9	D10a	D10b	D11	D12	D16	Ráttahátt	D17
Lökun	Rými hæð+00	Nökun leð	NOK.S. lökun	Eignar-hald	Borðstólur m²	Málflúr m²	Sélar m²	Op m²	Brústólur m²	Brústólur sh < 1.8	Salaflak min	Salaflak max	Brústólur rúmmál m³	Hallistólur m²	Brústólur m²	Ráttahátt skiptakvæmt	Skilfrúmmál m²
		Matahluti			203,0	0,0	0,0	0,0	203,0	0,0				706,1	178,3	203,0	585,708
		Botn												40,6			
	01	1.hæð			203,0	0,0	0,0	0,0	203,0	0,0				685,5	178,3	203,0	
A	0101	Íbúð.	N	0101	168,0				168,0		2,58	4,00	657,0	149,9	168,0	3,32	487,668
A	0102	Bilgeymsla.	B	0102	35,0				35,0		3,10	3,10	108,5	28,4	35,0	3,10	88,040
Afhugasemdir																	
A könni framán við bilgeymsluna er fístandandi sorpgæmsla fyrir tveir tunnur sem tilheyrir húsinu.																	
Samleignir summa																	
Eignarhald																	
	Eignar-hald	Nökun leð	Brústólur m²	Skilfrúmmál Skilfrúmmál Skilfrúmmál													
	0101	Íbúð.	168,0	487,668	487,668												
	0102	Bilgeymsla.	35,0	88,040	88,040												
		Allt	203,0	585,708	585,708												

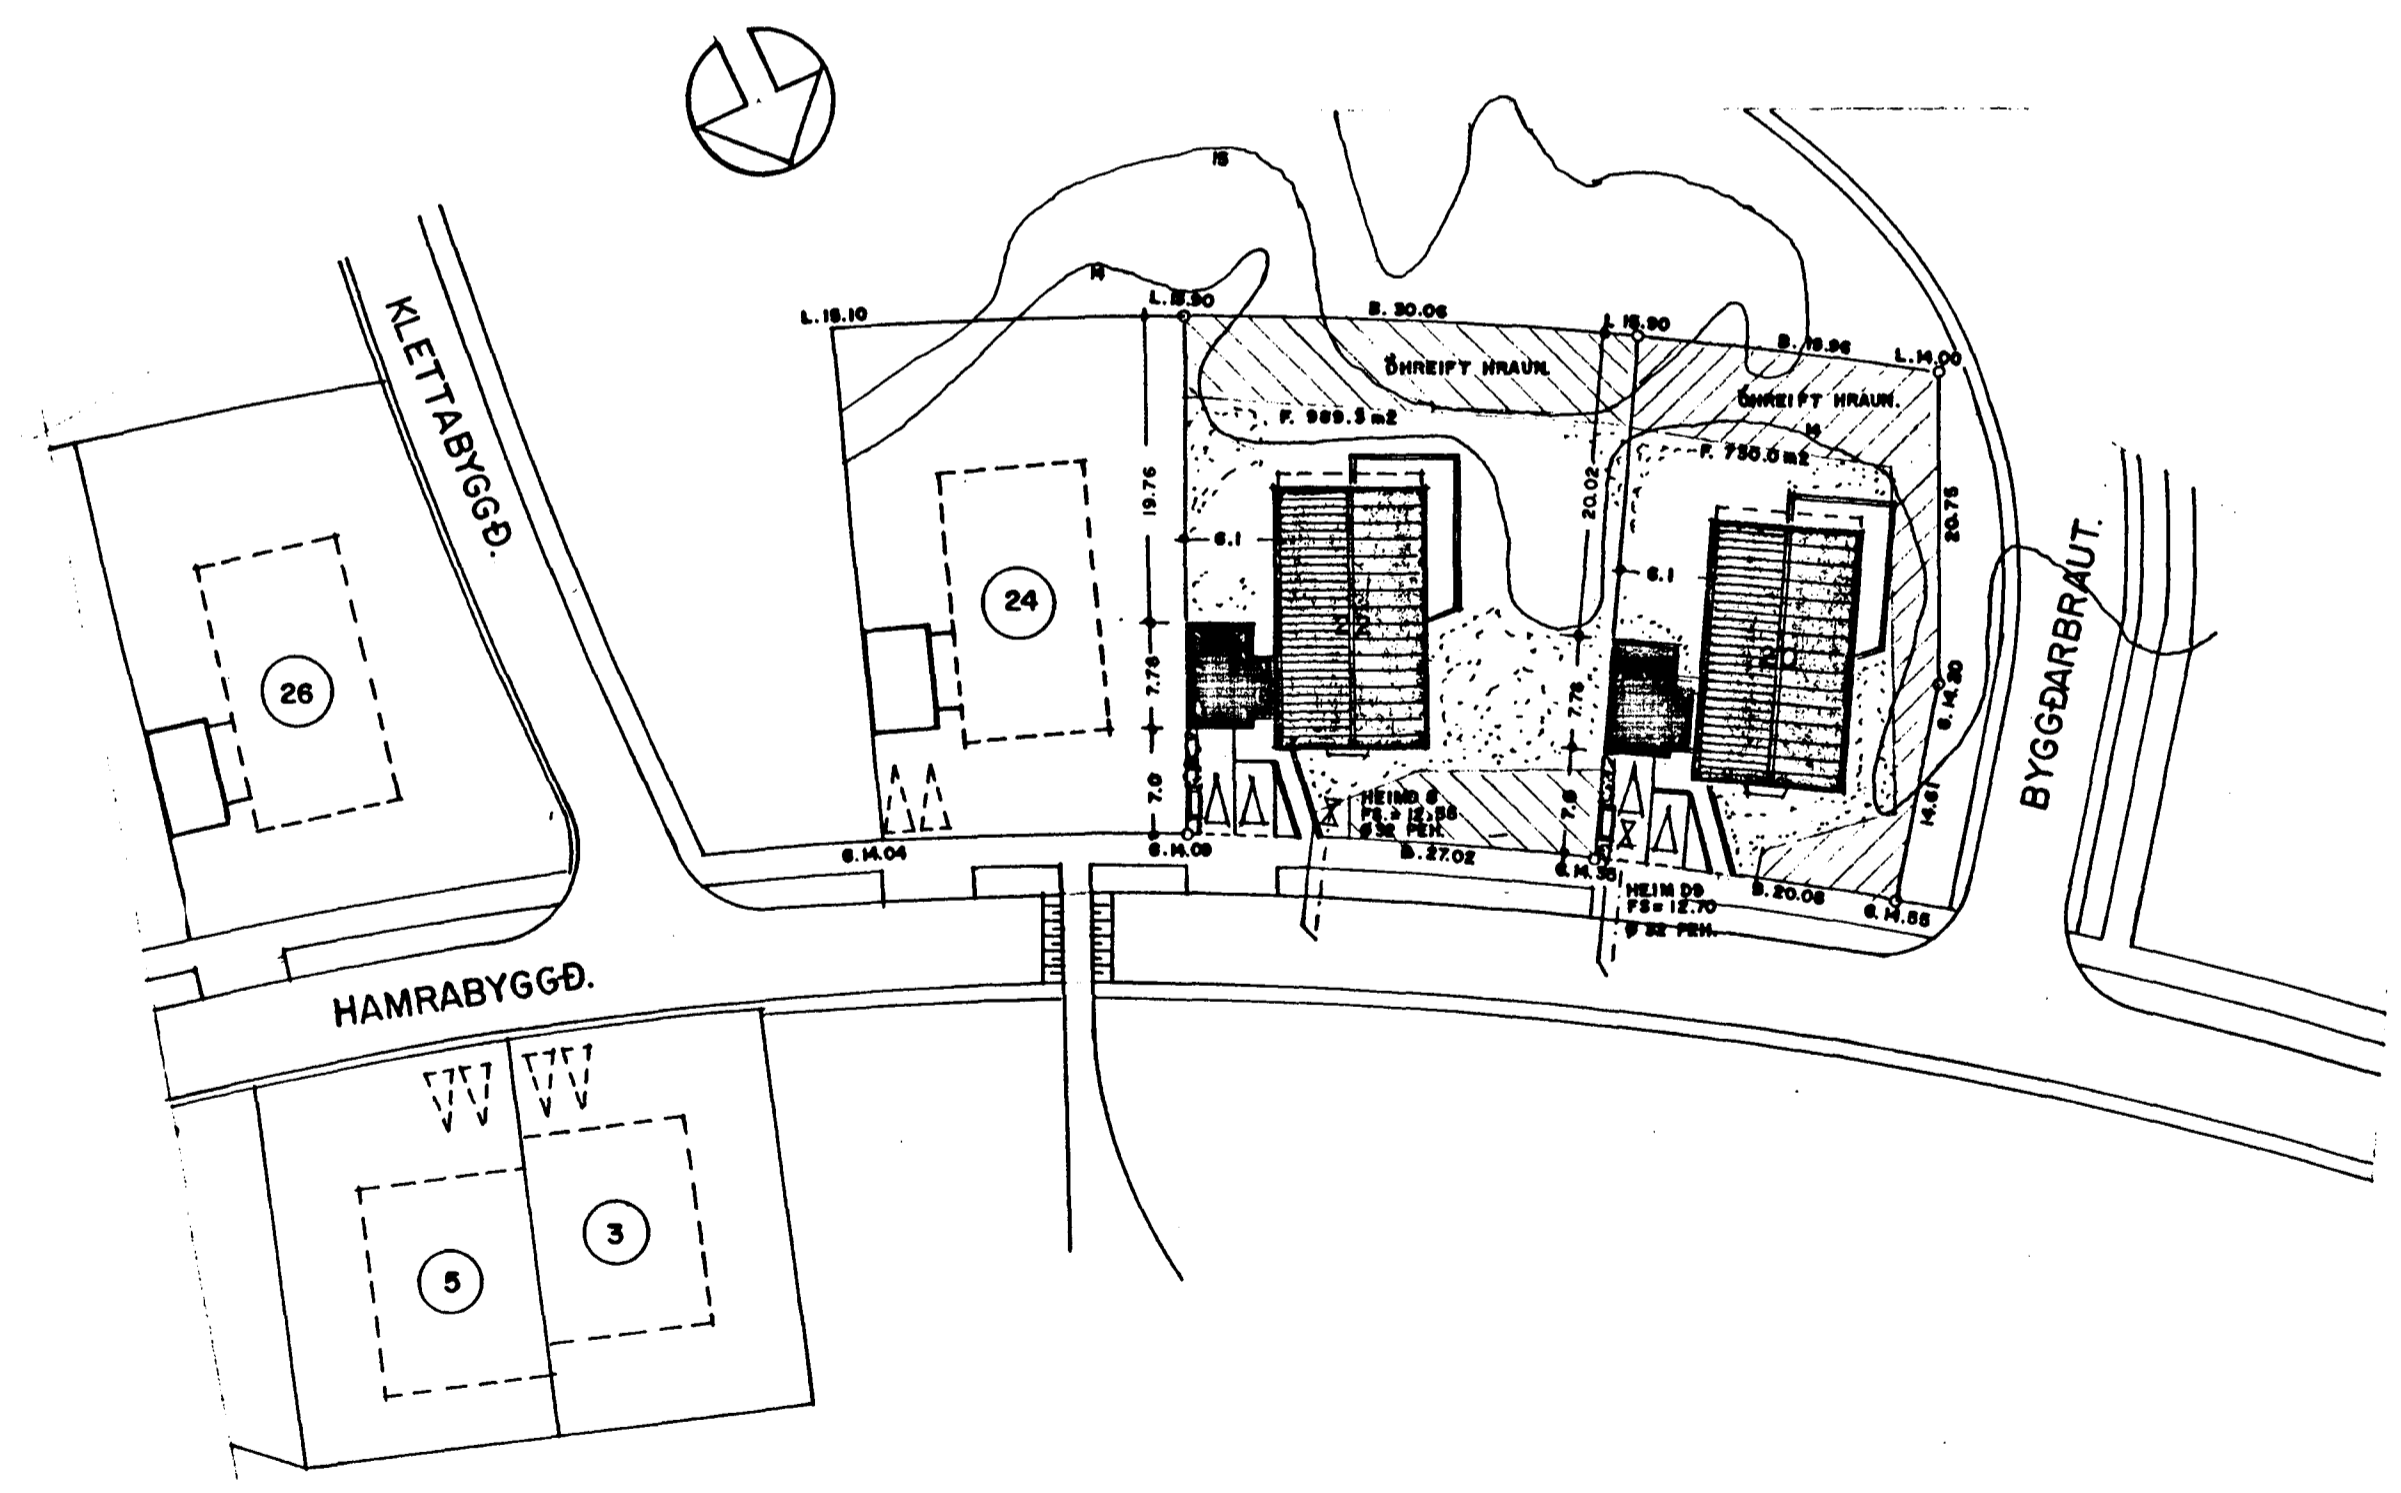

AFSTÖÐUMYND. 1:500

BREYTT STÆRÐ Á BILGEYMSLU.
 11. - 5. - 2000 Jón Guðmundsson

HAMRABYGGÐ 20 HAFNARFIRÐI. AFSTÖÐUMYND.

VERK. NR. 205 DAGS. 3.-4.-1999 MÁL. 1:500
 TEIKN. NR. 01 BREYTT.

JÓN GUÐMUNDSSON ARKITEKT KT. 310551
 VINNUSTOFA.: SKÚLAGÖTU 63 REYKJAVÍK. SÍMI. 552-5055 3289