
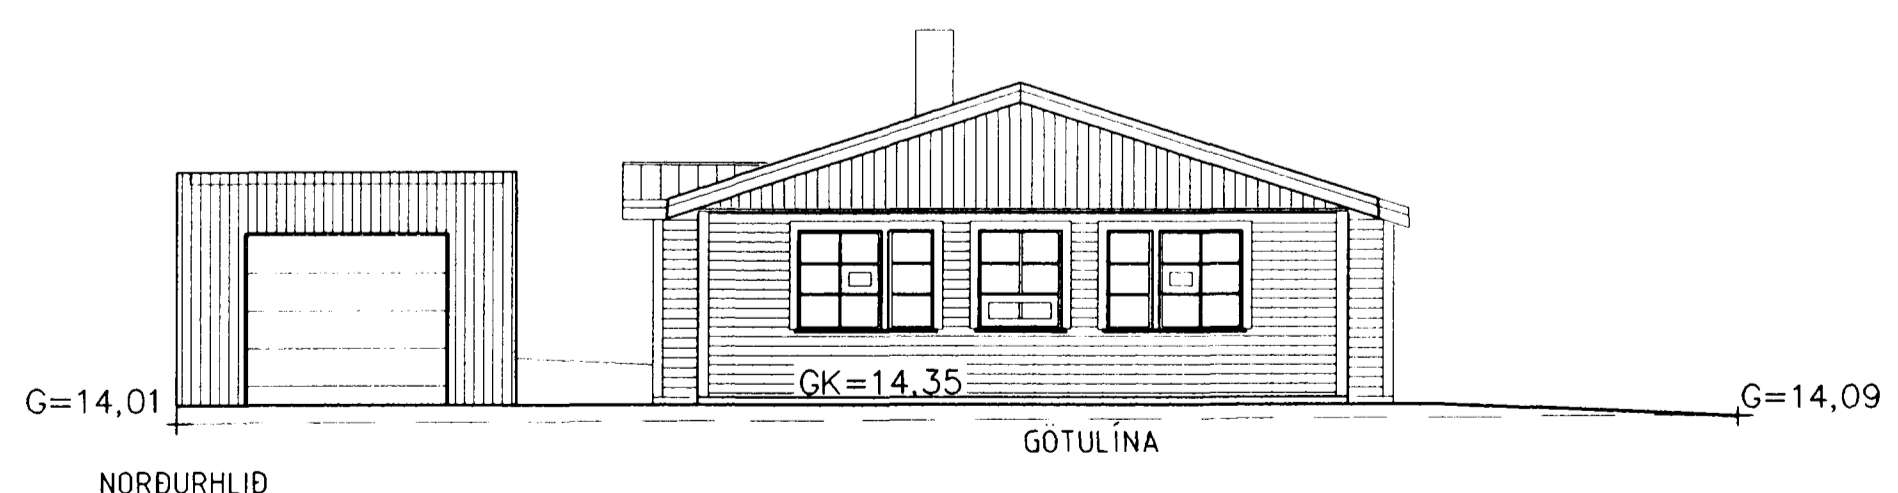
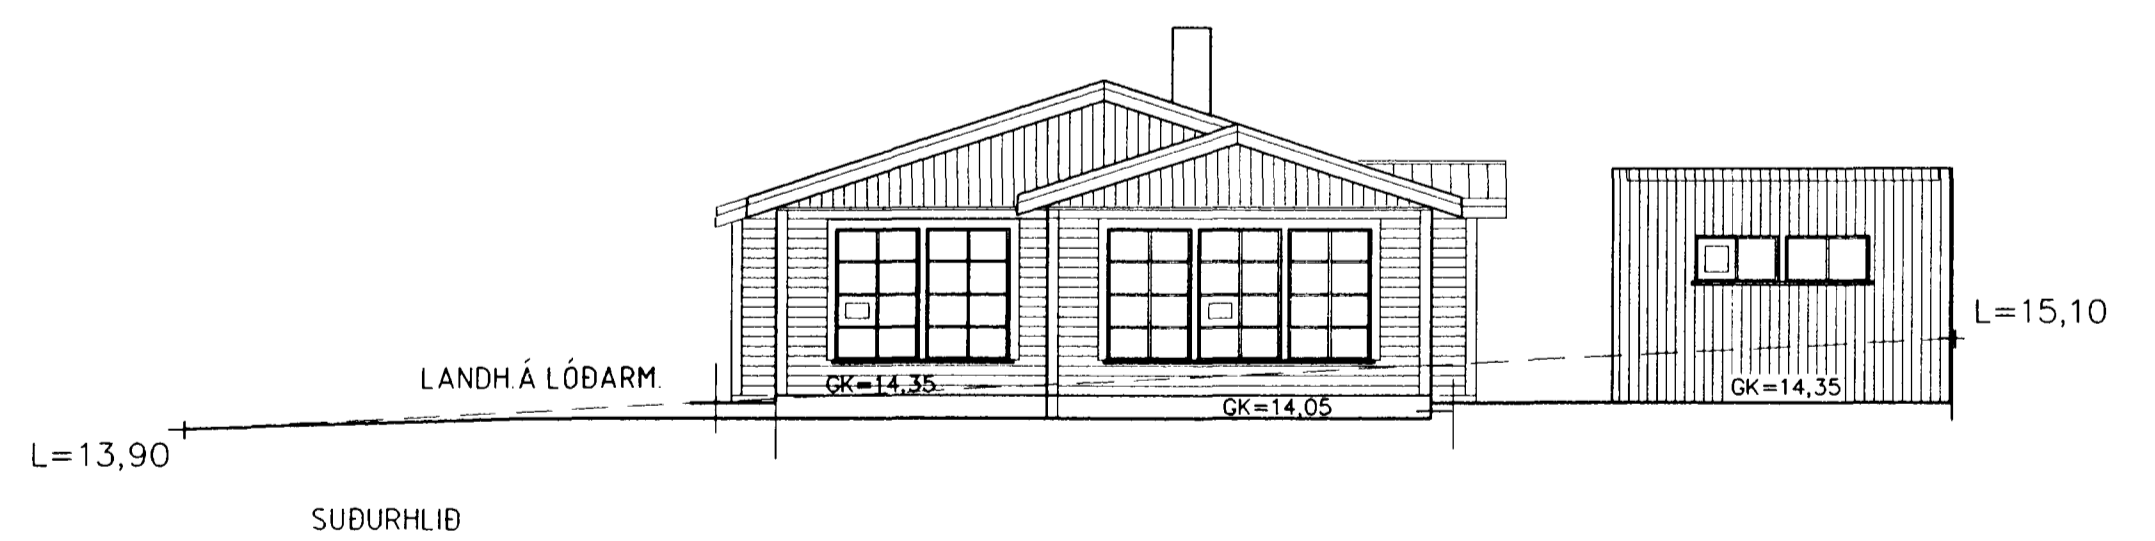
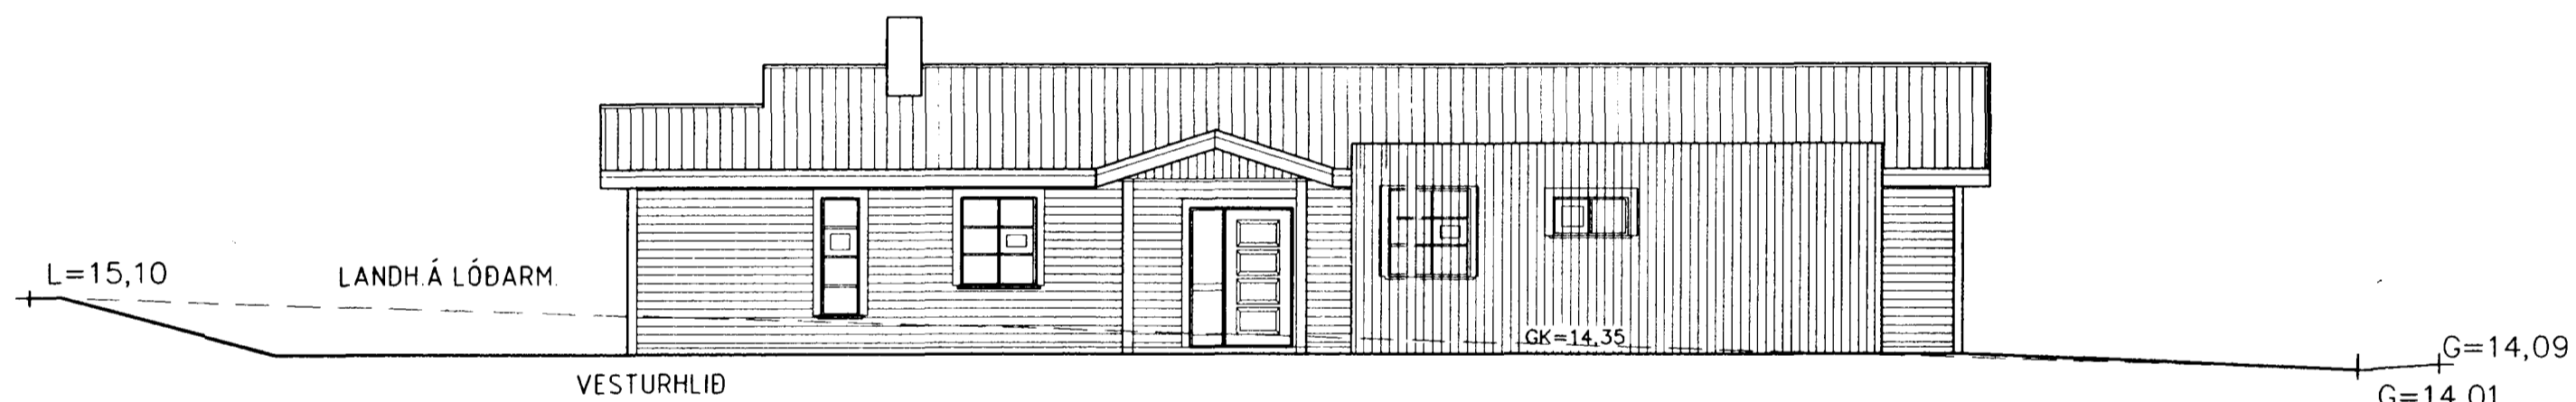


HAMRABYGGÐ NR 24 HAFNARFIRÐI ÚTLIT M. 1:100

Samþykkt á fundi
byggingarnefndar þann
15 SEPT. 1999
Byggingaútrúnn: Hafnarfirði
Erlendur Hjálmarsson

Blað nr 3

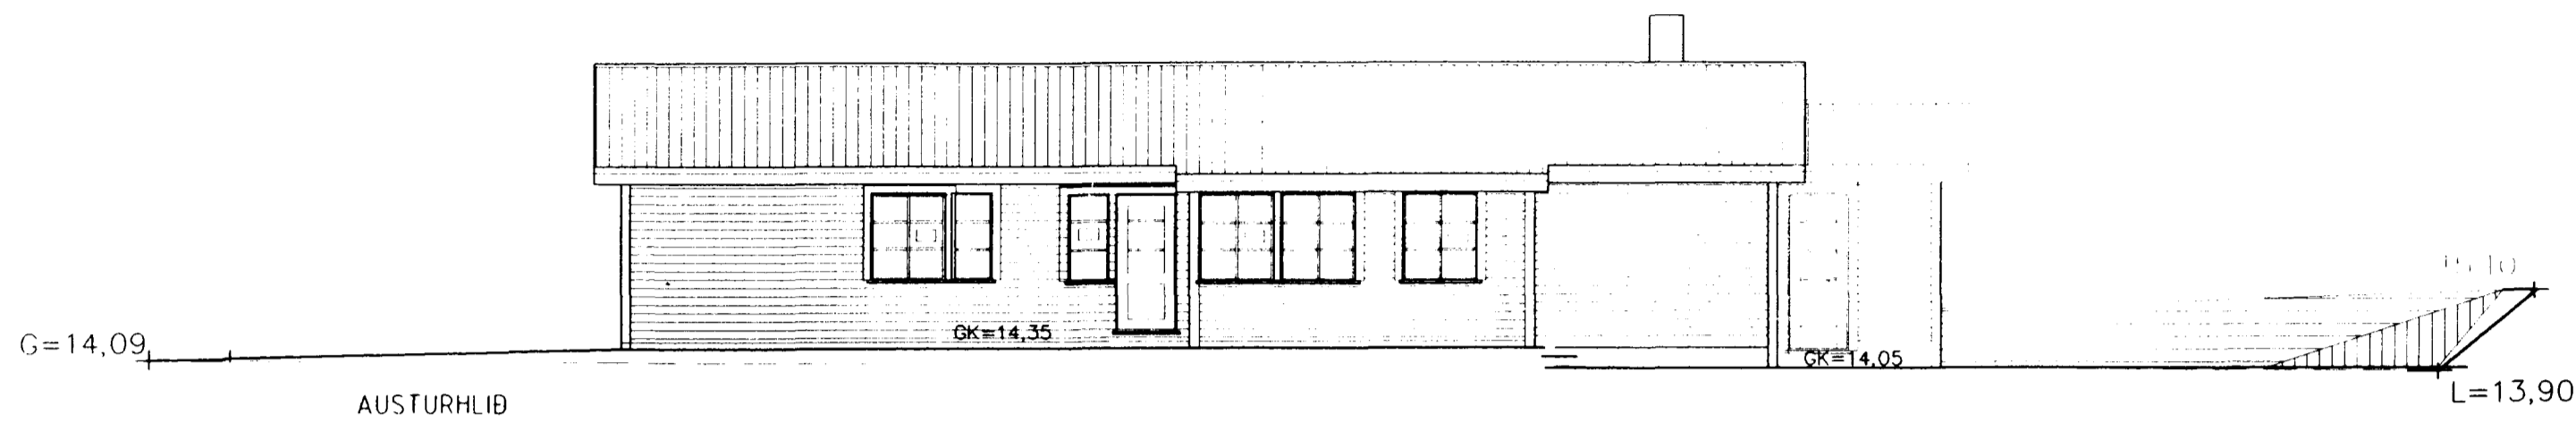

BREYTT Í ÁGÚST 1999:
BÍLSKÚR STÆKKAÐUR. LENGÐUR ÚR 7,0M Í 7,78M
STÆRÐ BÍLSKÚR VERÐUR 4,5*7,78 = 35,0M²

es

TEIKNISTOFAN Suðurlandsbraut 48 Simi 5887344 Fax 5887343	MÁL. 1:100	BLAÐ. 3
VERKHEITI. HAMRABYGGÐ NR 24 HAFNARFIRÐI	DAGS. 11.03 1999	
SIGURÐUR KJARTANSSON kt. 090246-2839	BREYTT. 16.08 1999	

[Handwritten signature]