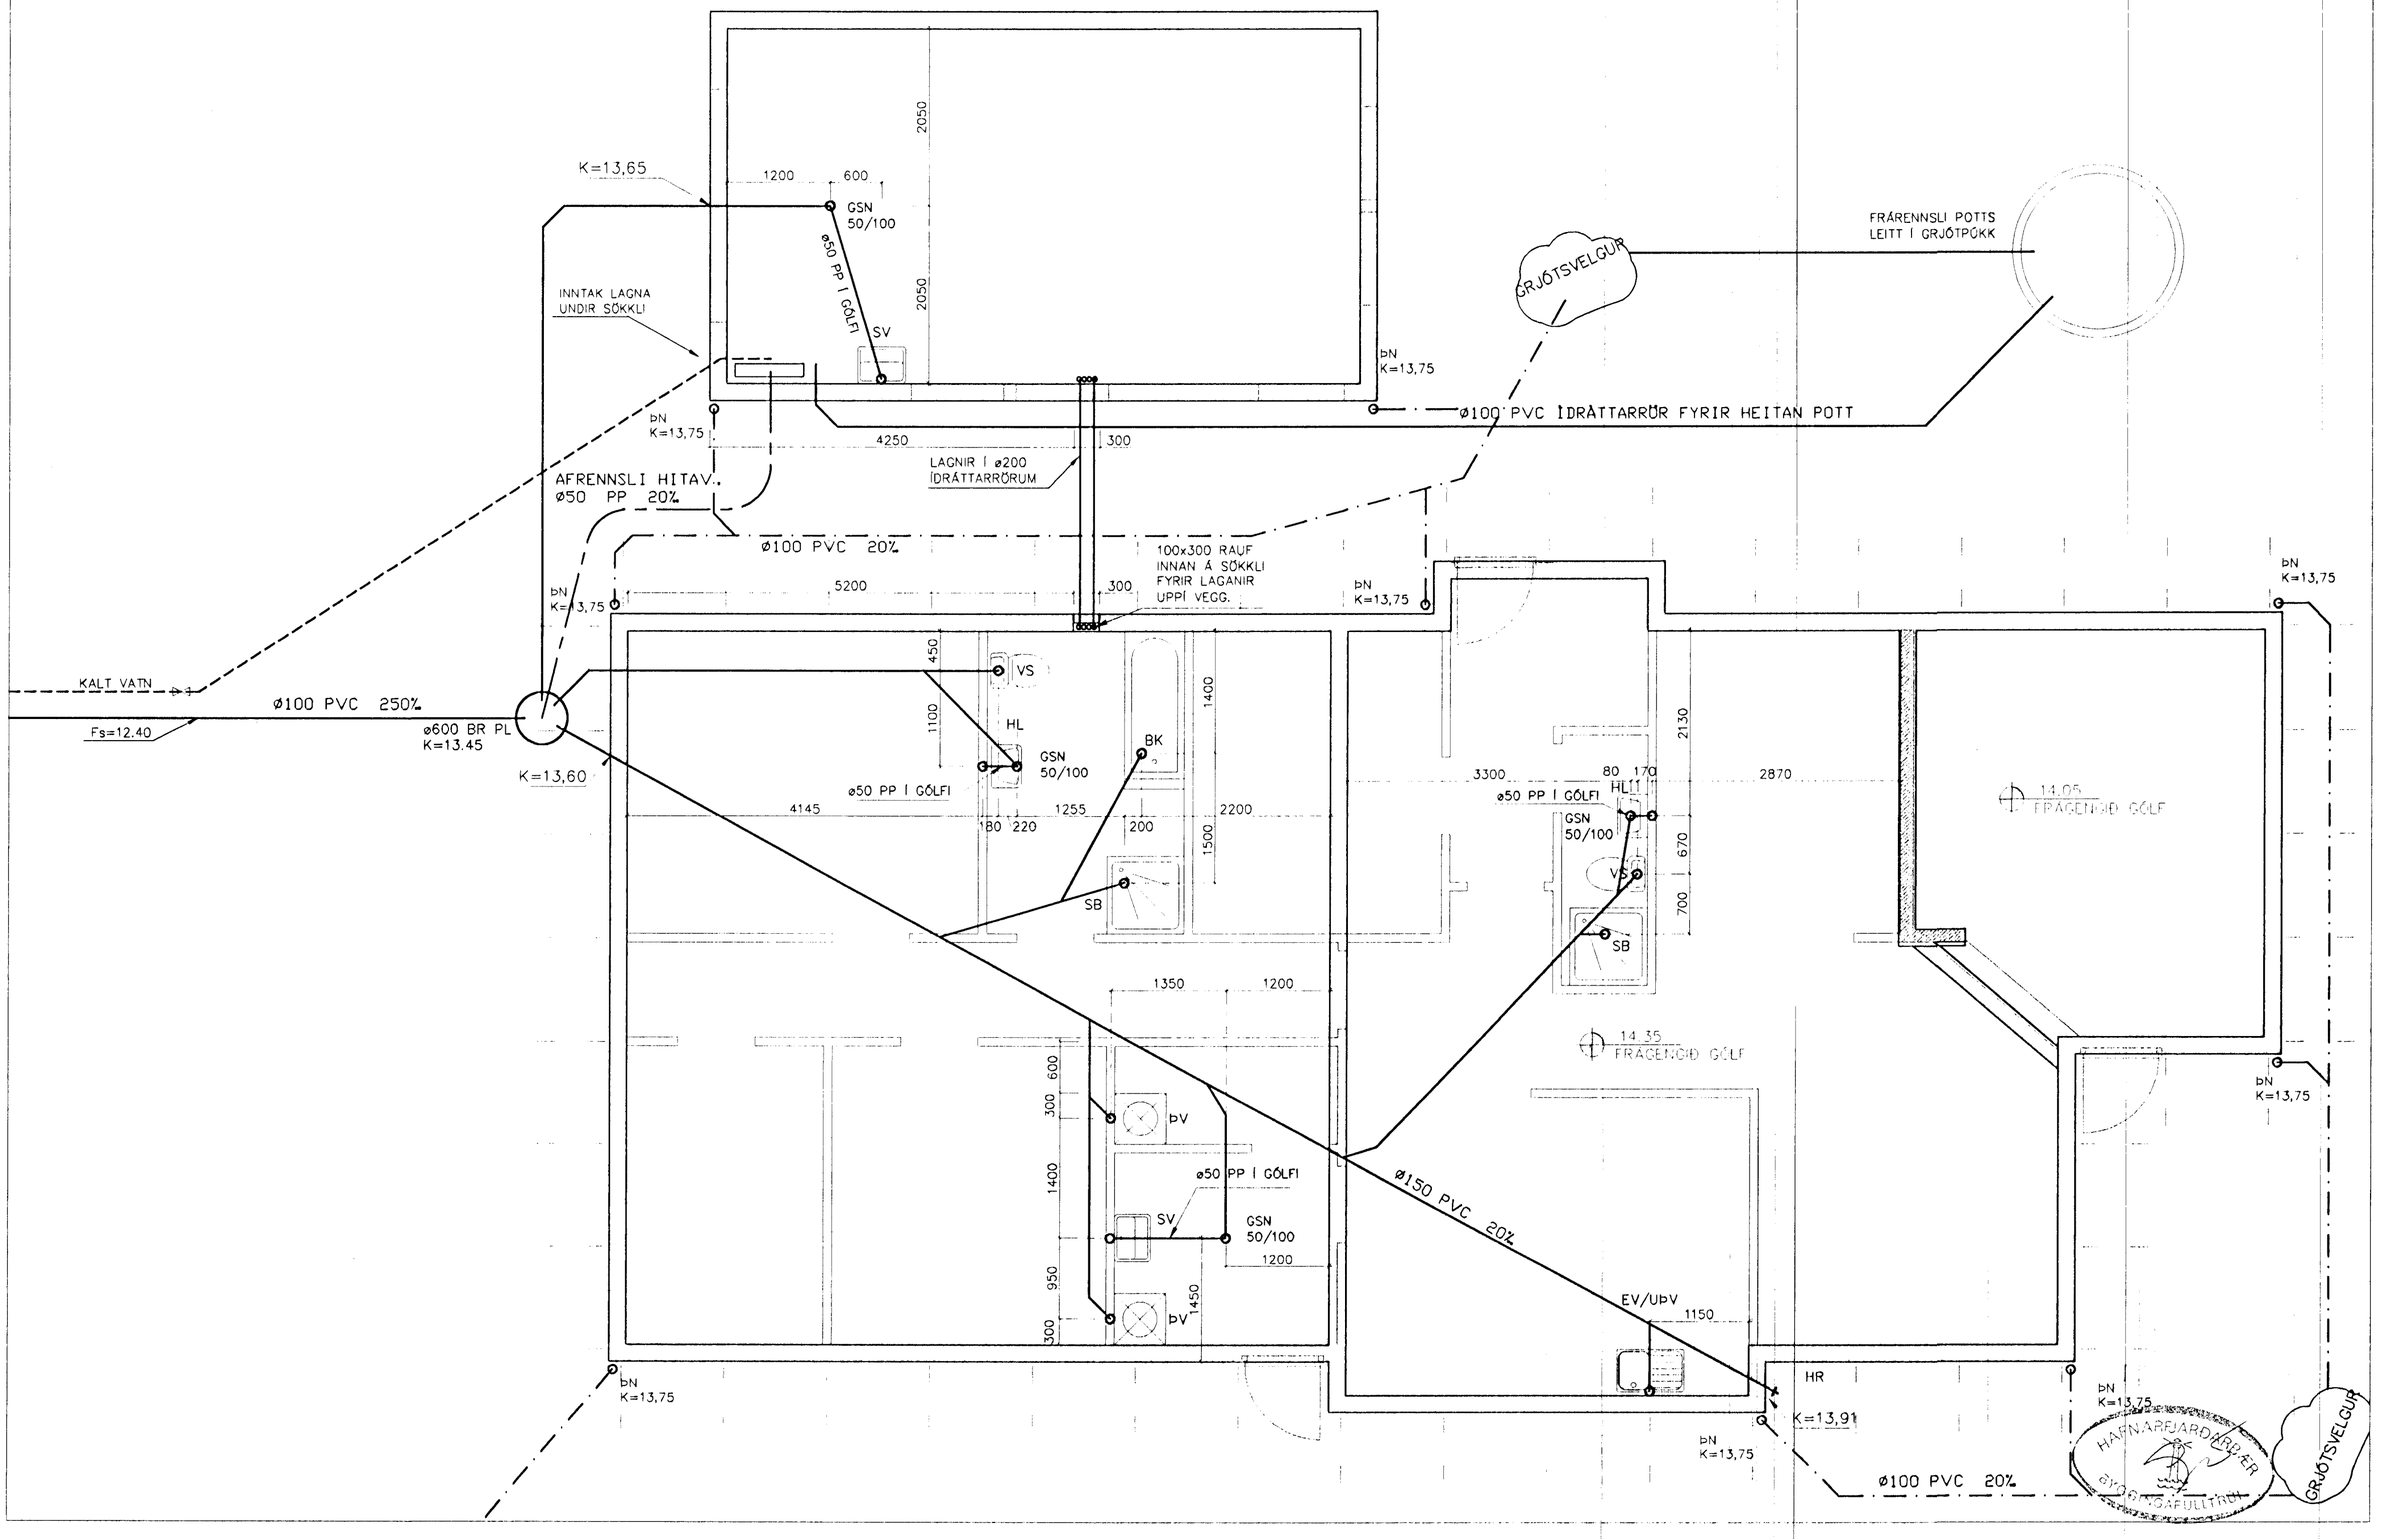

Hnitakerfi:		2	27.08.1999	AFRENNSLI HITAVEITU SETT Í FRÁRENNSLI	S.M.S.	
Hæðakerfi:		1	25.05.1999	STAÐSETNINGU GSN OG VASKA BREYTT		
Vörpun:				Í ÞVOTTAHÚSI, BAÐI OG SALERNI	SMS	
Skráarnafn: 99072-bv.dwg	Tilvísanir	Br.	Dags.	Eðli breytingar	Af.	Sb.

VERKFRÆÐISTOFA SUÐURLANDS
AUSTURVEGI 3-5, 800 SELFOSSI, SÍMI 482 3900, FAX 482 3914

Samþykkt: Sig. Fannar Þórsson

Verk: SG HÚS HAMRABYGGÐ 24 HAFNARFIRÐI

LAGNIR: LAGNIR Í SÖKKLI

Mkv: 1:50

Mkv:

Mkv:

Hannað:	Teiknað	Yfirfarið:	Dags:	Verknr:	Teikn.nr:
S.M.S.	S.M.S.		APR. 1999	99072	301-2