



AFSTÖÐUMYND. mkv. 1:500.

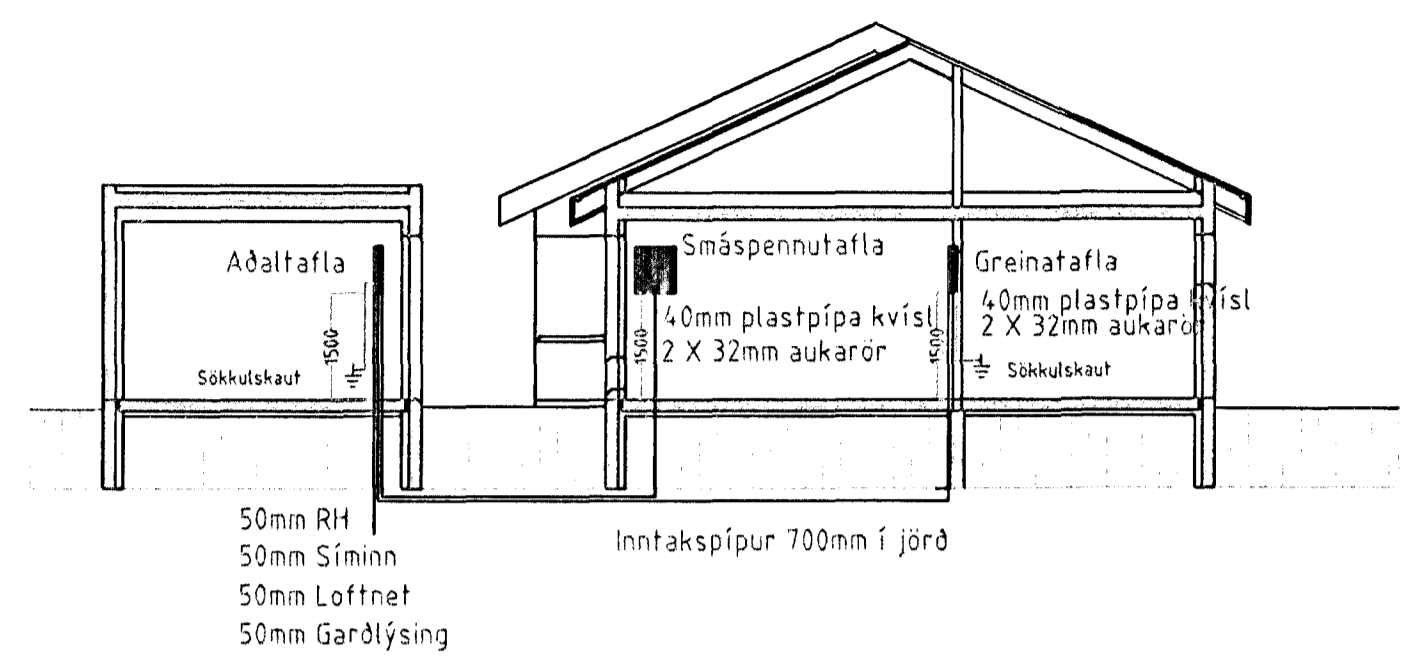

SNIÐMYND. mkv. 1:100.

Inntök samþykkt 3/7 2000
fr. RAFVEITU HAFNARFJARDAR
Björgir Dagsbjörn

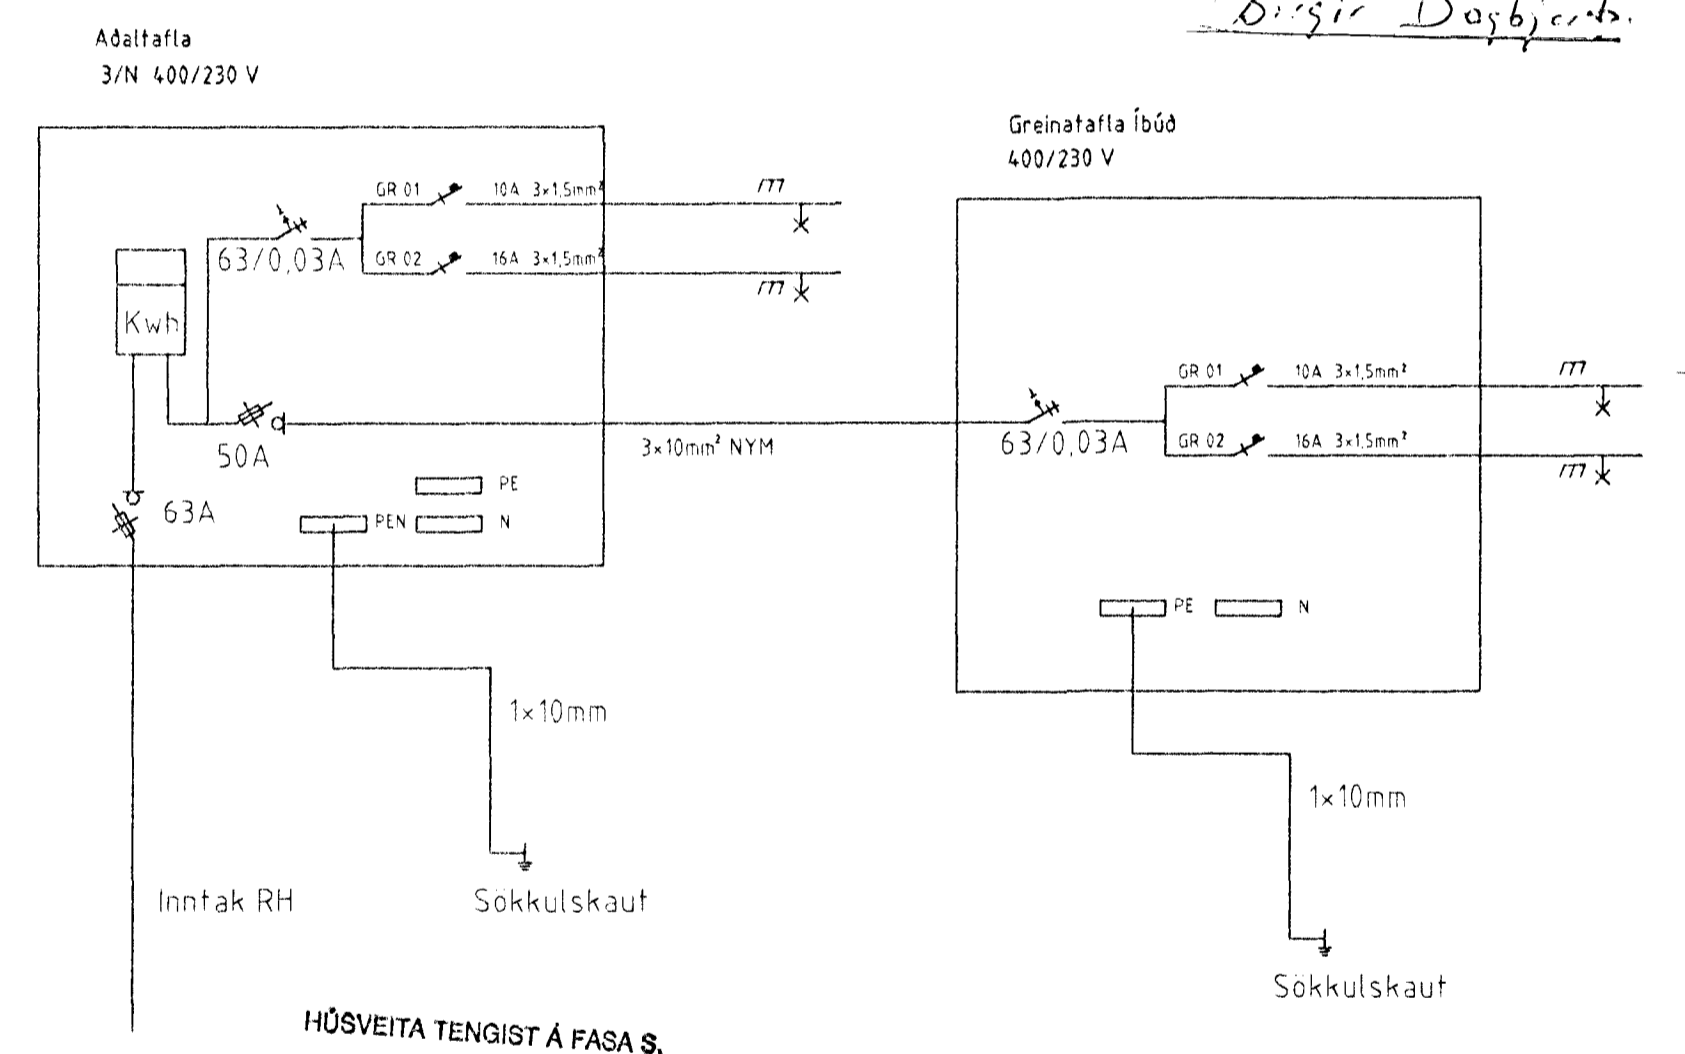

HÚSVEITA TENGIST Á FASA S.

Eiríkur Rúnar Þorvarðarson
Löggiltur Rafverktaki

KT. 130159-5089 Sími: 565-1245 og 898-4370
Netfang: eirikurrunar@islandia.is Teiknað: Almar Danelíusson

HANNA?	19-06-2000	Mkv.:	Hamrabyggð 2 220 Hfj.
TEIKNA?	19-06-2000	1:500	
YFIRFARI?		1:100	Yfirlitsmynd, snið og einlínur.
BREYTT			
HAFNARFJÖR?UR			VERK NR.

3811