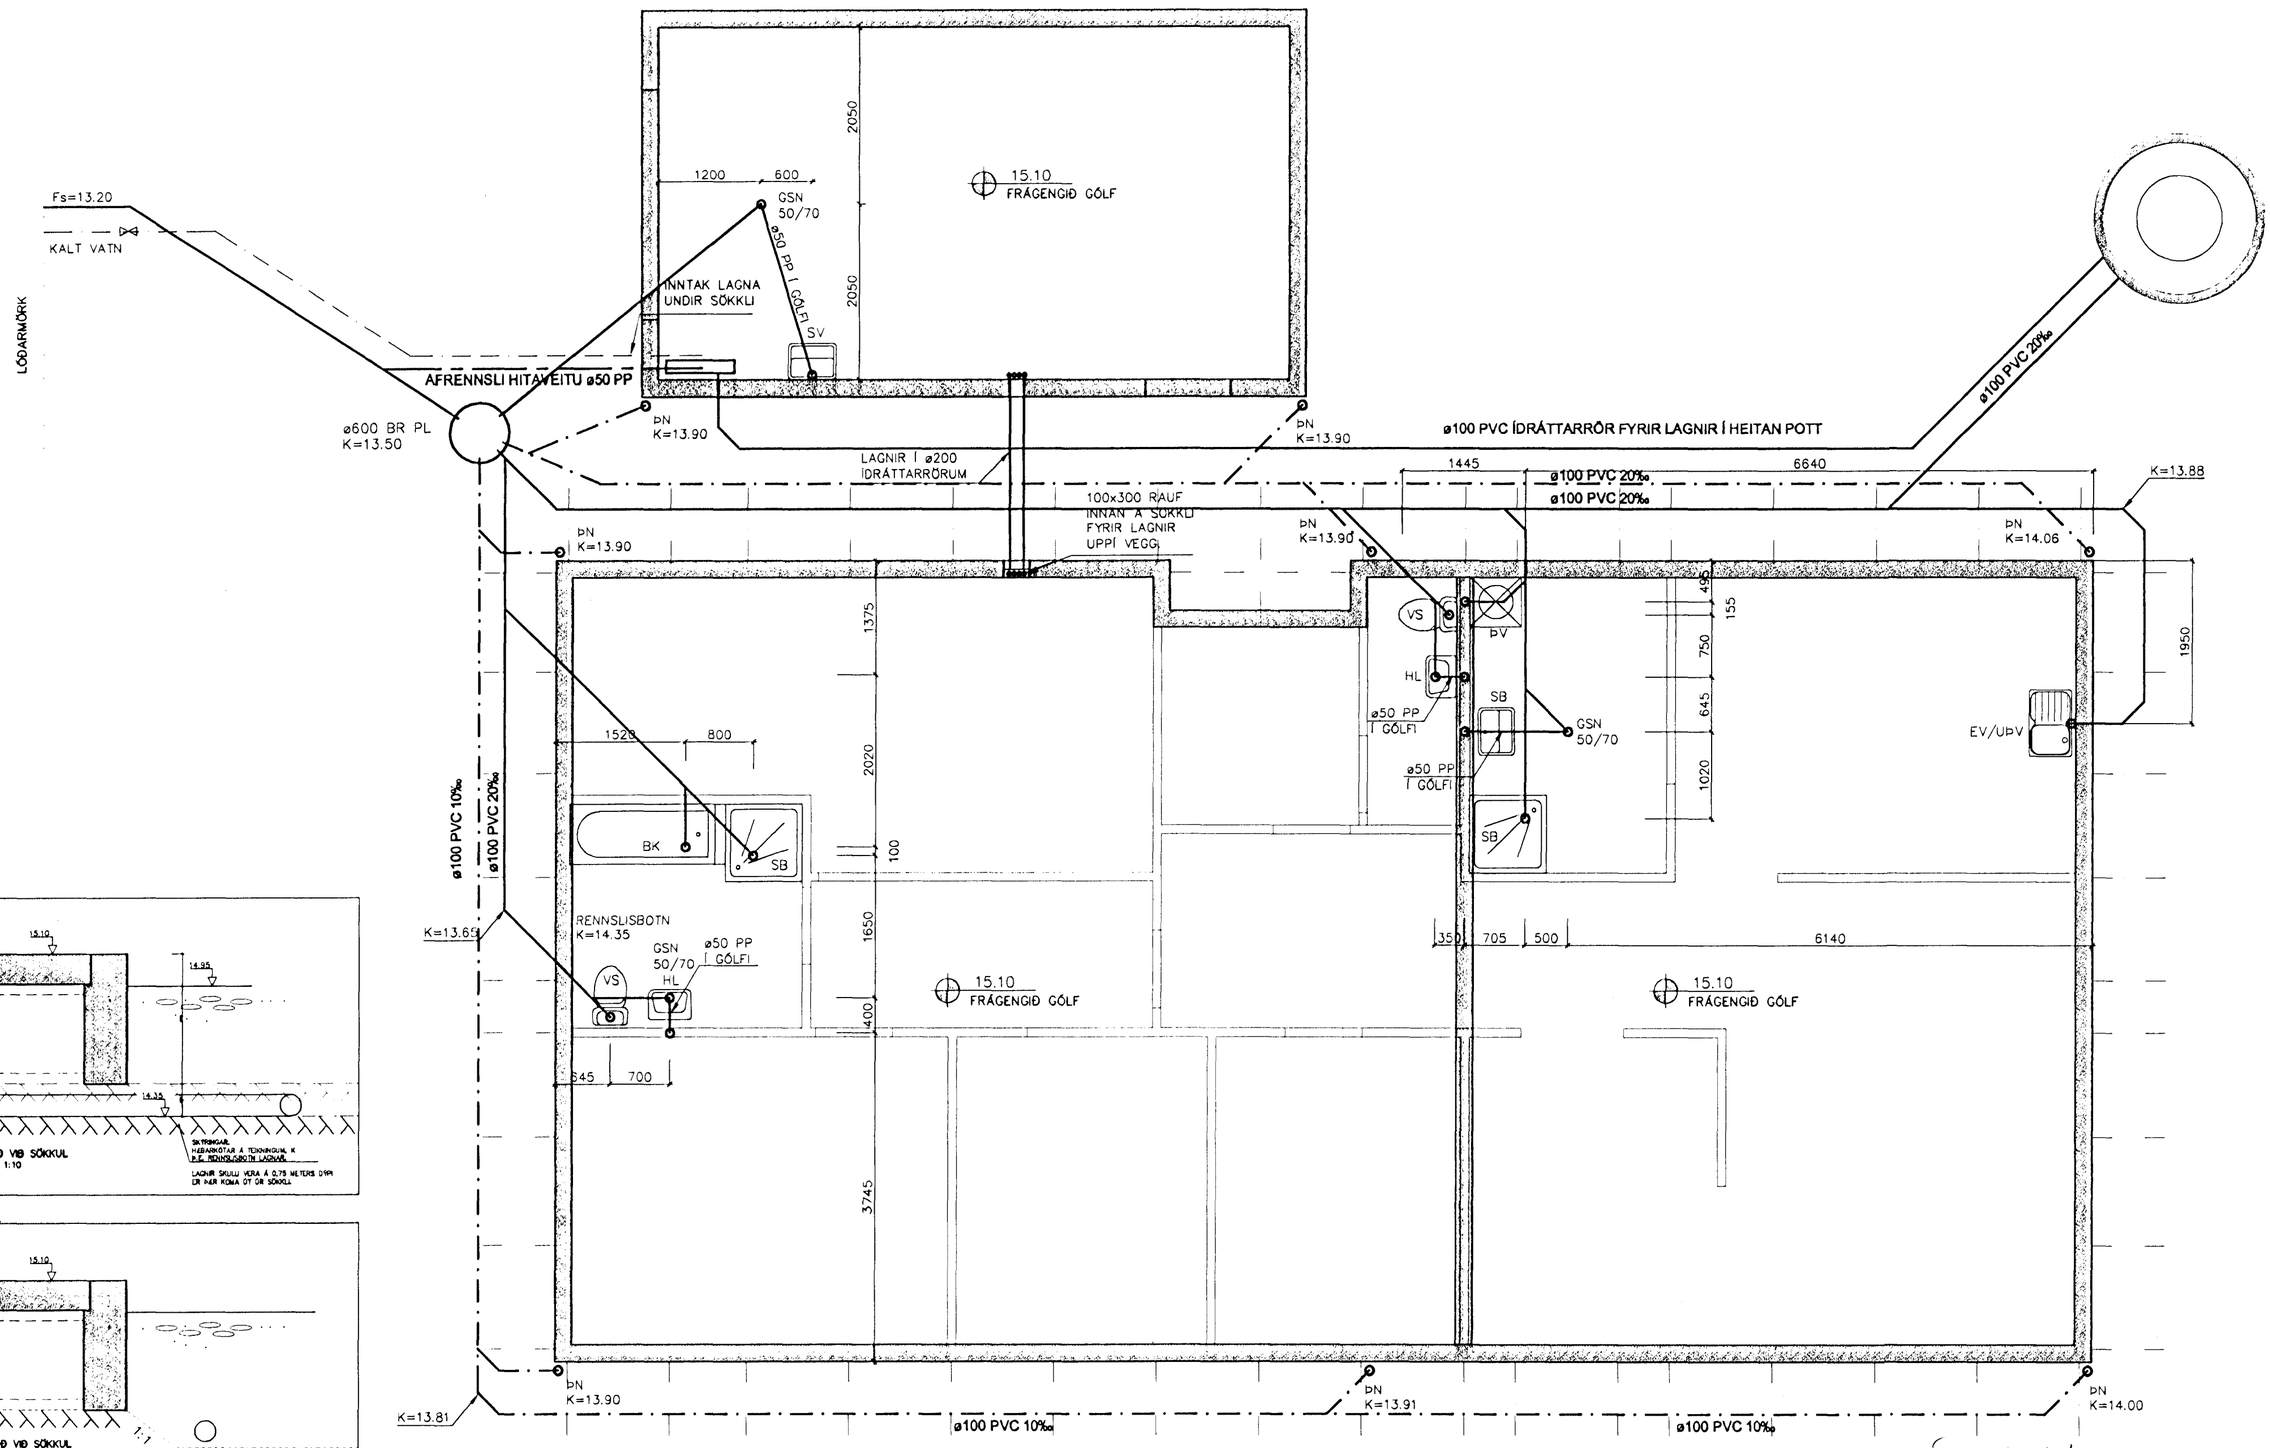

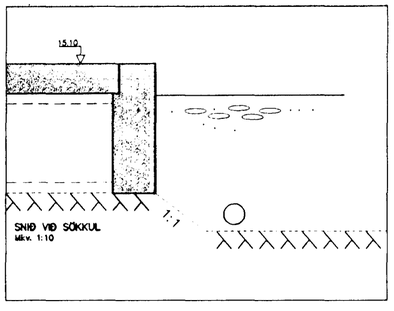

GRUNNMYND FRÁRENNSLISLAGNA
Mkv. 1:50

ósamþykkt
regnvatn + afrennslihikv. í sveig

Hnitakerfi:							VERKFRÆÐISTOFA SUÐURLANDS AUSTURVEGI 3-5, 800 SELFOSSI, SÍMI 482 3900, FAX 482 3914	Verk: SGHÚS HAMRABYGGÐ 30, HAFNARFIRÐI					
Hæðakerfi:								LAGNIR: FRÁRENNSLI Í SÖKKLI				Mkv:	1:50
Vörpun:								SNIÐ				Mkv:	1:50
Skráarnafn: 00101-bv.dwg	Tilvísanir	Br.	Dags.	Eðli breytingar	Af.	Sþ.	Samþykkt:	Hannað: T.E.T.	Teiknað: T.E.T.	Yfirfarið:	Dags: 16.06.2000	Verknr: 00101	Mkv: Teikn.nr: 301