


Samþykkt þann


09 JULI 1999

Byggingatulltrúinn í Hafnarfirði  
F.h. Kristján Þórarinnsson


*KP*

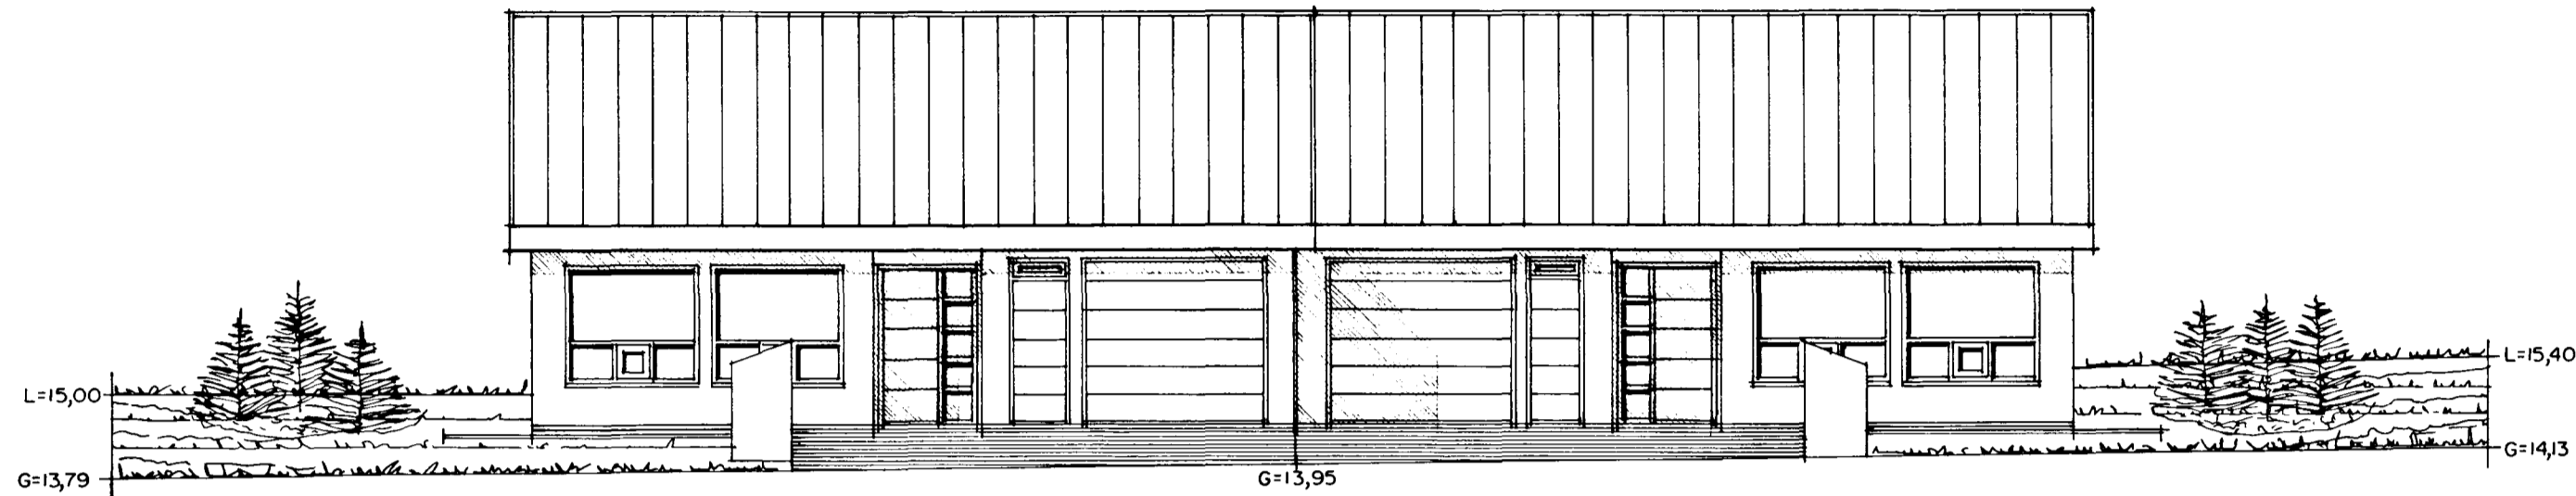


ÚTLIT SUÐUR MKV. 1:100.

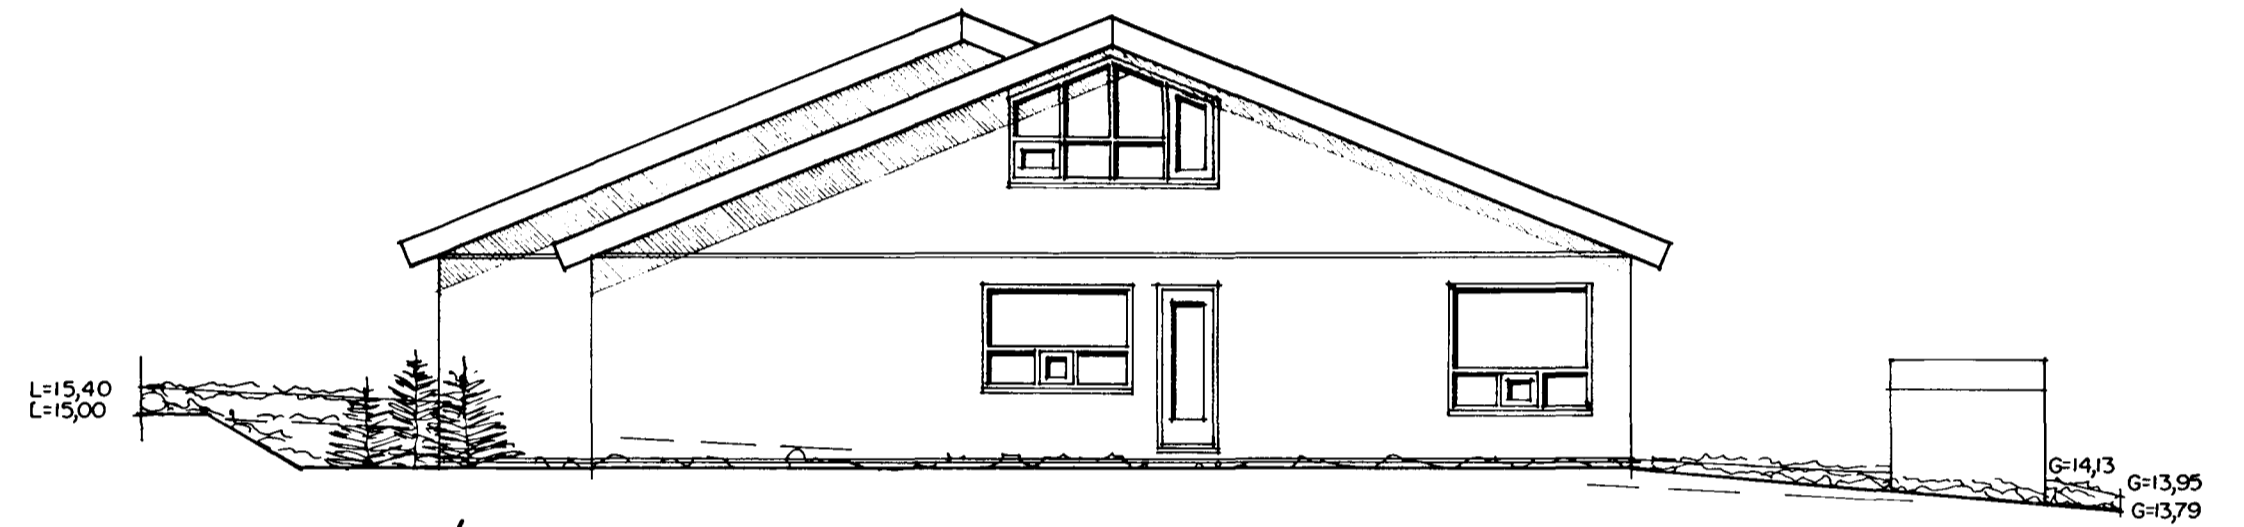

ÚTLIT VESTUR MKV. 1:100.

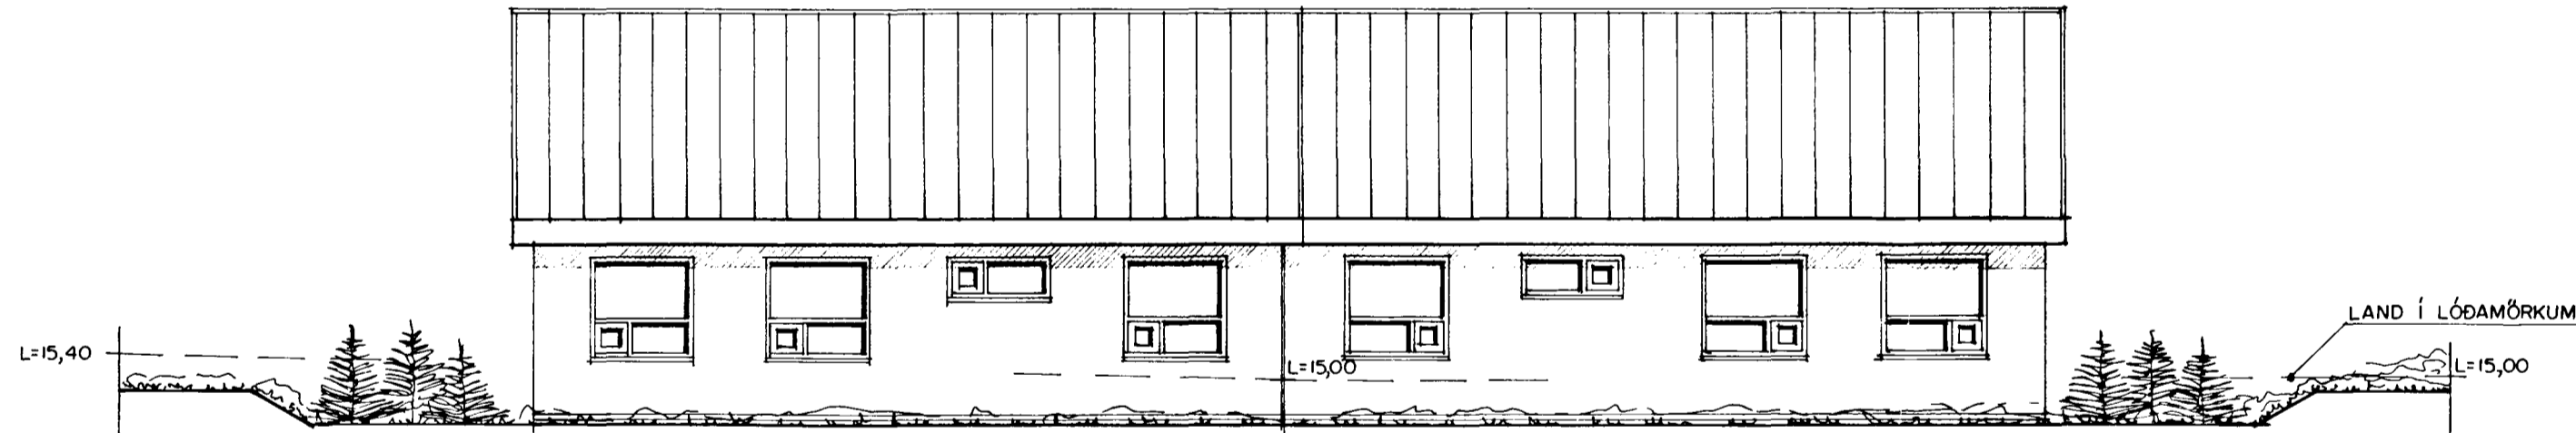

ÚTLIT NORÐUR MKV. 1:100.

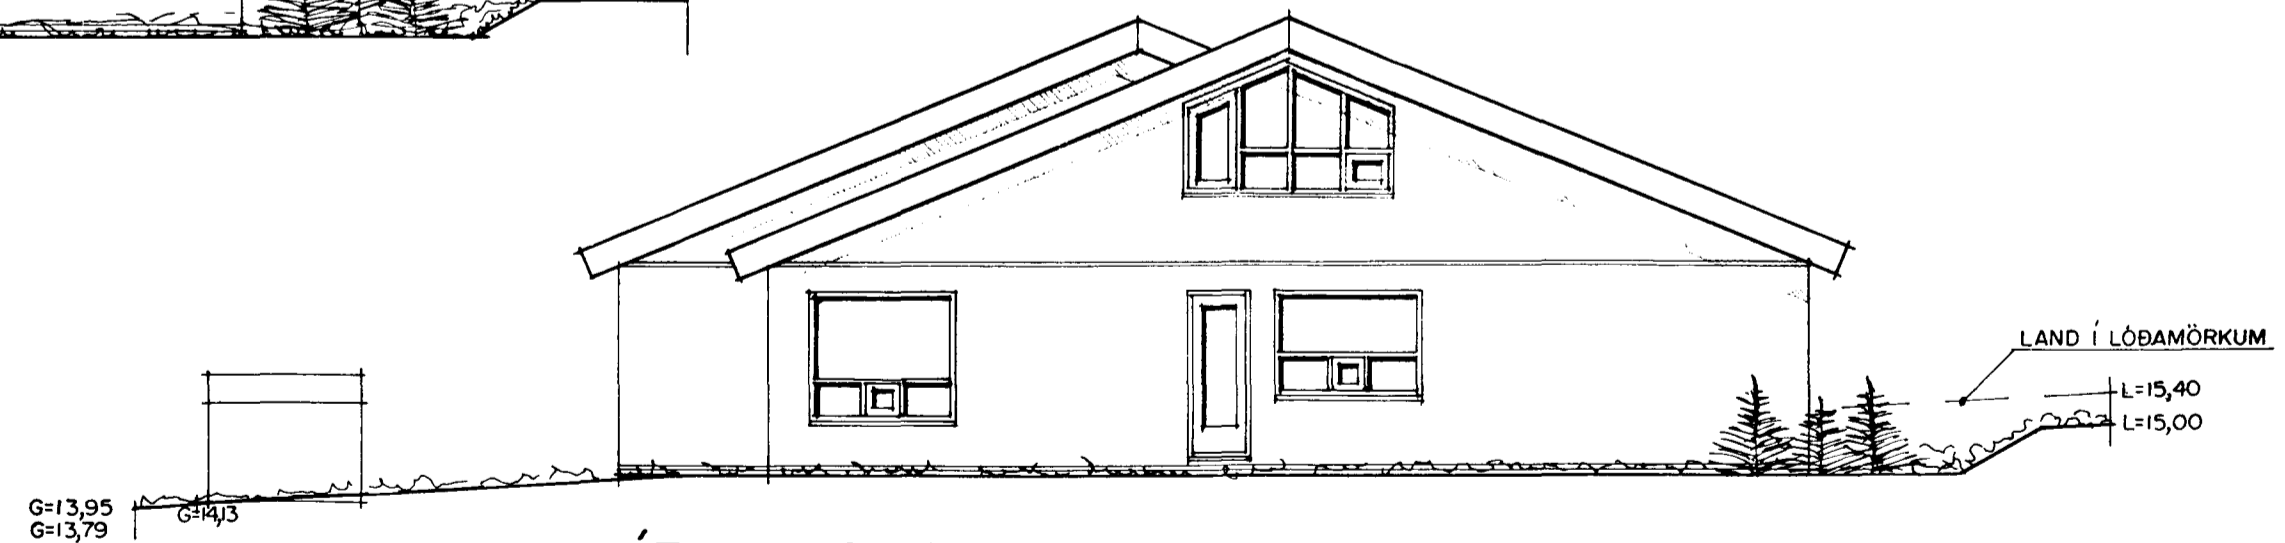

ÚTLIT AUSTUR MKV. 1:100.

<b>Hamrabýggð 3 og 5 Hafnarfirði.</b>	
Sigurður Þorvarðarson byggingafræðingur bfi. Teiknistofan Strandgötu 11 220 Hafnarfirði. (Kt. 141250-4189) Sími 5651510. fax. 5651299. Netfang: teiknistofan@islandia.is	
Skýringar:	Aðaluppdráttur.
Teikning:	Útlitsmyndir
Mælikvarði:	1 : 100.
Undirskrift:	<i>[Signature]</i>
Blað nr.:	4 / 4
Dagssetning:	3.3.1999.
Breytt:	GLUGGUM BREYTT Í JÚNÍ 1999.