


Samþykkt þann


2. MAÍ 2000

Byggingatillitunni / Hafnarfirði
F.h. Kristján Þórarinnsson

BLAÐ 3

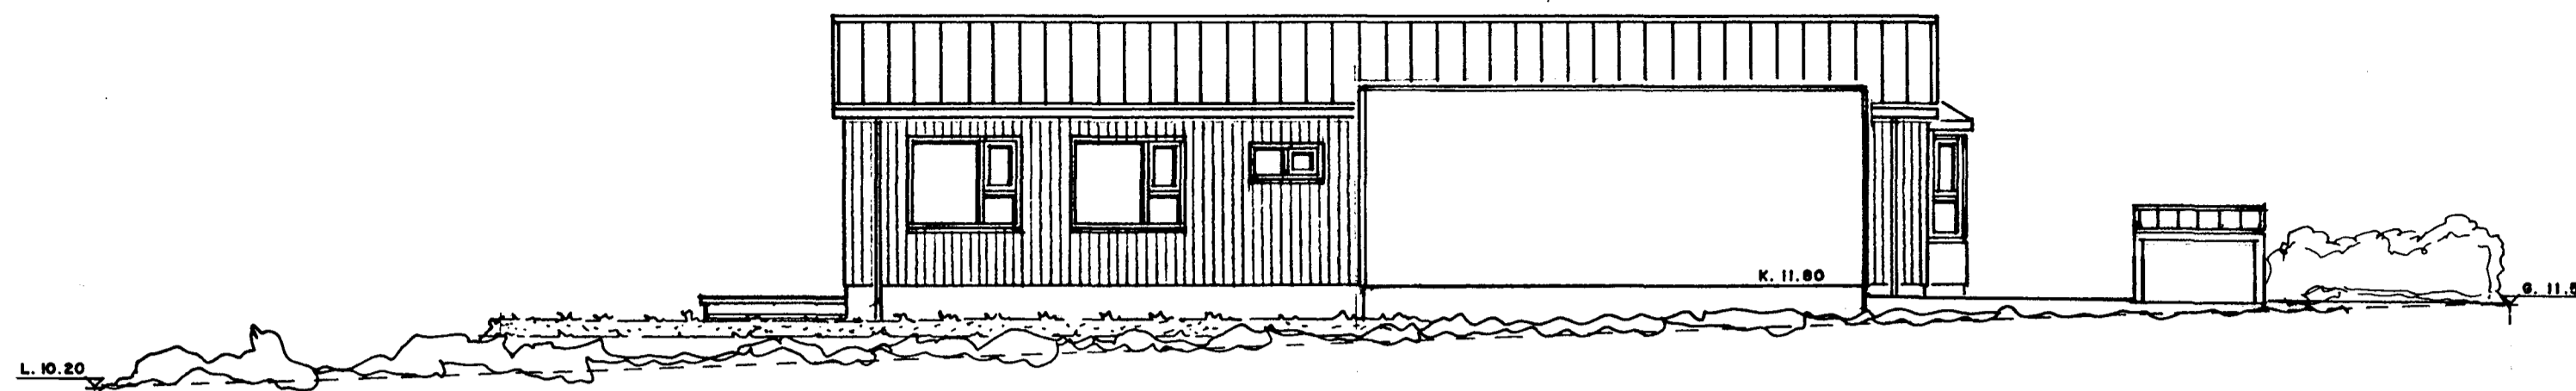


SUÐURHLIÐ. 1:100

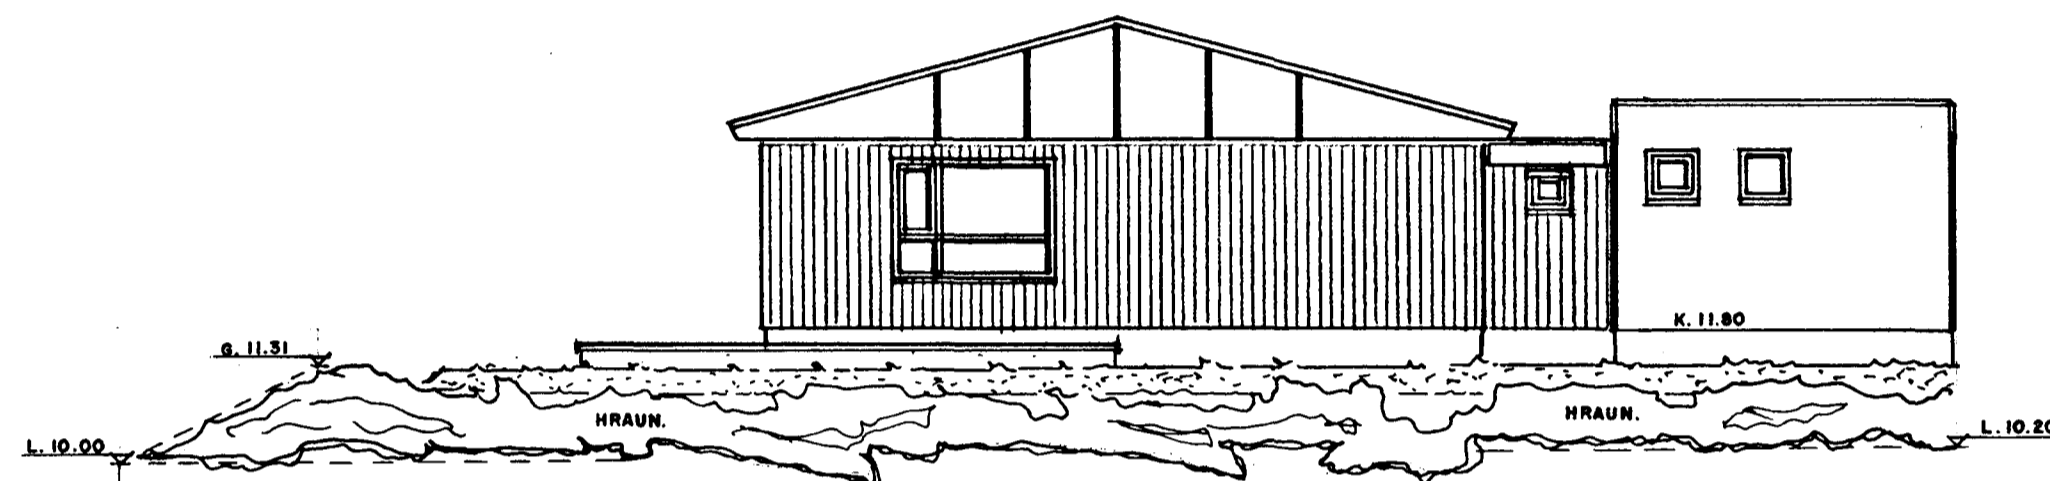

VESTURHLIÐ. 1:100



NORÐURHLIÐ. 1:100

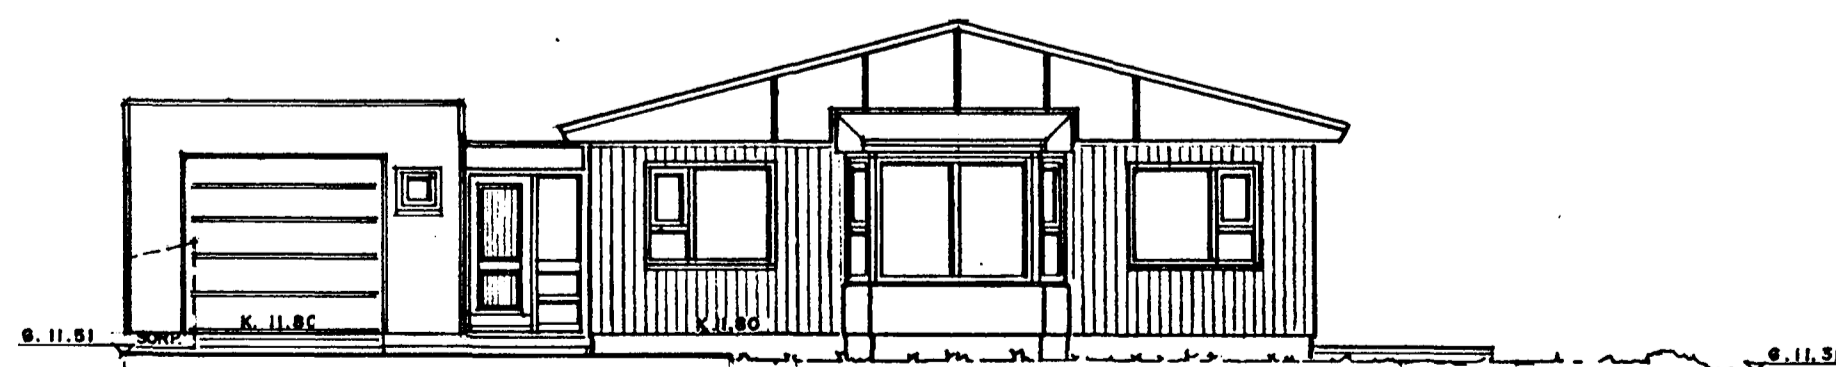

AUSTURHLIÐ. 1:100

BREYTT STÆRÐ Á BÍLGEYMSLU.

11. - 5. - 2000 *Jon Gudmundsson*

HAMRABYGGÐ 6 HAFNARFIRÐI. ÚTLIT.

VERK. NR. 205

TEIKN. NR. 03

DAGS. 22.-4.-1999 MÁL. 1:100

BREYTT.

JON GUDMUNDSSON ARKITEKT

VINNUSTOFA.: SKÚLAGÖTU 63 REYKJAVÍK.

SÍMI. 552-5055

KT. 810661

3288