


Skráningartafa: Hamrabýggð 6 Hafnarfirði.				Skrásetjari: Jón Guðmundsson arkitekt.																		
Landnúmer: 178074				Kennitala: 310551-3259																		
Matshlutanúmer: 01				Útgáfa: 4.01																		
Dags: 16.5.2002				Stærðir																		
Uppskipting og lýsing				D0	D1	D2	D3	D4	D5	D6	D7	D8	D9	D10a	D10b	D11	D12	D16	D17			
				Lökun	Rými hæðir	Nökun leð	Hökun fókun	Eignar hald	Borðlök m²	Málflök m²	Stjgar m²	Op m²	Brúflokur m²	Stúflokur sk < 1.8	Safarvæ min	Safarvæ max	Búð rúmmál m³	Narflök m²	Bir flarmál m²	Rakrflök skiptarúmmál	Síðfl. rúmmál m³	
Matshluti									203,0	0,0	0,0	0,0	203,0	0,0			708,5	178,3	203,0		587,207	
Botn																	40,6					
1. hæð									203,0	0,0	0,0	0,0	203,0	0,0			667,9	178,3	203,0			
A	0101	Íbúð.	N	0101	168,0								168,0		2,75	4,00	559,4	149,9	168,0	3,33	499,167	
A	0102	Bilgeymsla.	B	0102	35,0								35,0		3,10	3,10	108,5	28,4	35,0	3,10	88,040	
Athugasemdir				A könnið framán við bilgeymsluna er frístandandi sorpgeymsla fyrir tveir tunnur sem tilheirir húsinu.																		
Sæmlegr sumra																						
Eignarhald																						
				Eignar hald	Nökun leð	Bir flarmál m²	Skiptarúmmál m³	Stjgar m²	Stjgar og sæmlegr m²													
				0101	Íbúð.	168,0	499,167	499,167														
				0102	Bilgeymsla.	35,0	88,040	88,040														
				Alls	203,0	587,207	587,207															

Samþykkt þann
27. AUG. 2002
Byggingafulltrúinn í Hafnarfirði
F.h. Sigurbjartur Halldórsson

BLAÐ. I

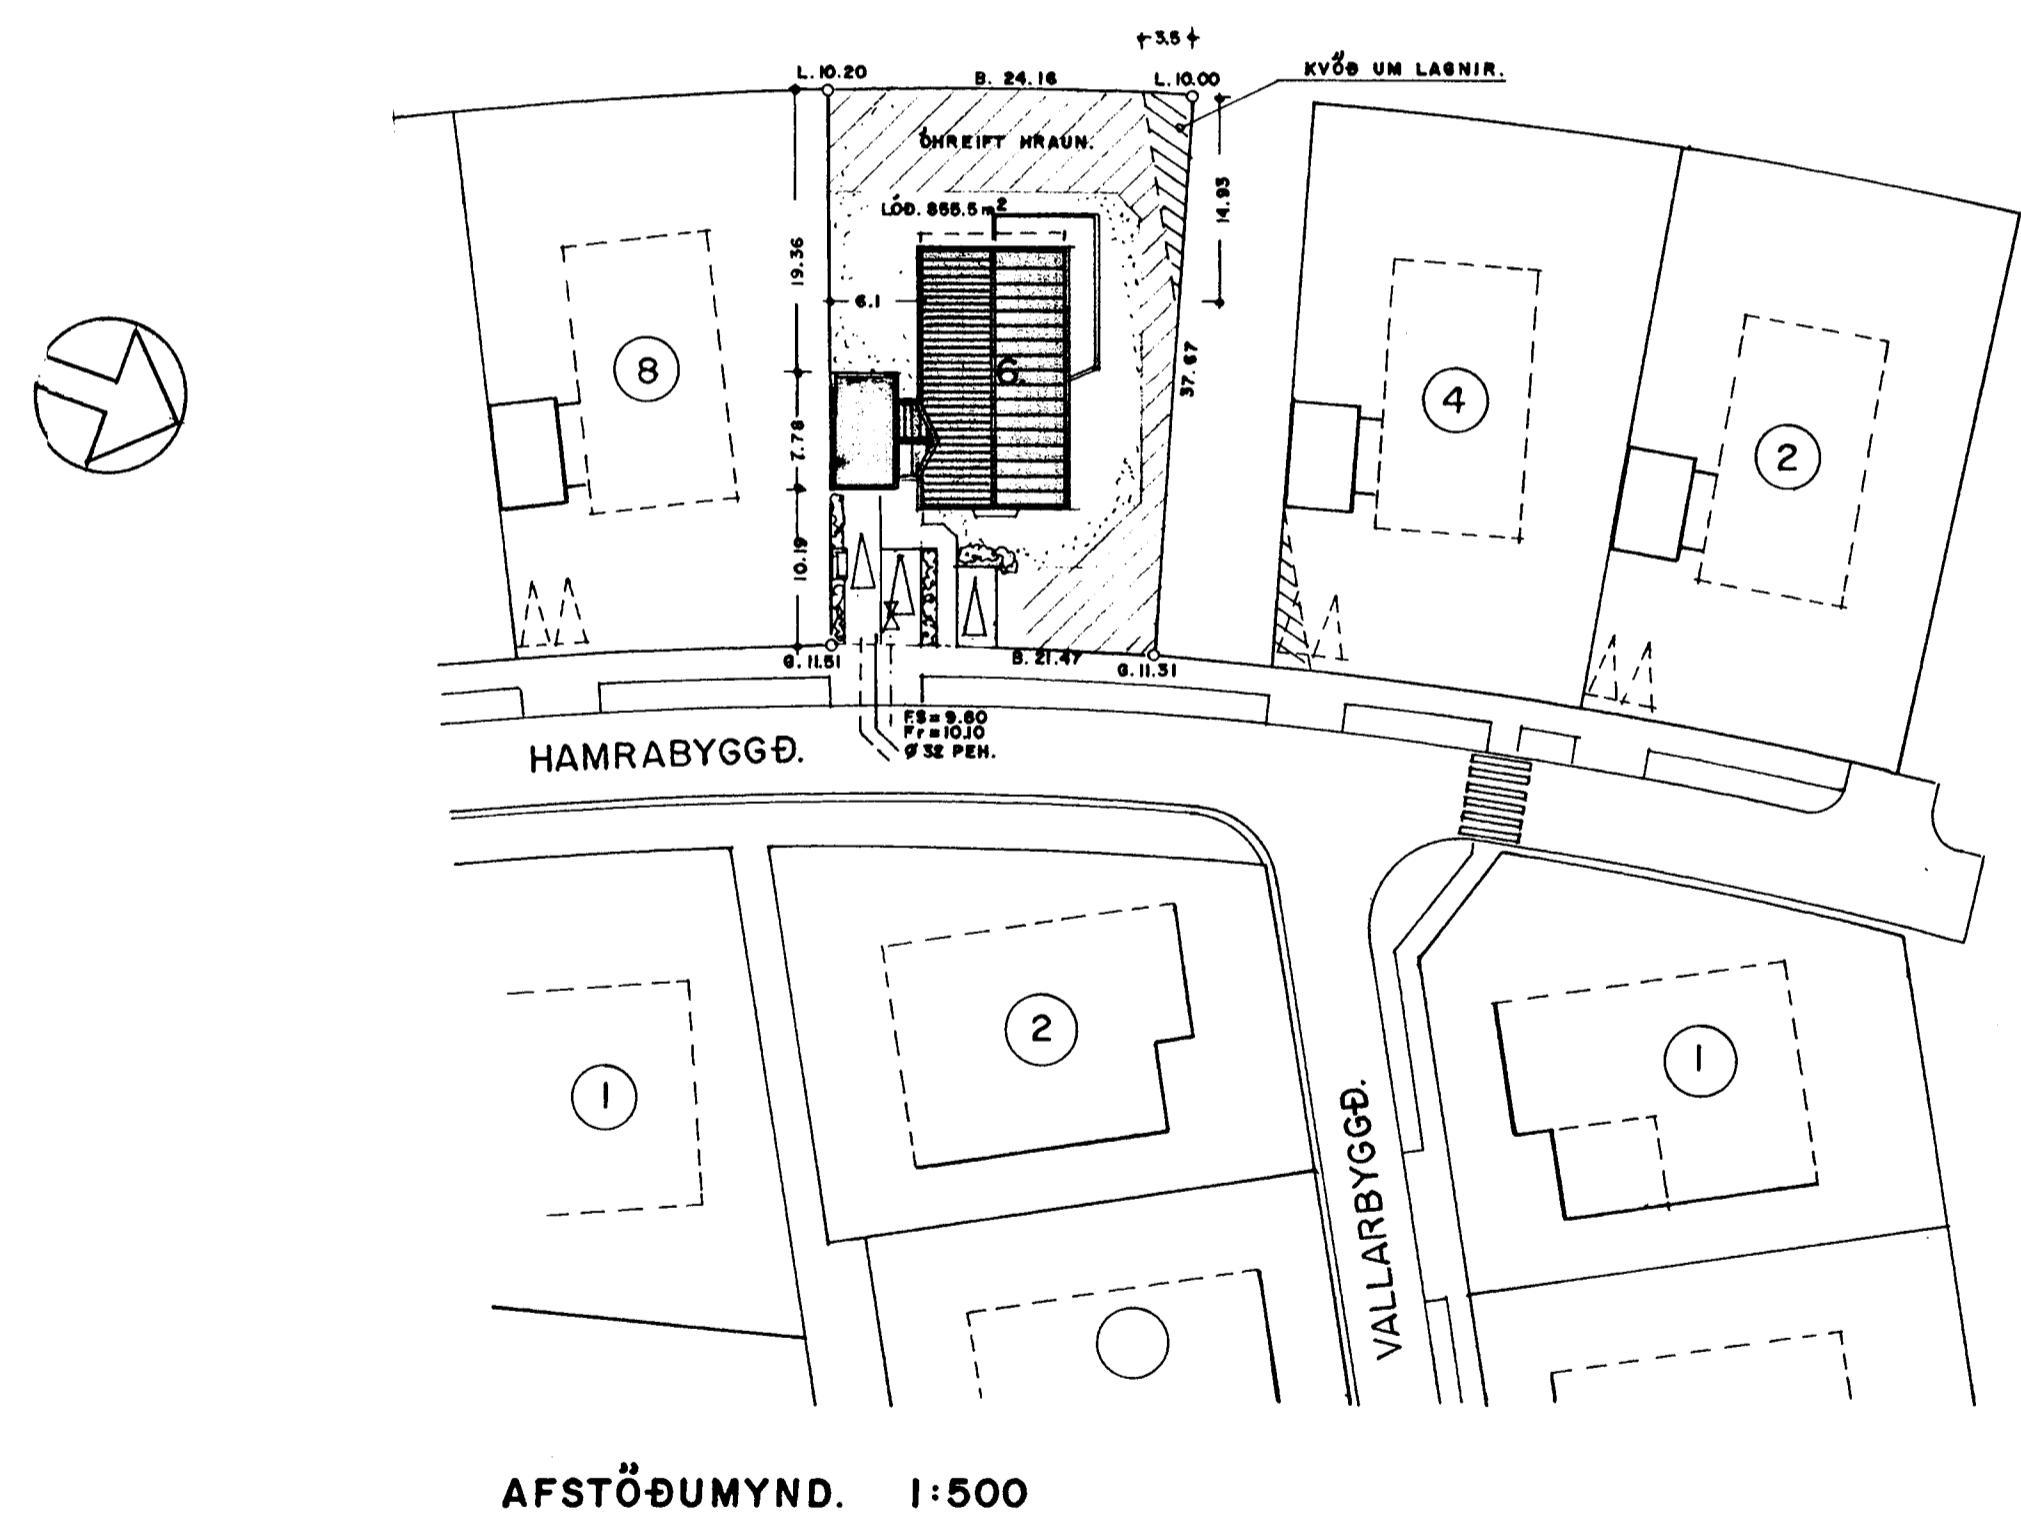

AFSTÖÐUMYND. 1:500

BREYTT BÍLSTÆÐUM. 22.-8.-2002
Jón Guðmundsson
BREYTT. 16.-5.-2002
ÞAKI Á TENGIBYGGINGU OG SKRÁNINGATÖFLU.
BREYTT STÆRÐ Á BÍLGEYMSLU.
11.-5.-2000

HAMRABYGGÐ 6 HAFNARFIRÐI. AFSTÖÐUMYND.

VERK. NR. 205 DAGS. 22.-4.-1999 MÁL. 1:500
TEIKN. NR. 01 BREYTT.

JÓN GUÐMUNDSSON ARKITEKT Jón Guðmundsson KT. 310551-3259
VINNUSTOFA. SKÚLAGÖTU 63 REYKJAVÍK. Sími. 552 5055