
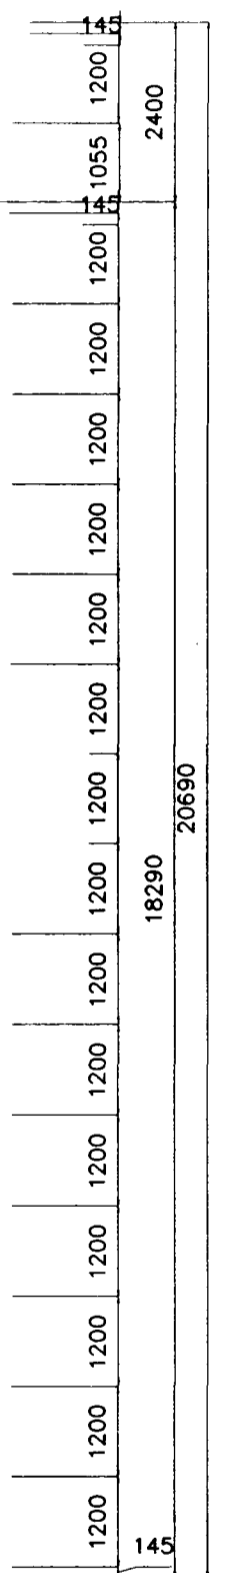


L=11,20
HAMRABYGGÐ NR 8 HAFNARFIRÐI GRUNNMYND M. 1:100

Samþykkt þann
17 JAN. 2000
Byggingafulltrúinn í Hafnarfirði
F.h. Kristján Þórarinnsson

Meit vísan til fyrri caupí RÍP
Blað nr 2

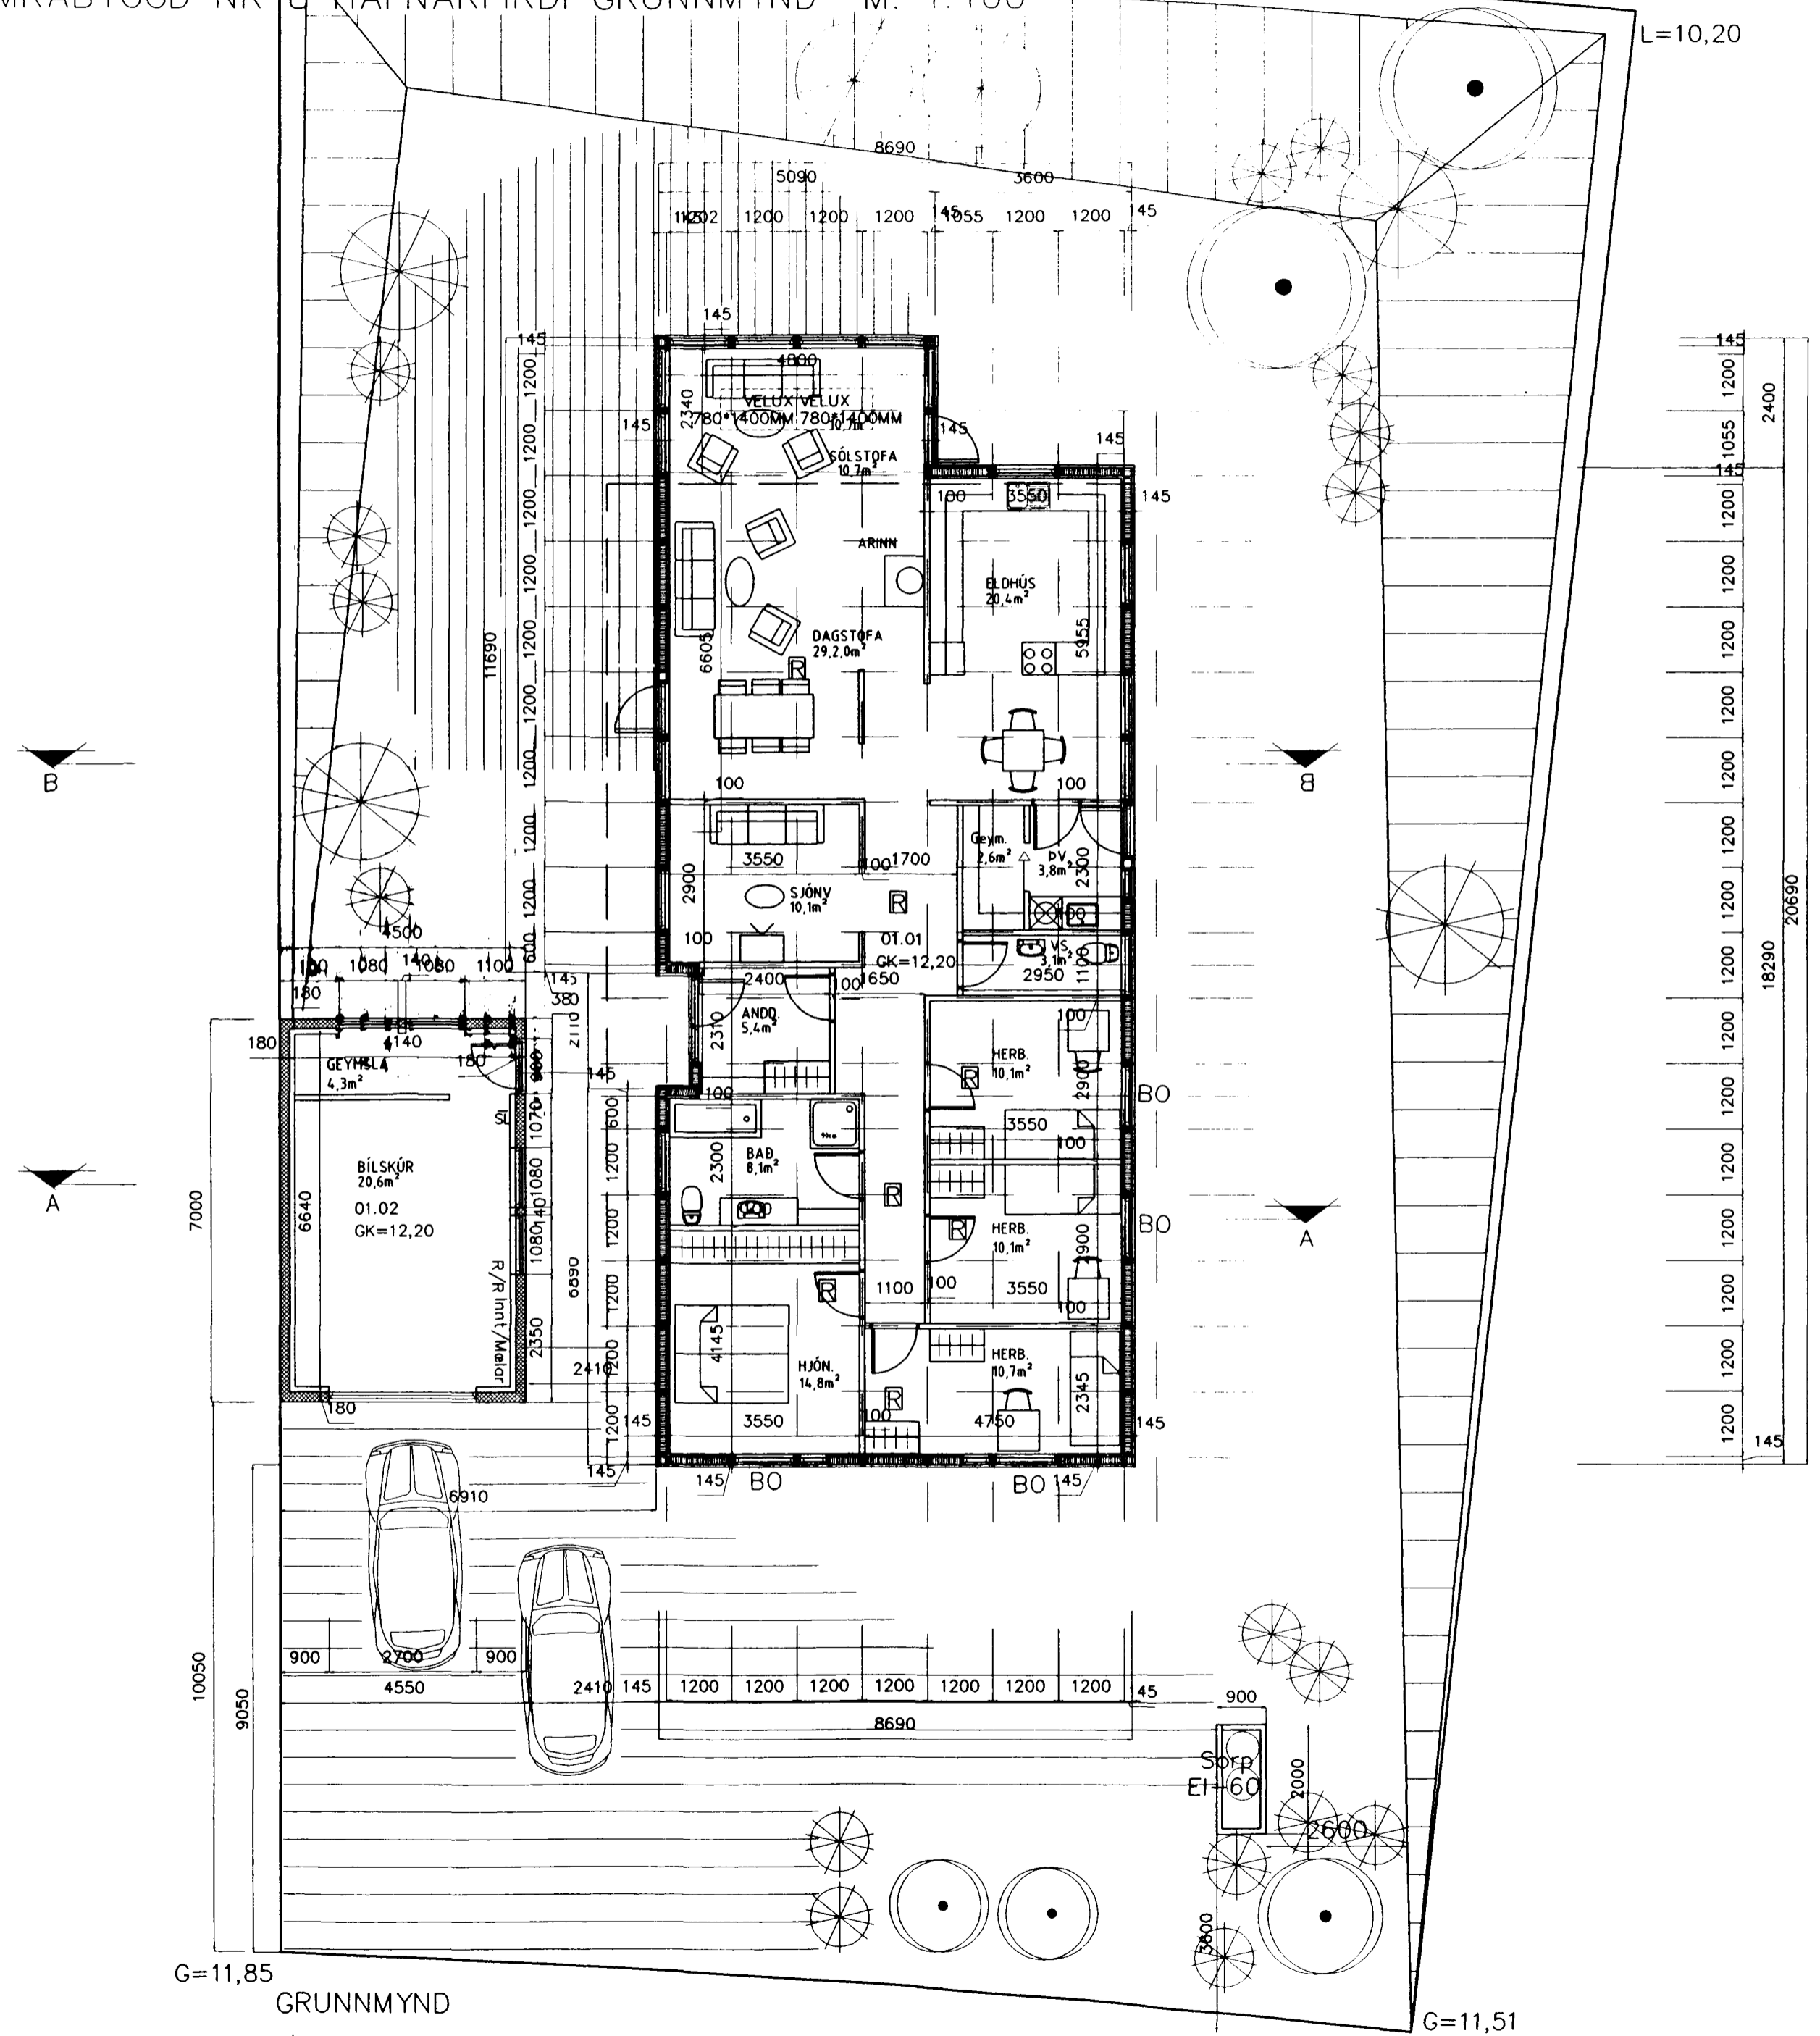

SL = SLÖKKVITÆKI
BO = BJÖRGUNARÖP
R = REYKSKYNJARI

BREYTT 03.01 2000:
VELUX GLUGGAR SETTIR Á ÞAKÍGARÐSTOFU OG
UTANHÚSSKLÆÐNINGINN VERÐI STANDANDI
KLÆÐNING Í STAÐ LIGGJANDI KLÆÐNINGU
GLUGGAR Á NORÐURHLIÐ Í ELDHÚSI MINNKAÐIR.
GLUGGI Á SUÐURHLIÐ Í STOFU FÆRÐUR OG MINNKAÐUR

es TEIKNISTOFAN SUÐURLANDSBRAUT 48
S: 588-7344 FAX: 588-7343

VERKHEITI	HAMRABYGGÐ NR 8 HAFNARFIRÐI	Mkv.	1.100
VERKHUTI	GRUNNMYND	DAGS.	28.04 1999
HANNAÐ	SIGURÐUR KJARTANSSON kt. 090246-2839	BLAÐ NR	2 AF 3
TEIKNAD	kjartan sigurðsson kt. 121066-5809	BREYTT.	03.01 2000

Sigurður Kjartansson