







Samþykkt þann

17 JAN 2000

Byggingafulltrúinn í Hafnarfirði
F.h. Kristján Þórarinnsson

Mit vísan til fyrri samþ. RP

Blað nr 3

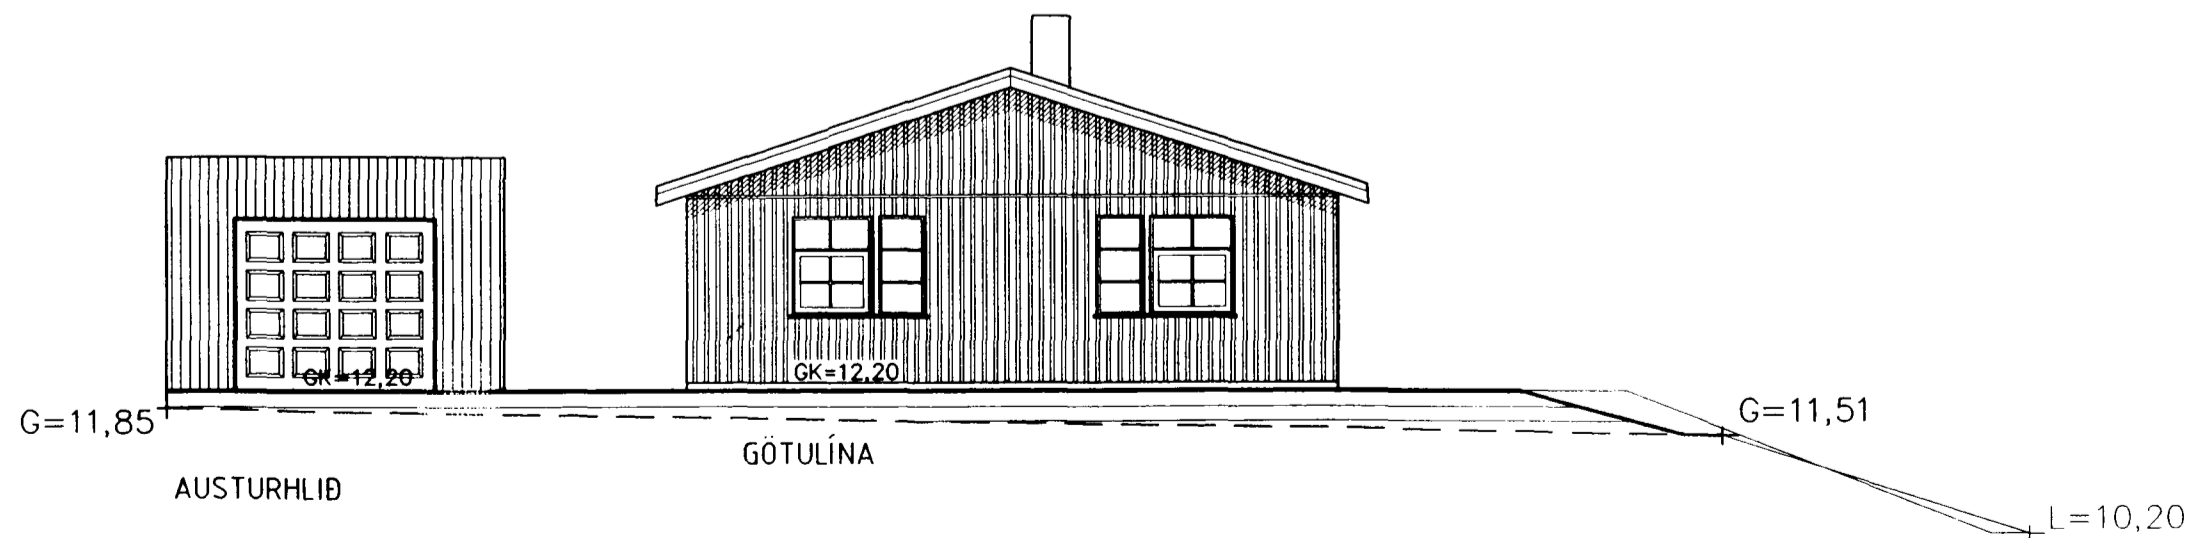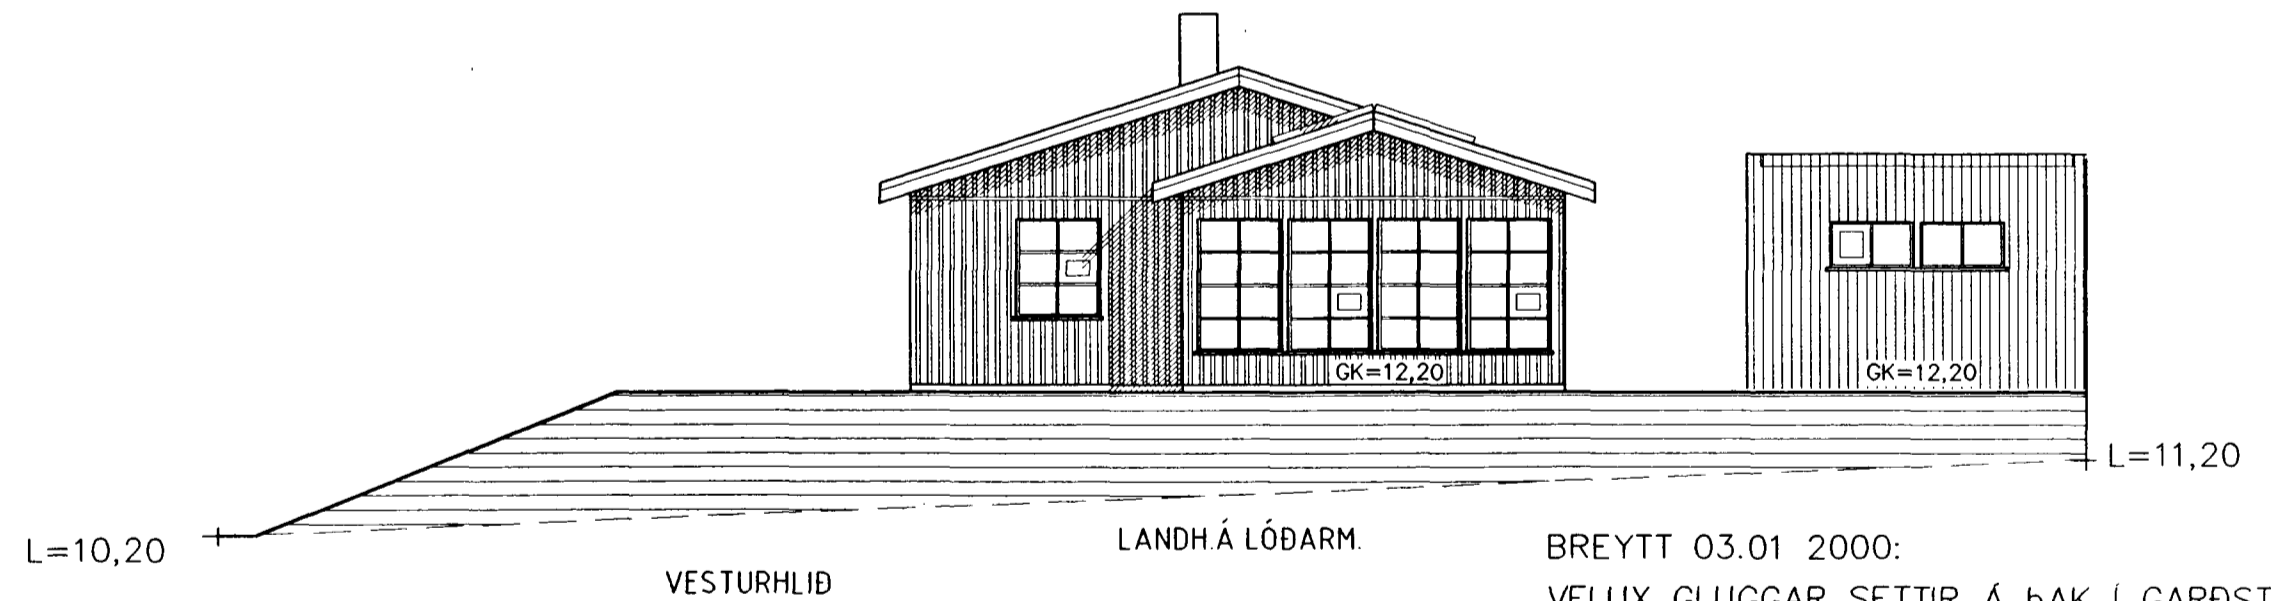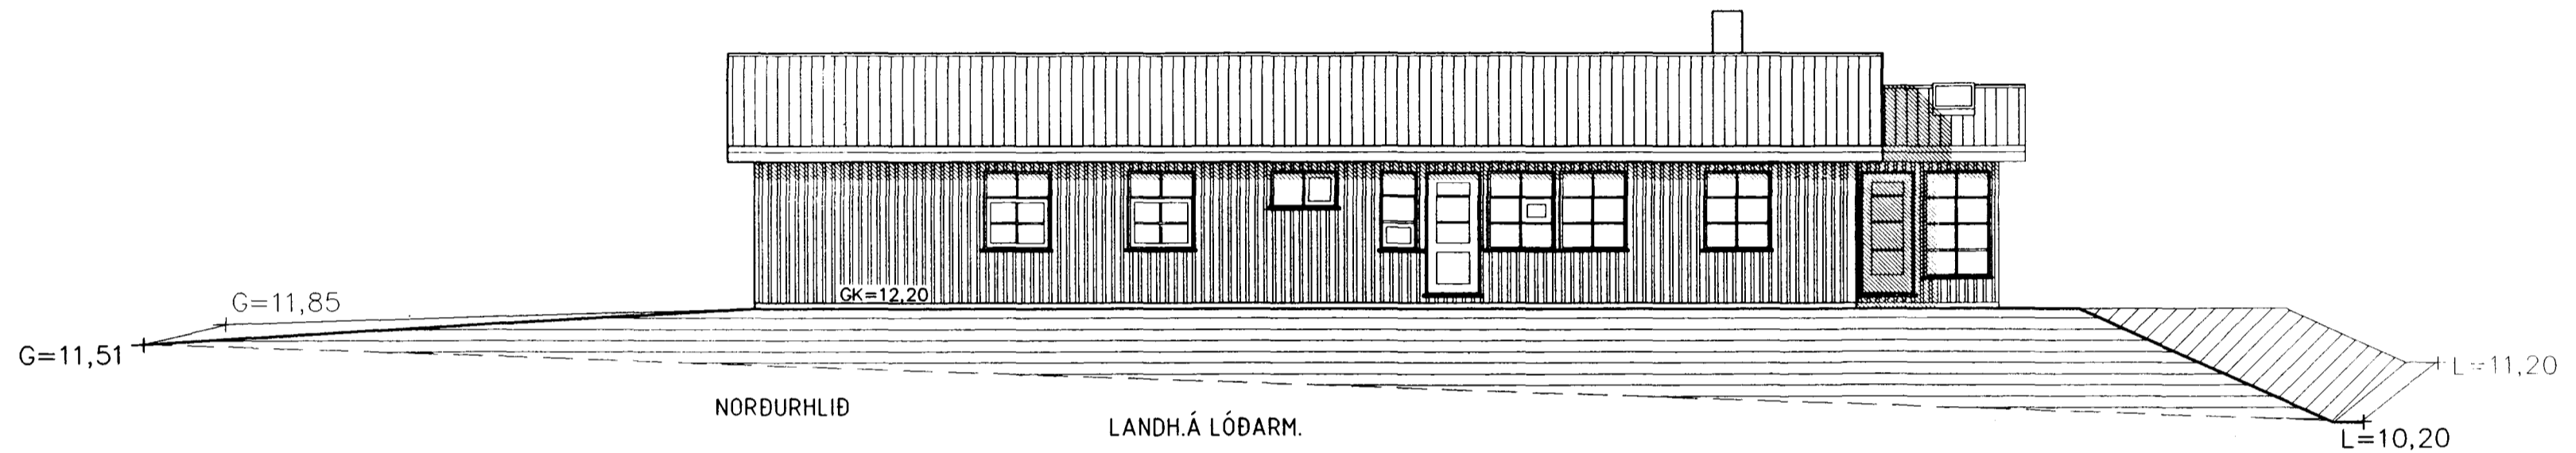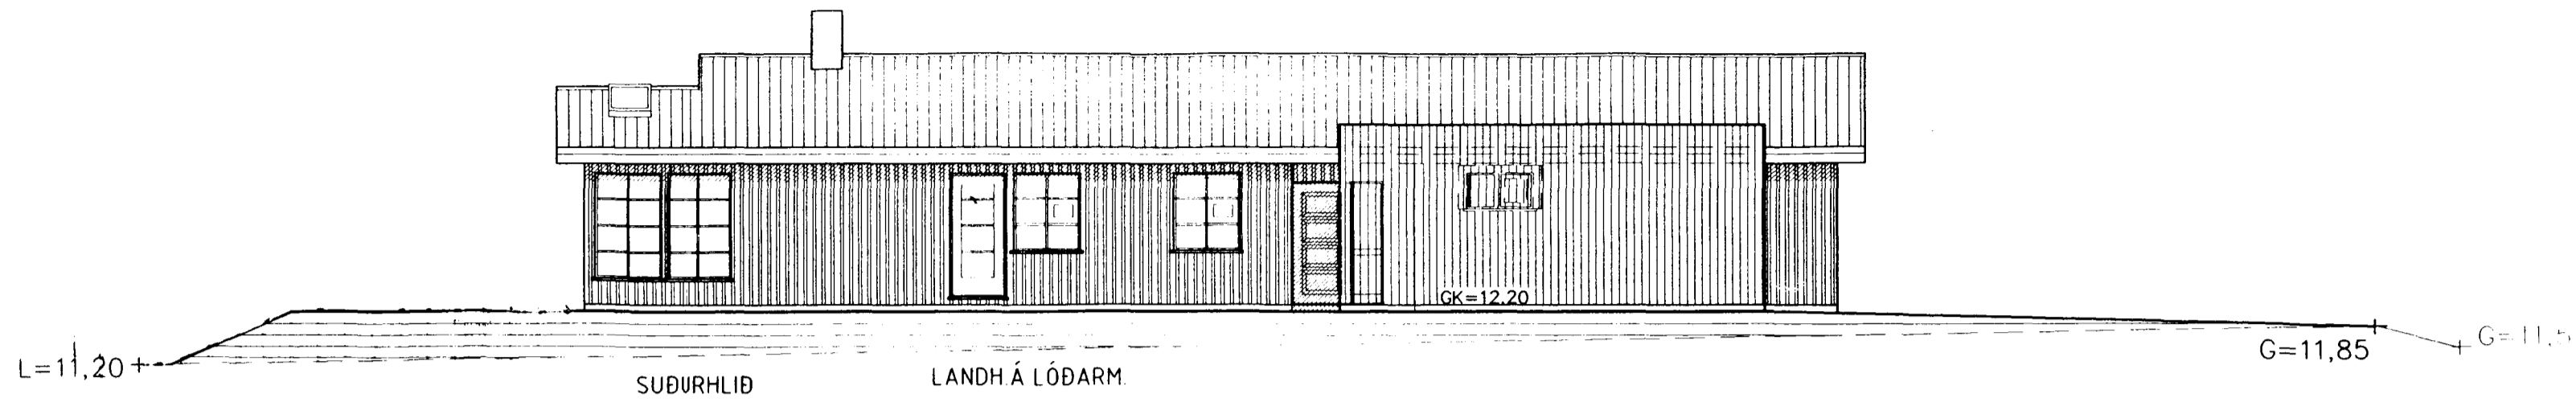

BREYTT 03.01 2000:
VELUX GLUGGAR SETTIR Á ÞAK Í GARÐSTOFU OG
UTANHÚSSKLÆÐNINGINN VERÐI STANDANDI
KLÆÐNING Í STAÐ LIGGJANDI KLÆÐNINGU
GLUGGAR Á NORÐURHLIÐ Í ELDHÚSI MINNKAÐIR.
GLUGGI Á SÚÐURHLIÐ Í STOFU FÆRÐUR OG MINNKAÐUR

es

TEIKNISTOFAN SUÐURLANDSBRAUT 48
S: 588-7344 FAX: 588-7343

VERKHEITI	HAMRABYGGÐ NR 8 HAFNARFIRÐI	MKV.	1.100
VERKHUTI	ÚTLIT	DAGS	28.04 1999
HANNAÐ	SIGURÐUR KJARTANSSON kt 090246-2839	BLAÐ NR	3 AF 3
TEIKNAD	kjartan sigurdsson kt. 121066-5809	BREYTT	03.01 2000

Sig. Kjartan