


Samþykkt á fundi bygginga-
nefndar þ. 12. 5. 1982
BYGGINGAULLYRÐIN
Í HAFNARFIRÐI
F.h. *Ósk. Þorsteinsson*

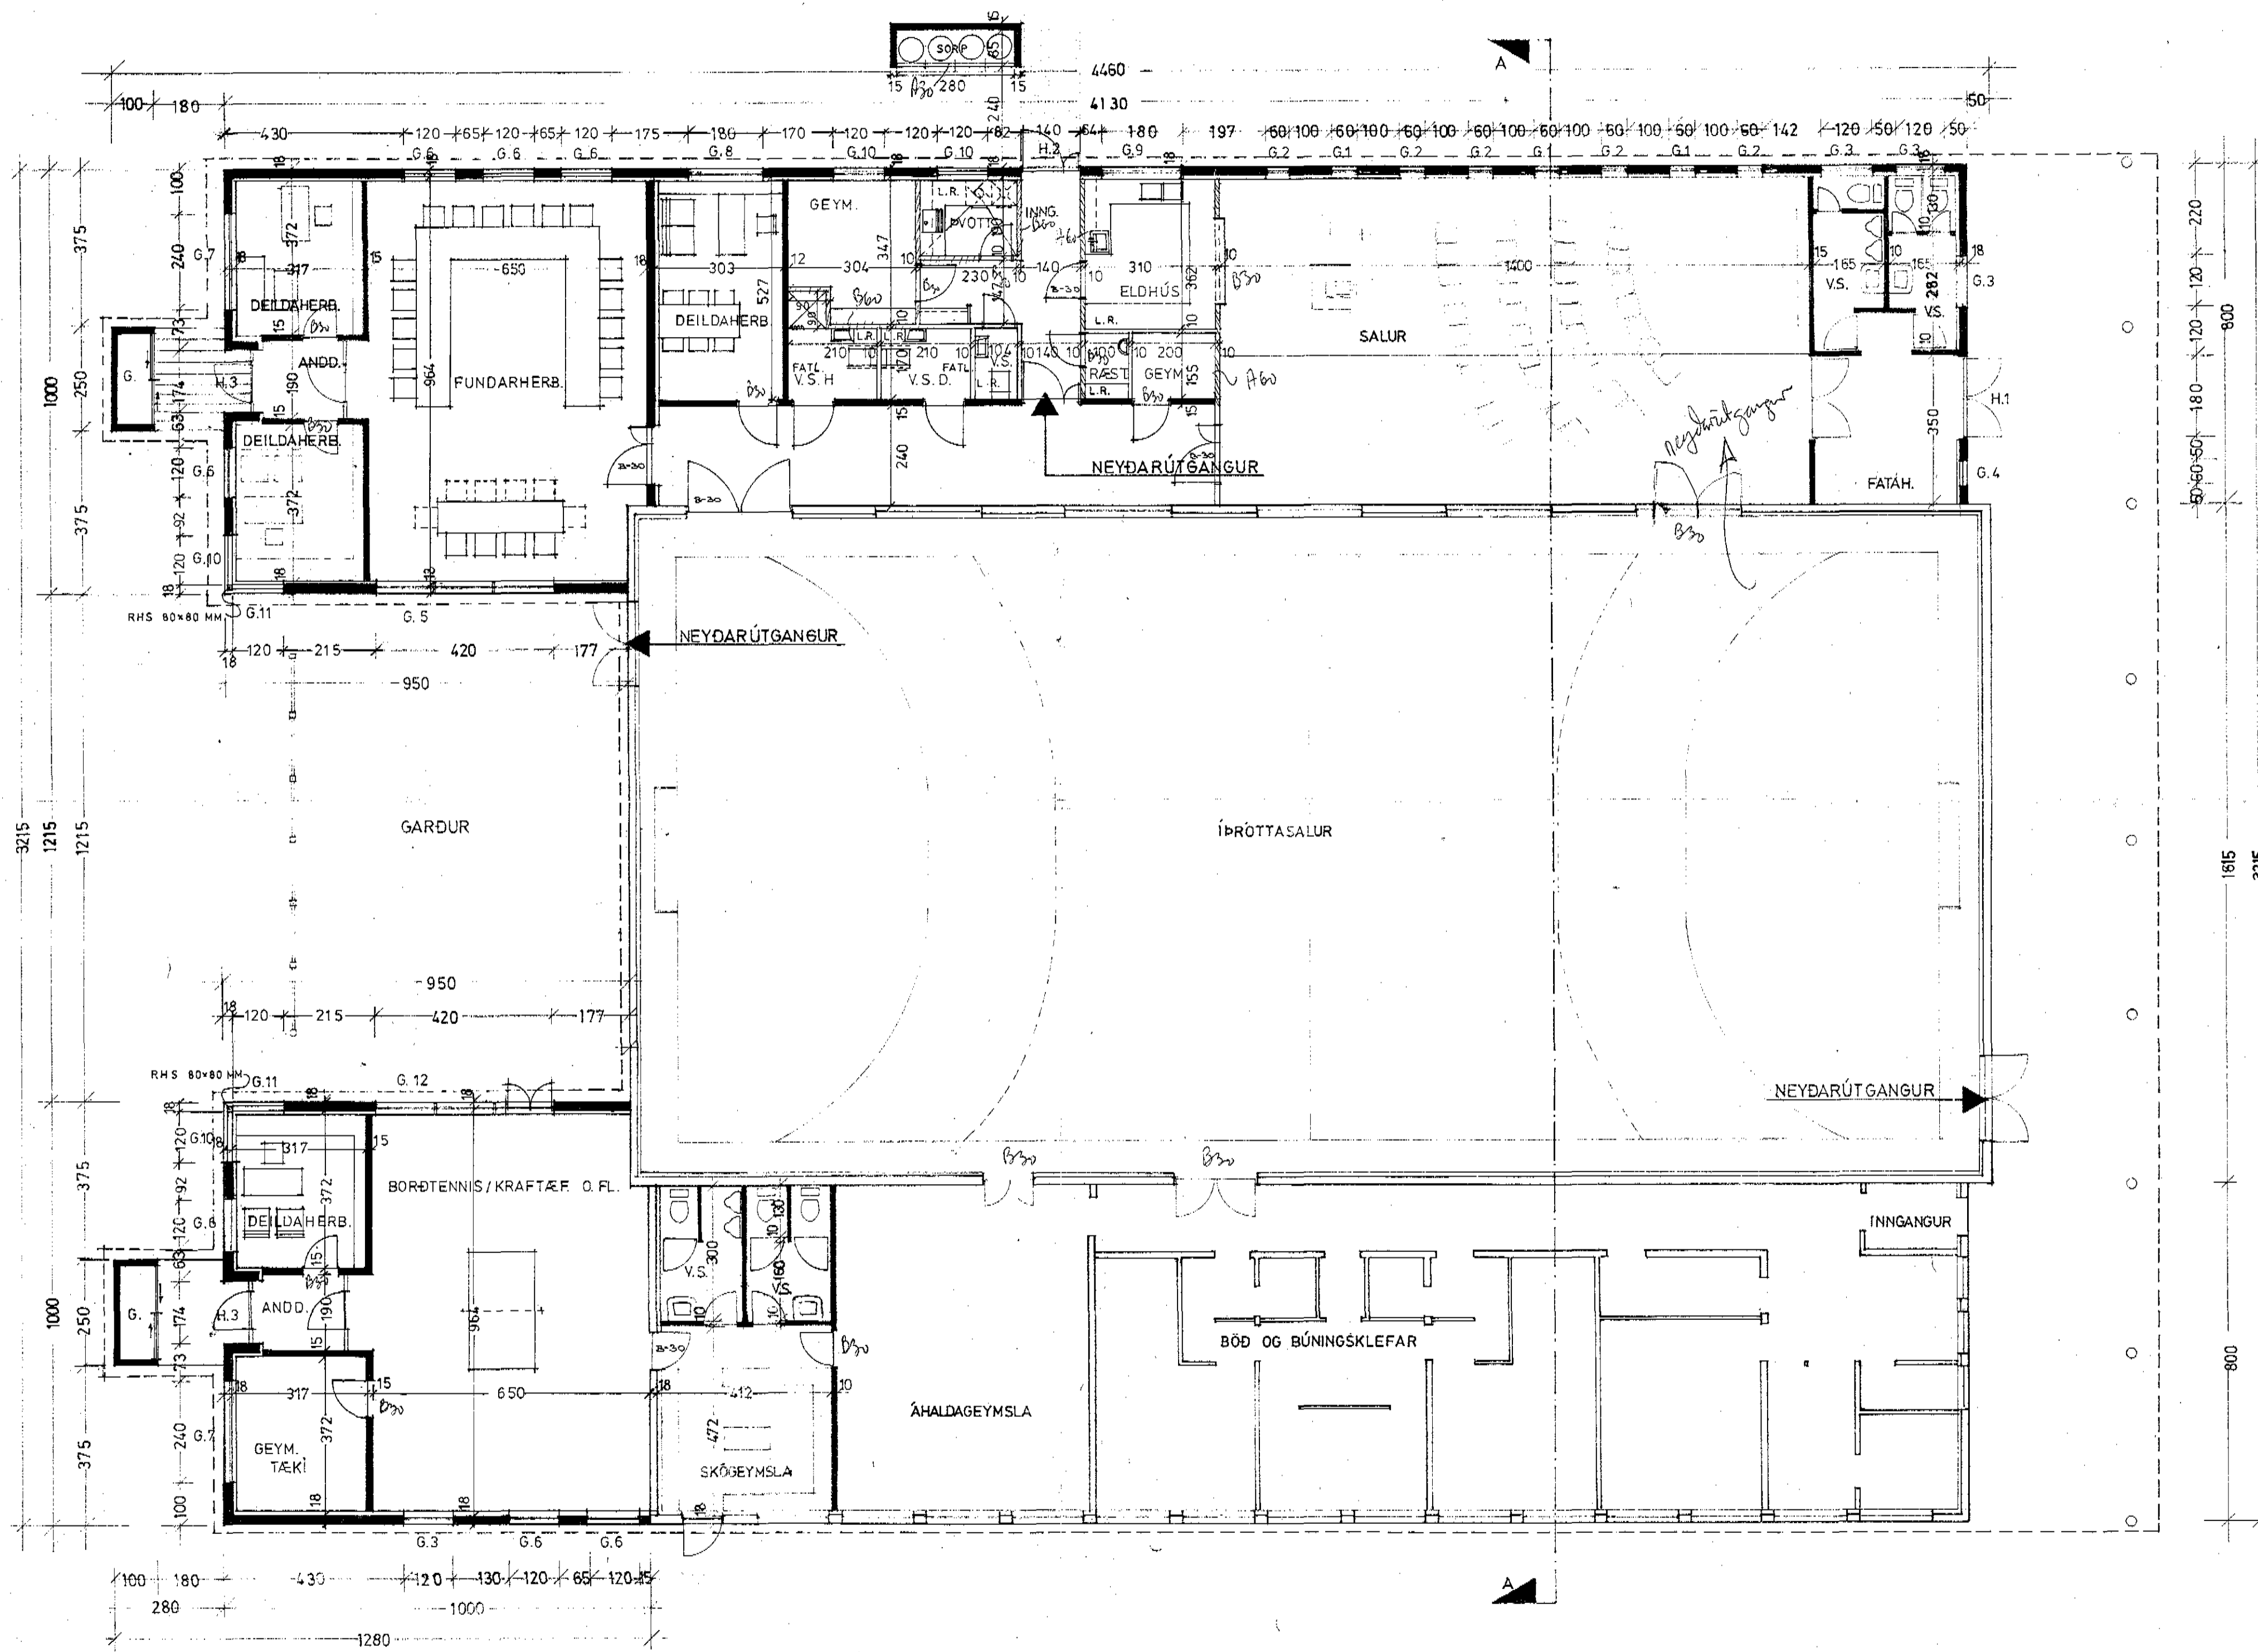

Ósk. Þorsteinsson ark. F.A.I.