HEILBRIGÐISEFTIRLIT
HAFNARFJARÐAR-
OG KÓPAVOGSSVÆÐIS
Garðatorgi 7 - 210 Garðabæ
29. 07. 2002

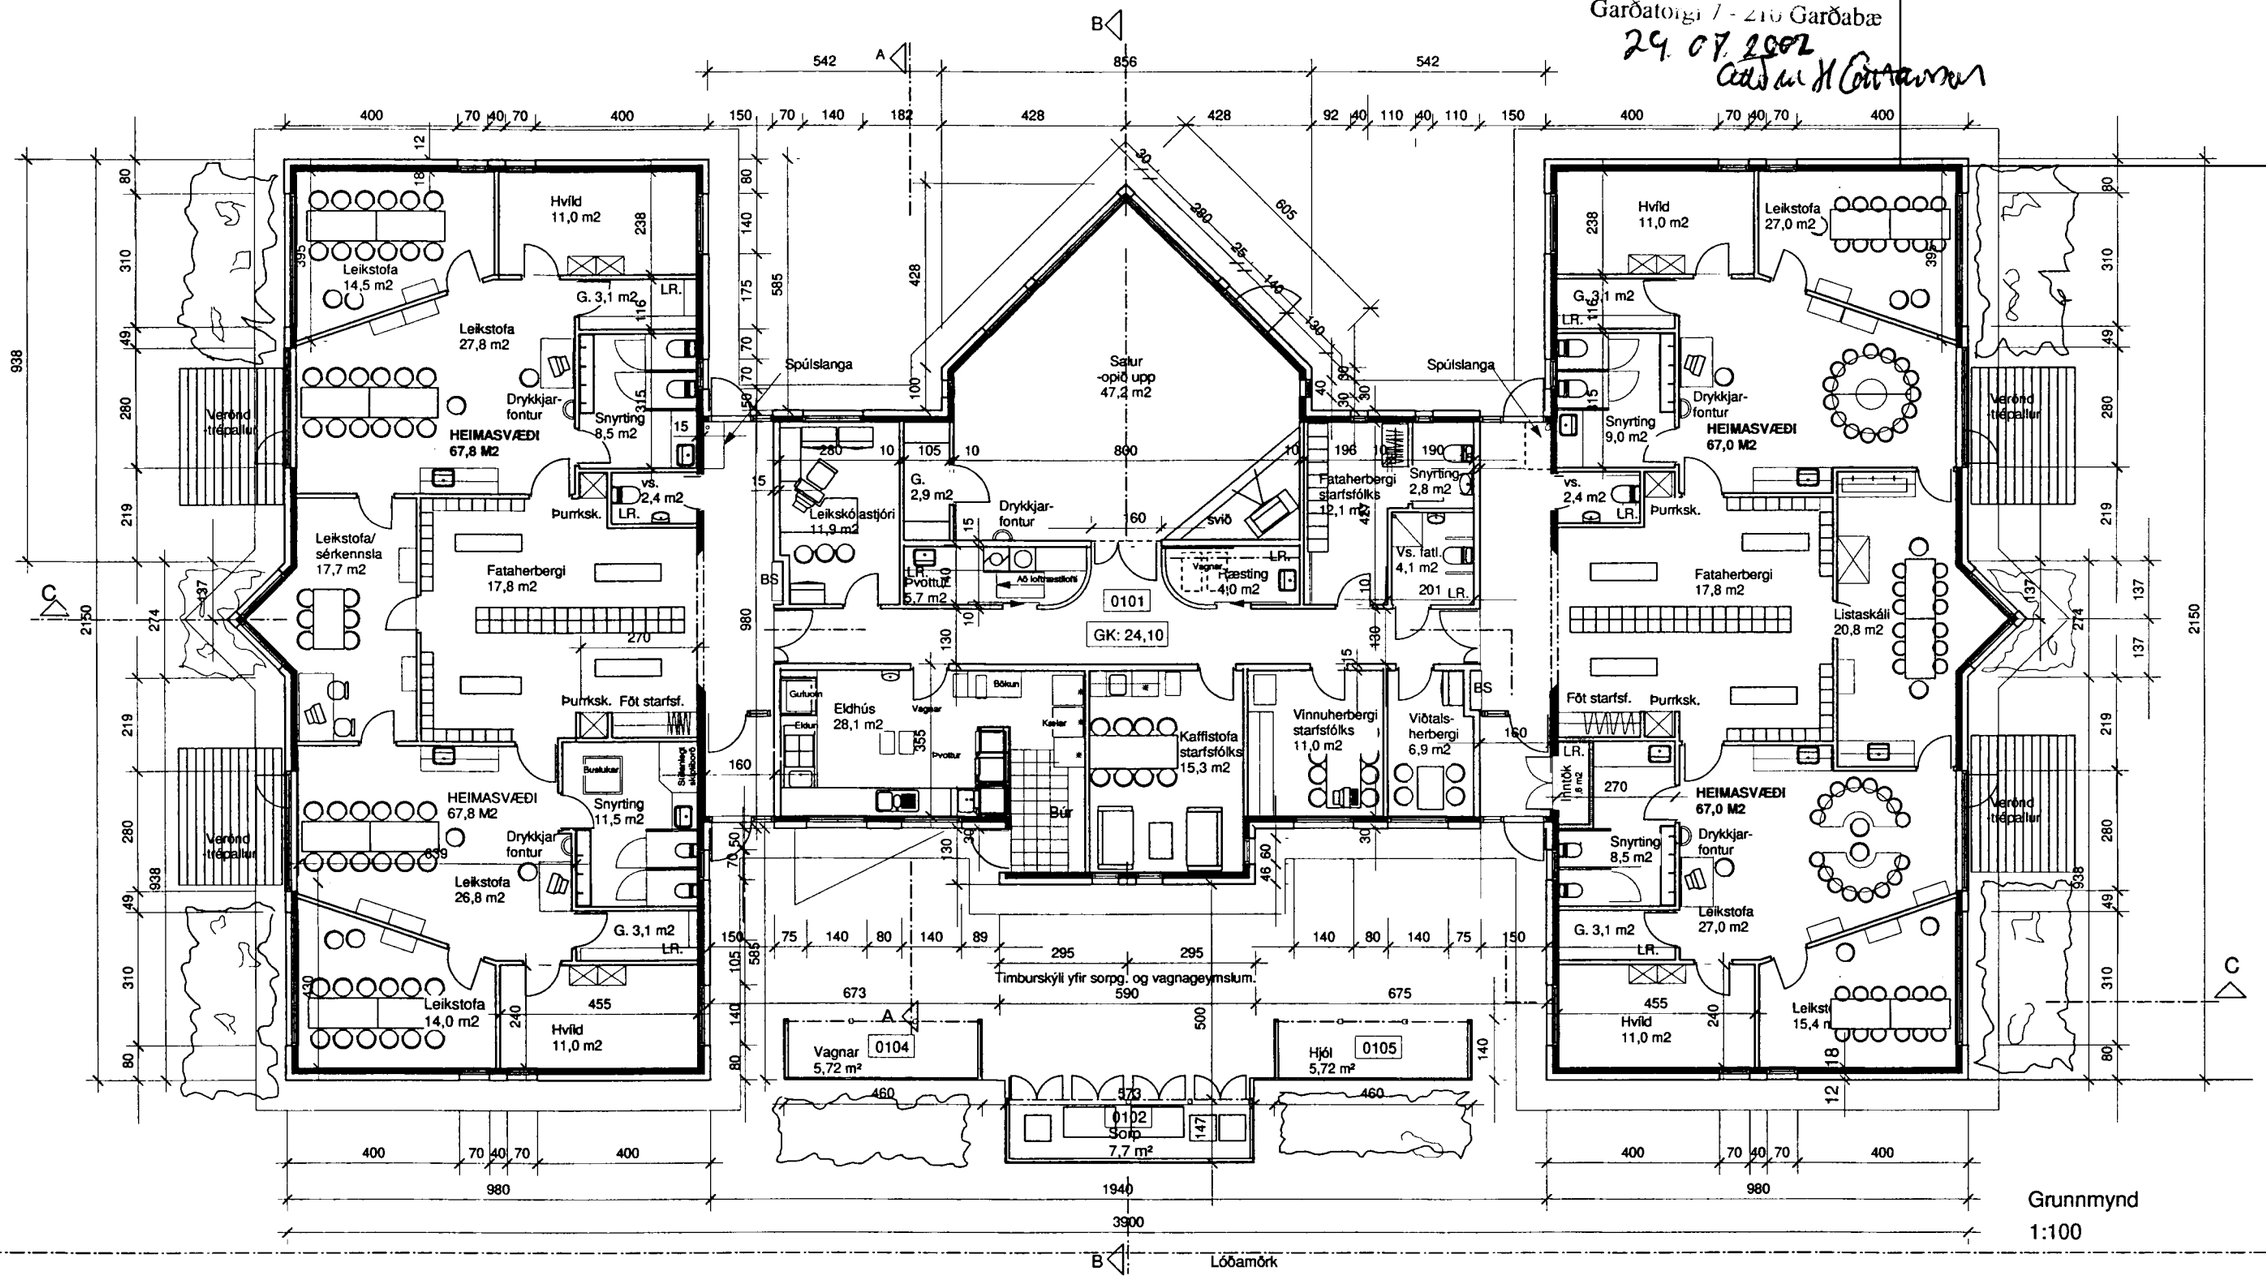

Grunnmynd
1:100

1:100
1 2 3 4 5 6 7 8 9 10M

Dags.	Breyting.	Teikn.	Útgáfa.
26.7.02	Ýmsar lagfæringar		

ASK
Arkitektar Skógarhlíð
Skógarhlíð 18 101 Reykjavík
Sími: 551 1010 Fax: 562 0588
Heimasíða: www.arkitektar.is

HAUKAHRAUN 2
Leikskóli

Grunnmynd

210552 - 2199

Verk. nr.	Mkv.
0245	1:100
Teikn.	Dags.
pg-áf	23.07.02
Teikn. nr.	Útgáfa.
10-02	