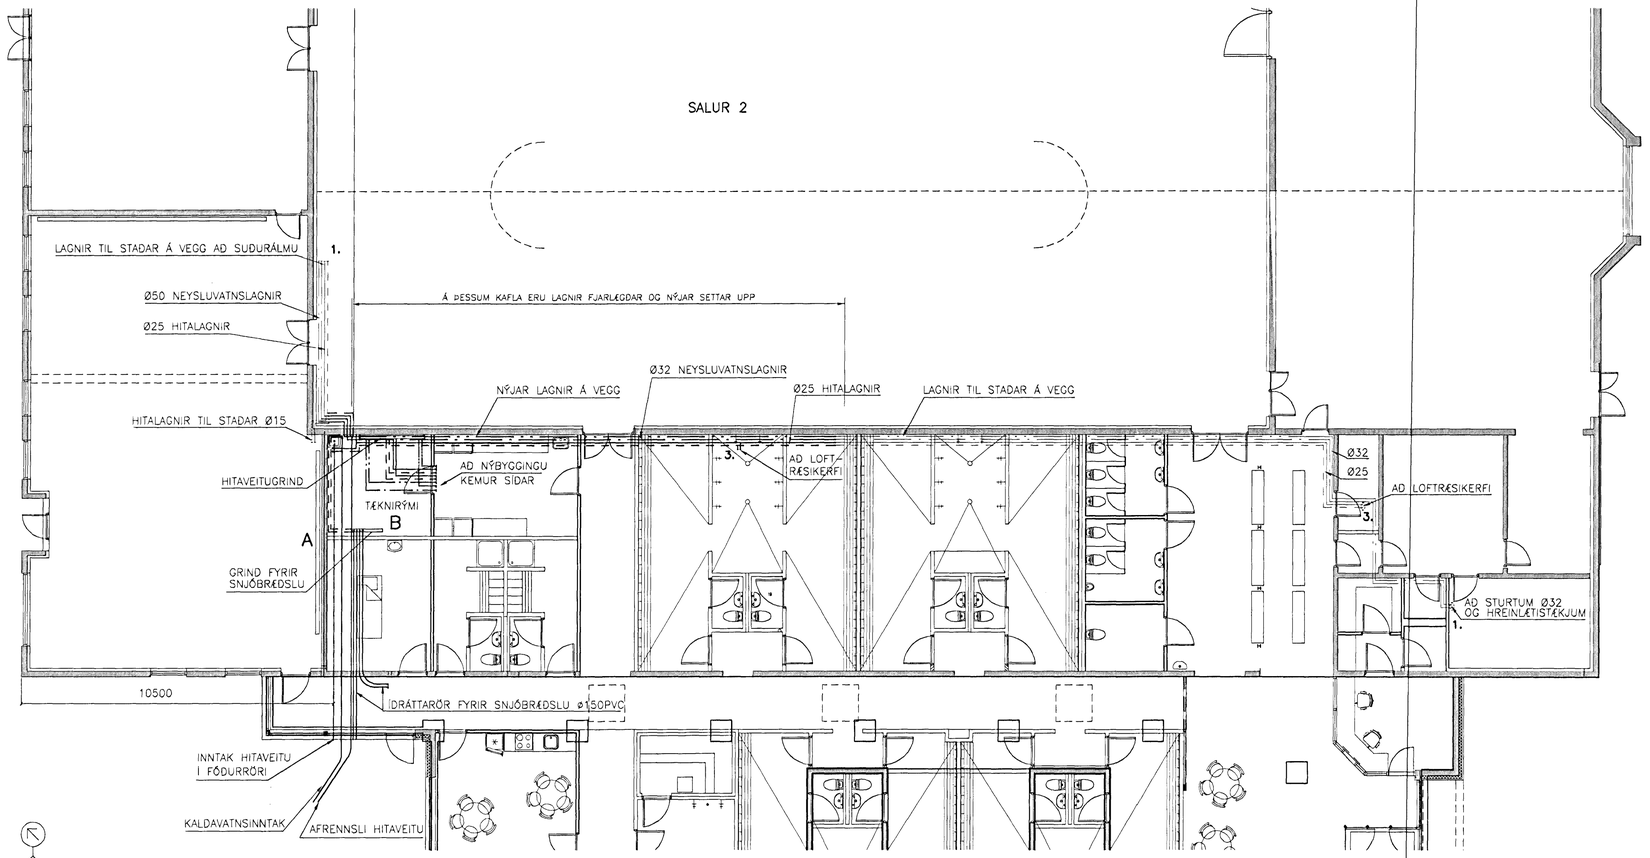

VEGGMYND B

VEGGMYND A
1:20

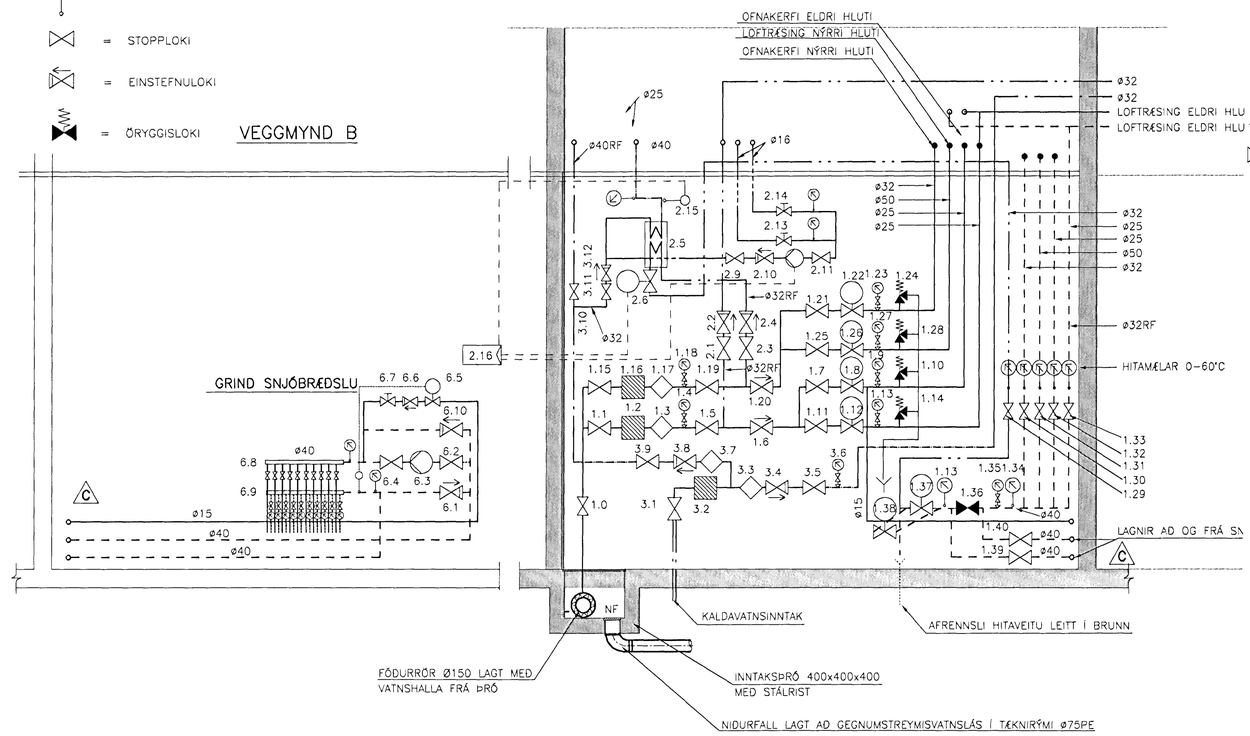

GÓLFHITAGRIND

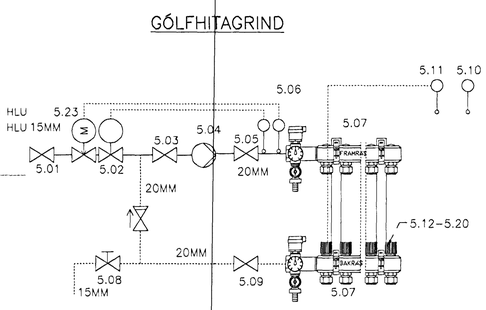

5.1 Stopploki ø15 kúluloki
5.2 Stjórnloki 0,1 l/s 15kw, kv=1,0 t.d. Danfoss RAVV-RAVK 25-65°C
5.3 Stopploki ø15
5.4 Dæla 0,4 l/s, 4 mVS þrýstistýrð t.d. Grundfos UPE 32-80
5.5 Stopploki ø15
5.6 Hitarofi
5.7 Deiligrindur ø32
5.8 Stilliloki ø15
5.9 Stopploki ø15
5.10 Veghitaskynjari Ekki stillanlegir
5.11 Veghitaskynjari Ekki stillanlegir
5.12 Stjórnloki Termomótor NC 230 Volt
5.13 Stjórnloki Termomótor NC 230 Volt
5.14 Stjórnloki Termomótor NC 230 Volt
5.15 Stjórnloki Termomótor NC 230 Volt
5.16 Stjórnloki Termomótor NC 230 Volt
5.17 Stjórnloki Termomótor NC 230 Volt
5.18 Stjórnloki Termomótor NC 230 Volt
5.19 Stjórnloki Termomótor NC 230 Volt
5.20 Stjórnloki Termomótor NC 230 Volt
5.21 Rofi
5.22 Ljós
5.23 Segulloki 230 V NC

TÆKJALISTAR SJÁ TEIKN P11 OG P12

AFSTÖÐUMYND
1:1000

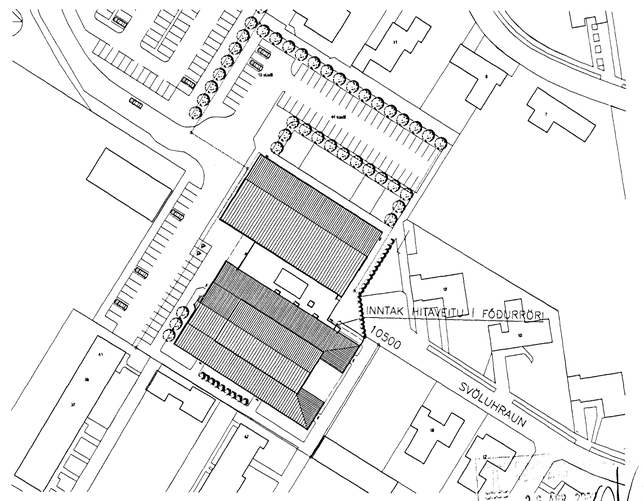

SKÝRINGAR:

NÝLÖGN:
- FRAMRÁS HITAVEITU
- BAKRÁS HITAVEITU
- HEITT NEYSLUVATN
- KALT NEYSLUVATN
- SNJÓBRÆÐSLULÖGN

ELDRI LÖGN:
- FRAMRÁS HITAVEITU TIL STAÐAR
- BAKRÁS HITAVEITU TIL STAÐAR
- HEITT NEYSLUVATN TIL STAÐAR
- KALT NEYSLUVATN TIL STAÐAR

C	08.04.02	REYNDARTEIKNING
B	11.03.02	INNTAKSGRIND FÆRÐ OG LAGNIR AÐ LOFTRÆSIKERFI Á
A	10.01.02	INNTAKSGRIND BREYTT
ÚTG.	DAGS.	BREYTING. HANNAÐ SAMÞ.

ÞRÓTTA- OG KENNSLUMIÐSTÖÐ
HAUKAHRAUNI 1, 220 HAFNARFIRÐI

HITA- OG HREINLÆTISLAGNIR GRUNNMYND
TENGIGRIND AFSTÖÐUMYND
BRÁÐABIRGÐATENGINGAR

VSB VERKFRÆÐISTOFA

Áritun lögg. hönnuðs: Björn Gústafsson, Kt.:180550-4889.

BÆJARHRAUNI 20+220 HAFNARFJÖRÐUR
Heimasíða: www.vsb.is • Netfang: vsb@vsb.is
Sími 585-8600 Fax 585-8610 • Kt. 710796-2899

Hannað: EB | Teiknað: EB
Mál: 1:100/1:20 | Yfirfarið:
Dags: | Nr: 00805-P26C

ÍSTAK

23 APR. 2002