



SALUR (STADSETNING BRUNASLÖNGU Í NORDUR ENDA)  
A. SJÁ TEIKNINGU 00805-P08

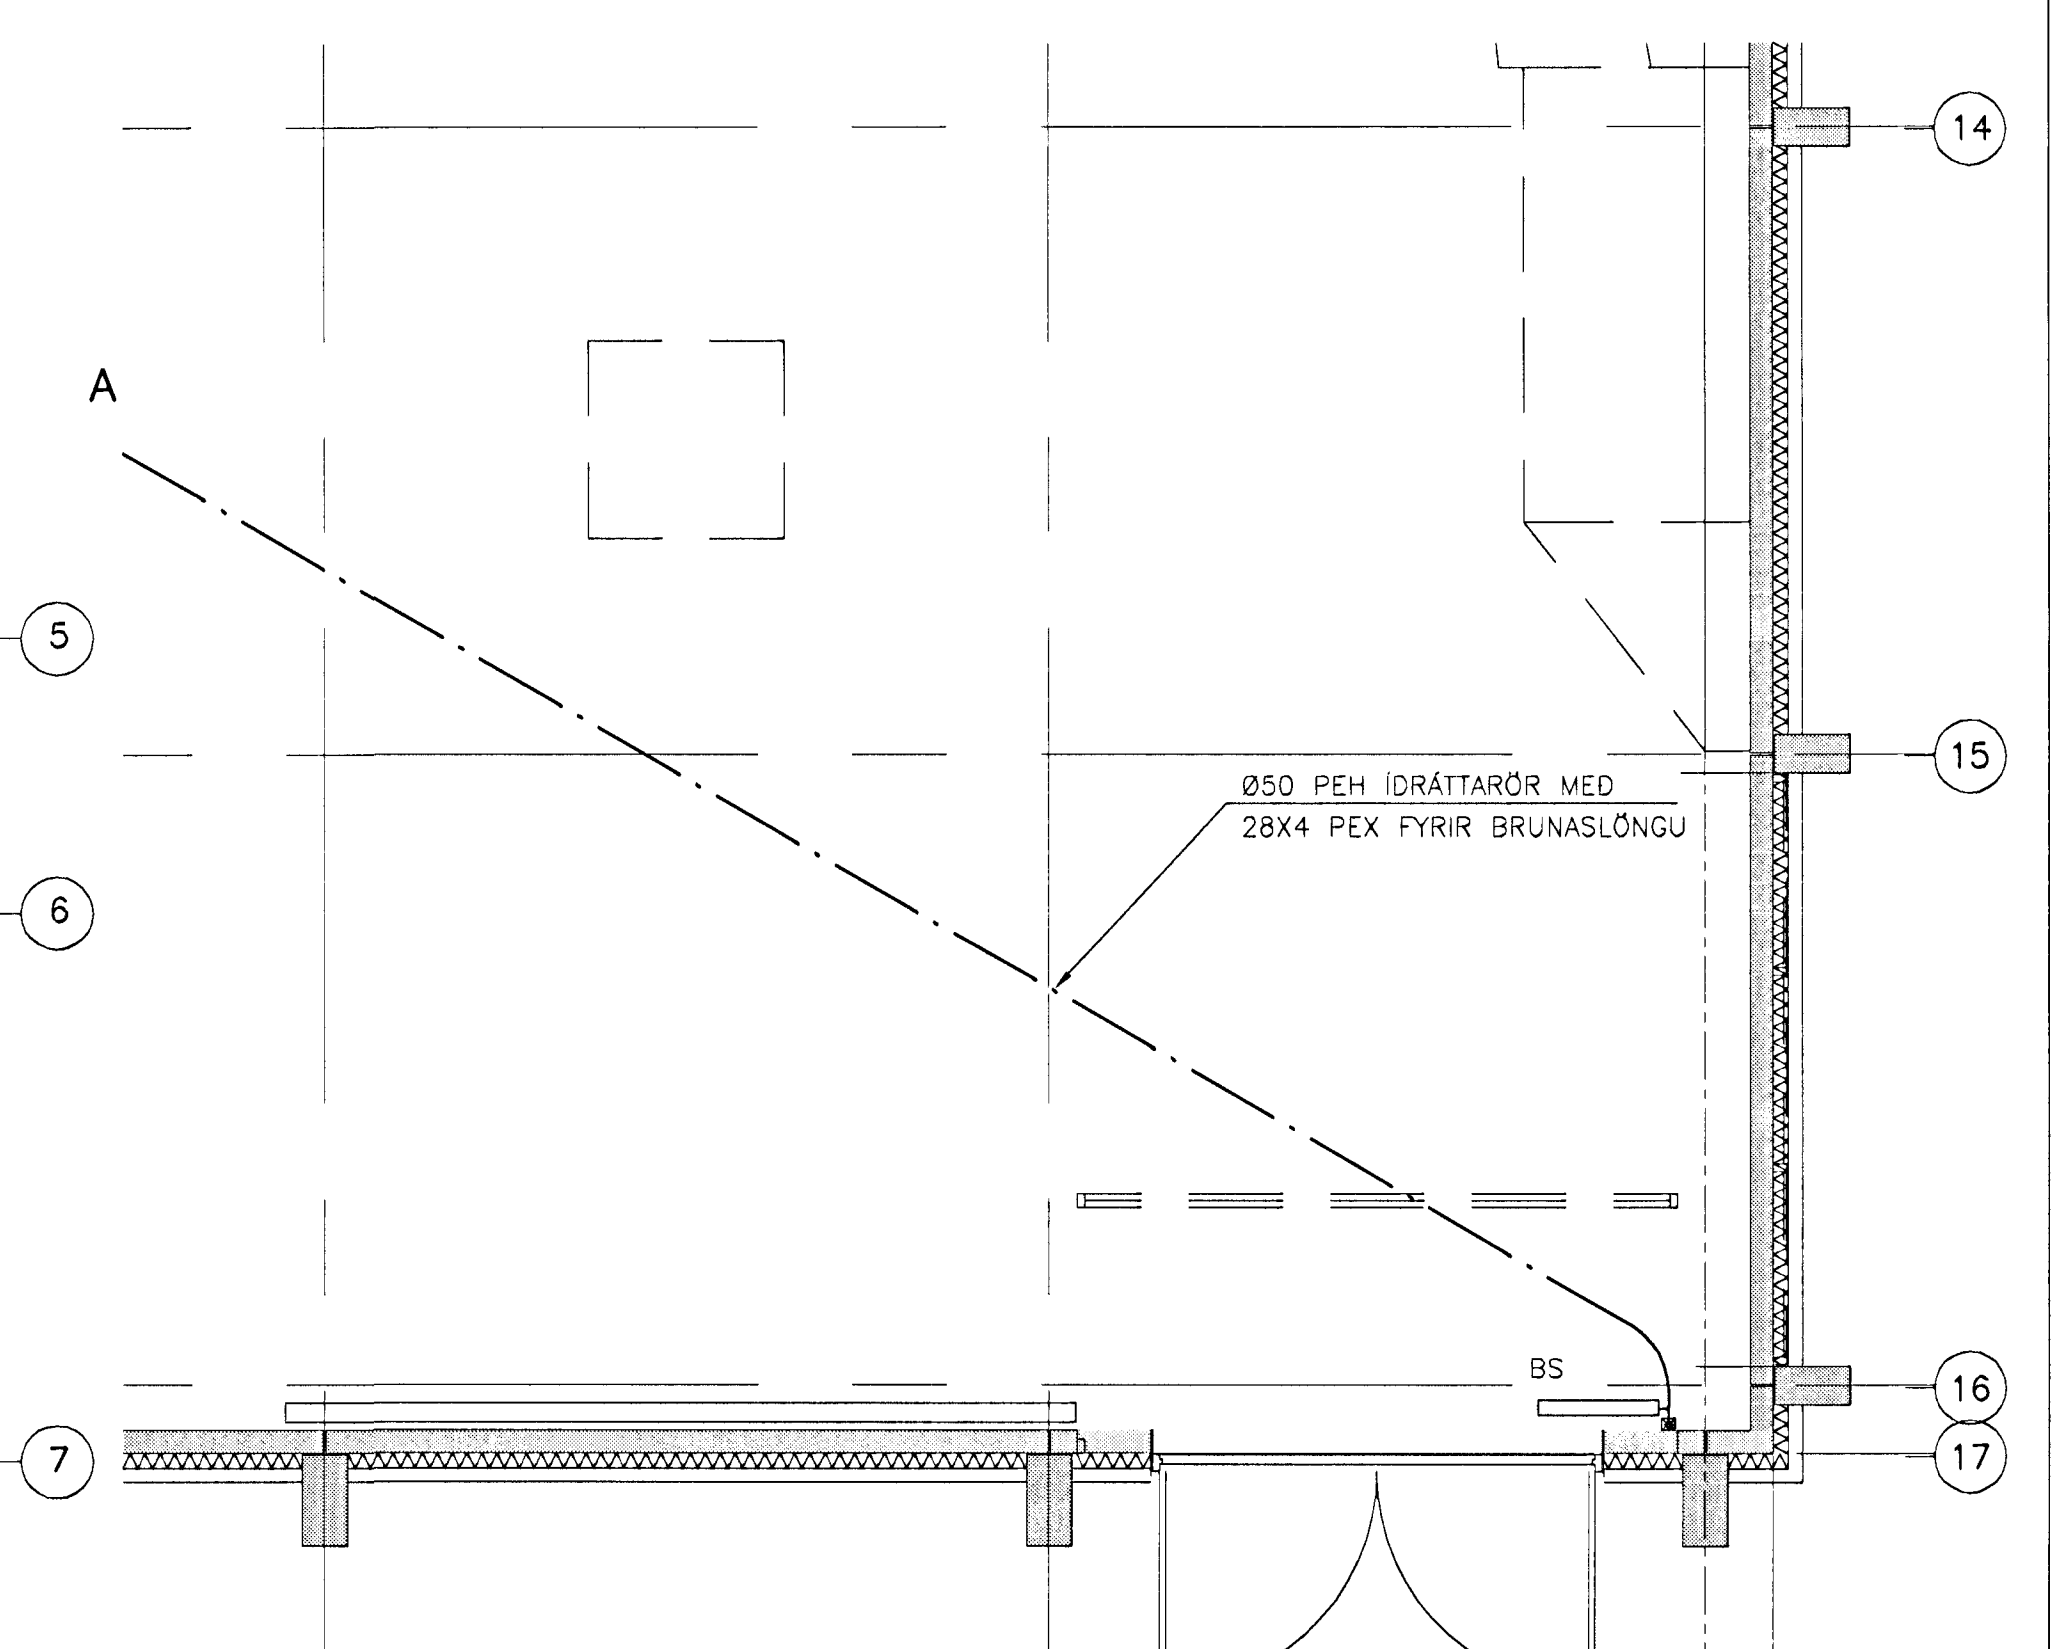

NÖMUR Á SLAUFU  
1  
75/89  
LENGD Á SLAUFU Í METRUM  
MILLIBIL Á SLAUFUM Í MM

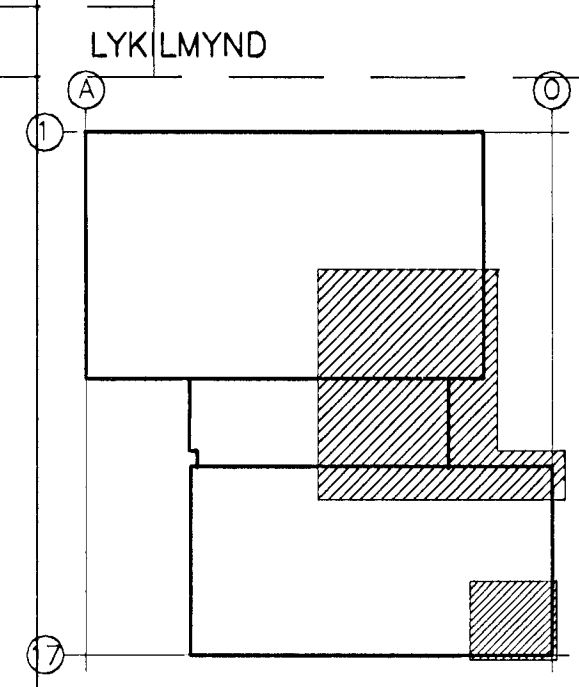

C	08.04.02	REYNDARTEIKNING		
B	10.01.02	BLÖNDUN		
A	27.11.01	OFNUM BREYTT		
ÚTQ.	DAGS.	BREYTING:	HANNAD	SAMP.
<b>ÍÞRÓTTA-OG KENNSLUMÍÐSTÖÐ</b> HAUKAHRÁUNI, 220 HAFNARFIRDI			HITA-OG HREINLETISLAGNIR GRUNNMÝND	
<b>VSB VERKFRÆÐISTOFA</b>			Áritun lögg. hönnuða: Björn Gústafsson, Kt.180550-4889.	
BEJARHRAUNI 20+220 HAFNARFJÖRDUR Heimastöð: www.vsb.is • Netfang: vsb@vsb.is Símsíðar: 565-8600 Fax: 585-8610 • Kt.710796-2899			Hannað: EB	Teiknað: EB
Mál: 1:50 Dags: 16.10.01			Yfirforið: Nr: 00805-P07C	

23 APR 2002  
AW

