
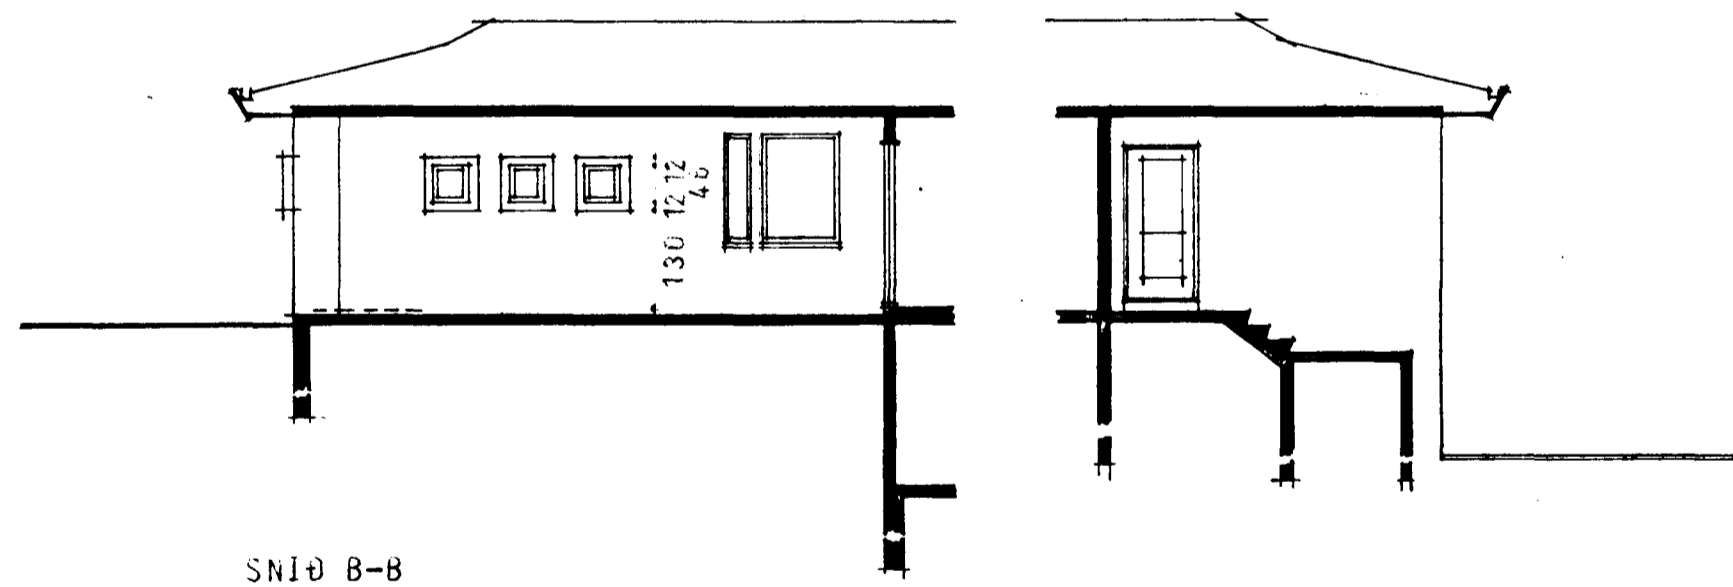
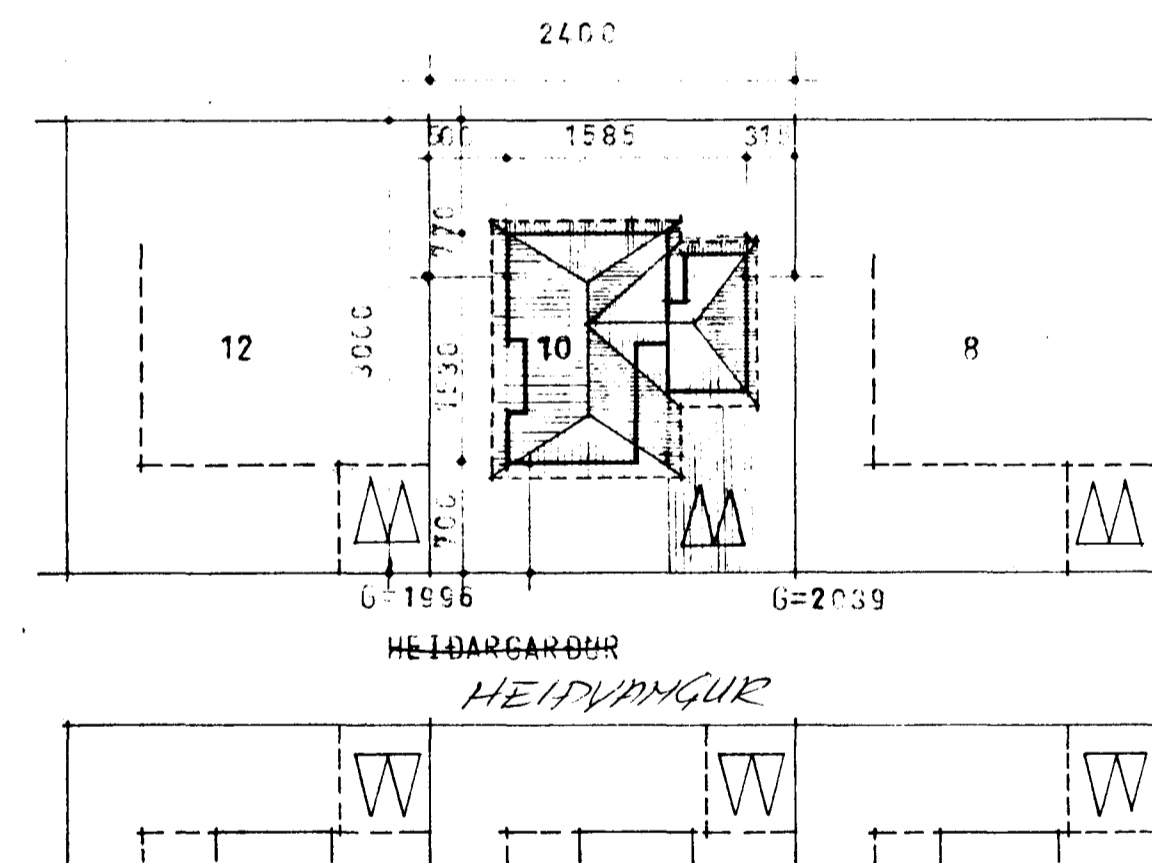
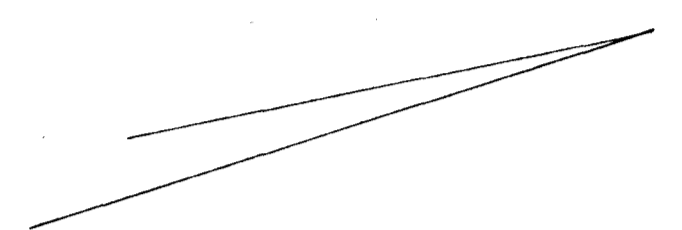


Steknum í kjallan  
sannp. 22/6 76

Samþykkt á fundi bygginga-  
nefndar þ. 22. 5. 1974  
BYGGINGAFULLTRÚINN  
Í HAFNARFIRÐI  
F. Sigurðsson

Sjá ath. í bl. 103  
F. Sig.

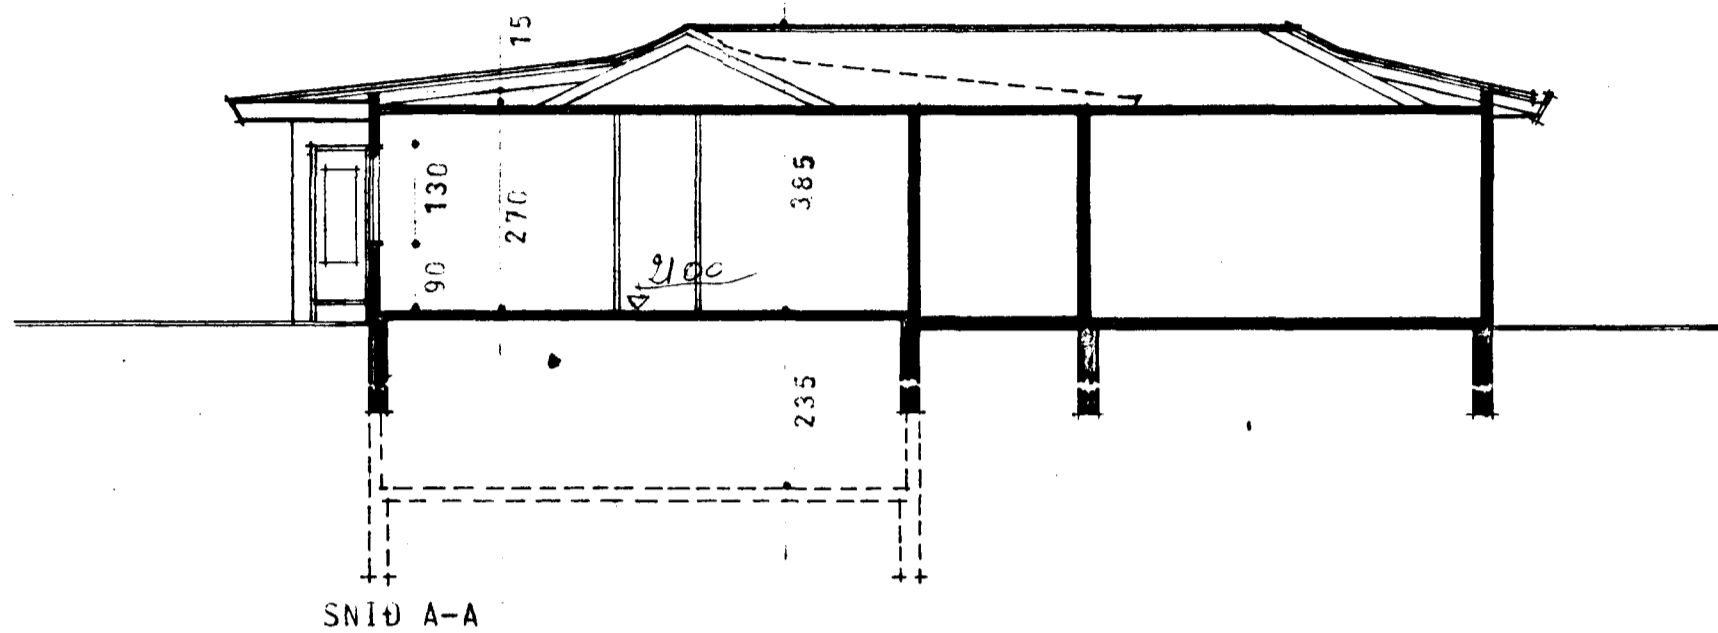

VERKEFNI HEILDARGARÐUR 10	HEIÐVANGUR 10	VERK NR. DAGS. MAI 1974	TEIKN. 1974	TEIKN. NR. 101
SNEIÐINGAR OG AFST. M. 1:100 OG 1:500		BR.		
<b>ARKO</b> <i>Dr. Jón Jóhannes Þorláksson</i> <b>ÁSMUNDUR, RÓBERT OG KALDAL</b> SKÓLAVÖRÐUSTÍG 46 SÍMI 21930				