
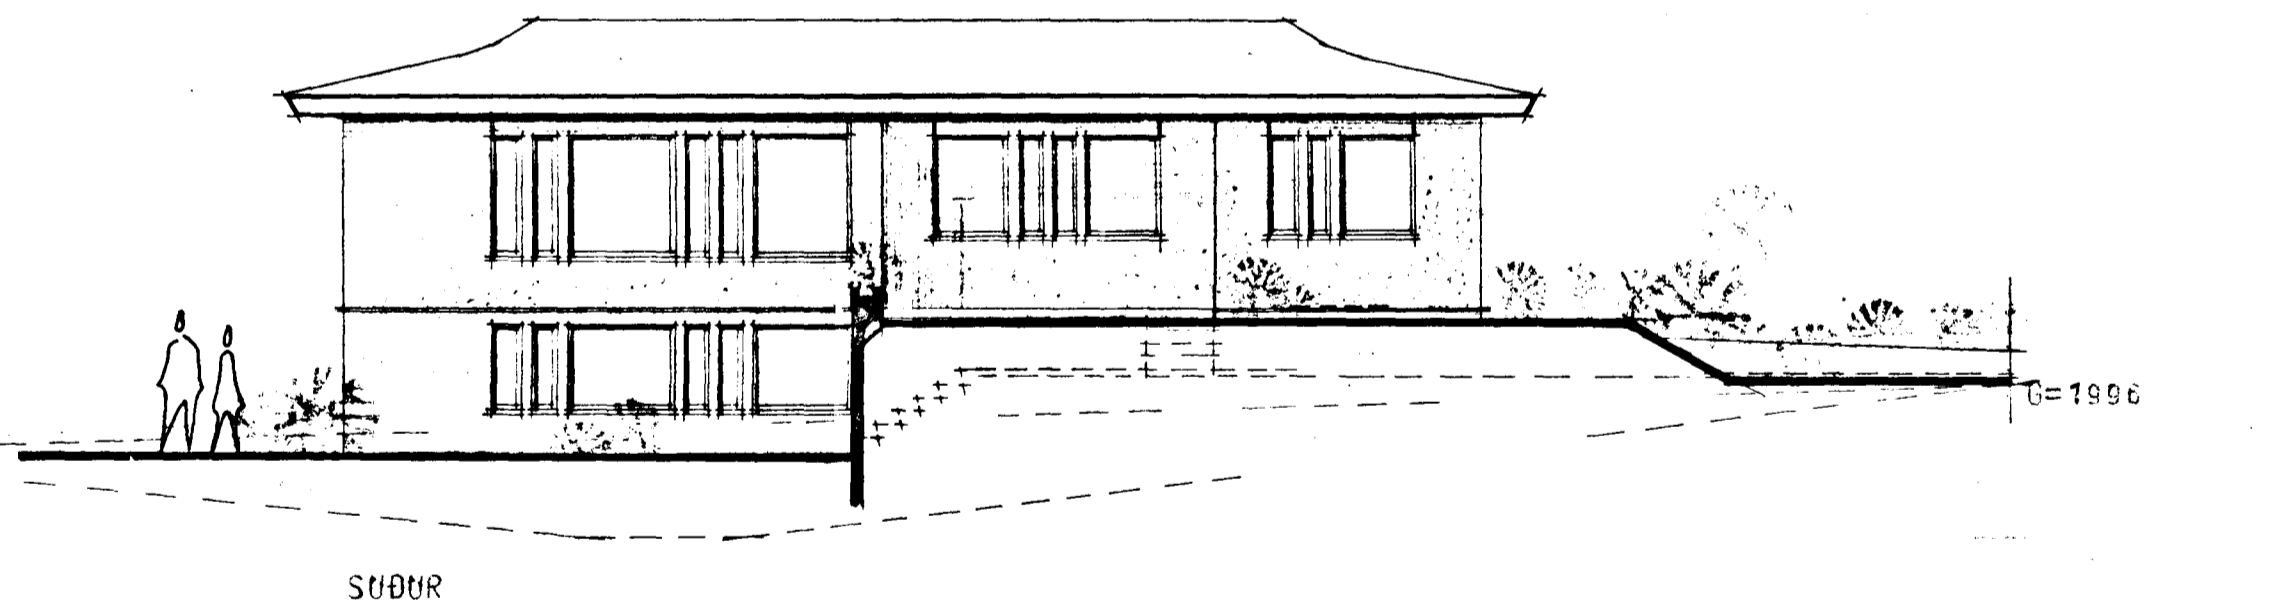
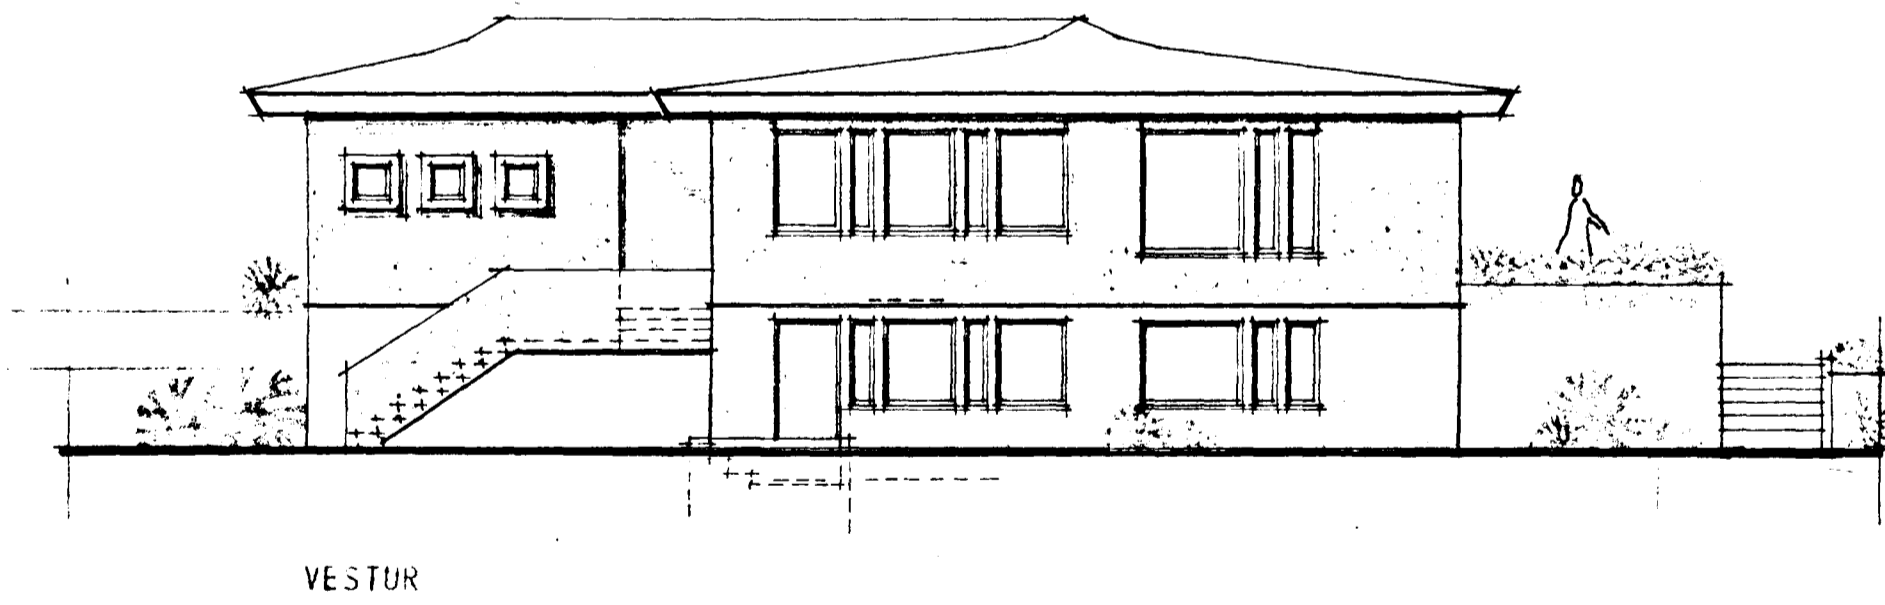
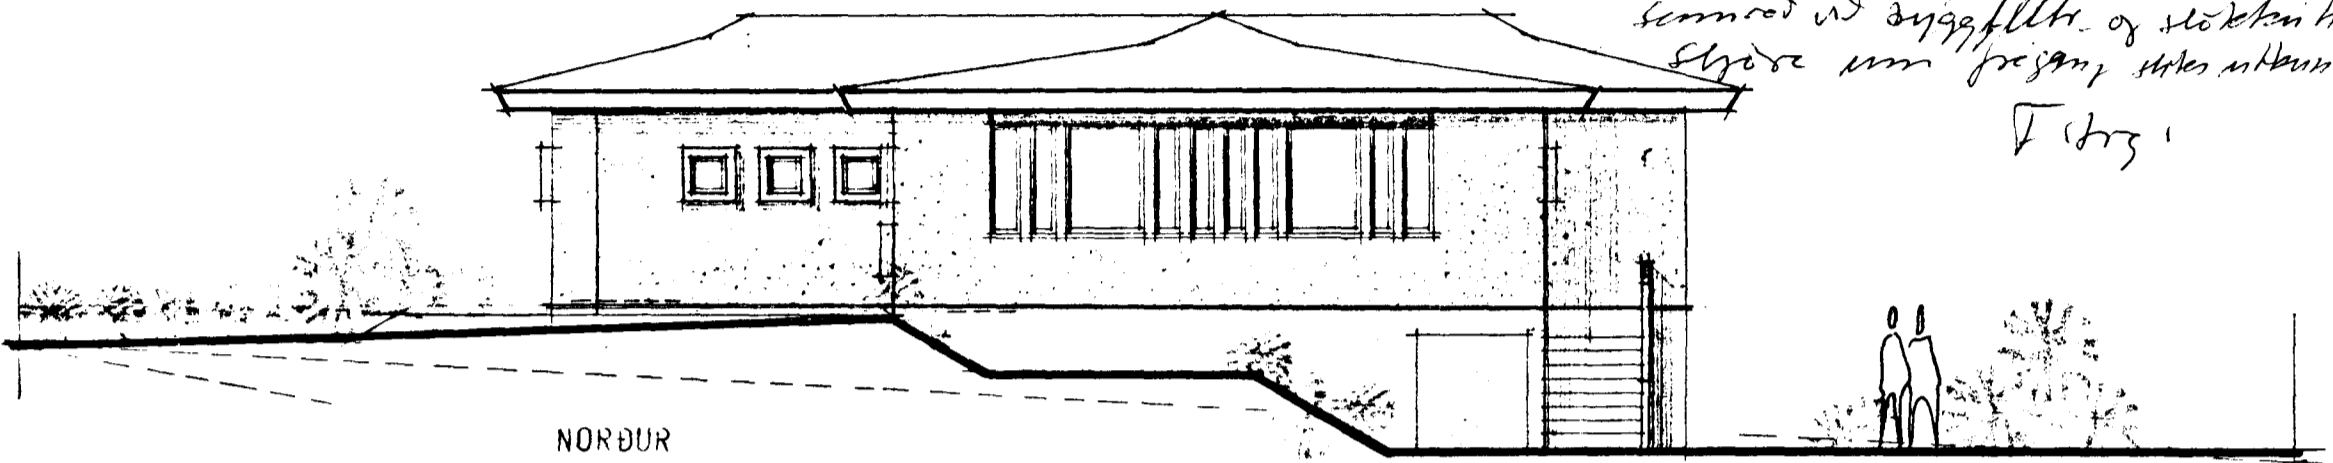


Skjalnúmer 11
Sams. 22/6/76

Samþykkt á fundi bygginga-
nefndar þ. 22.5.1974
BYGGINGARAFULLTÖLN
Í HAFNARFIRDI
F. Sigurðsson


F. Sigurðsson

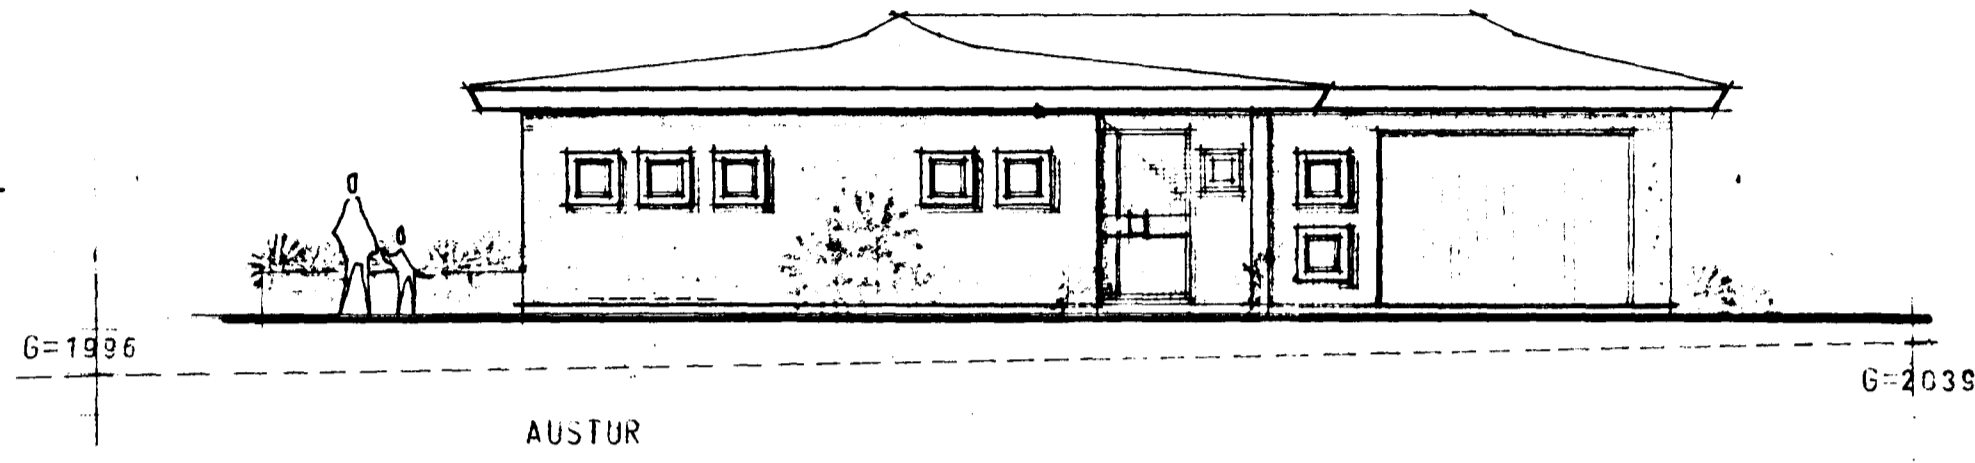

VERKEFNI HEIÐVANGUR 10	VERK NR. DAGS. MAÍ 1974	TEIKN. NR. BR.	TEIKN. NR. 103
ÚTLIT MÁLKV. 1:200			
ARKO <i>Smíðingarskipti og hönnun</i> ÁSMUNDUR, RÓBERT OG KALDAL SKÓLAVÖRÐUSTÍG 46 SÍMI 21930			