


Sjá ath. á bl. 103
F. 515'

770

1:30


700

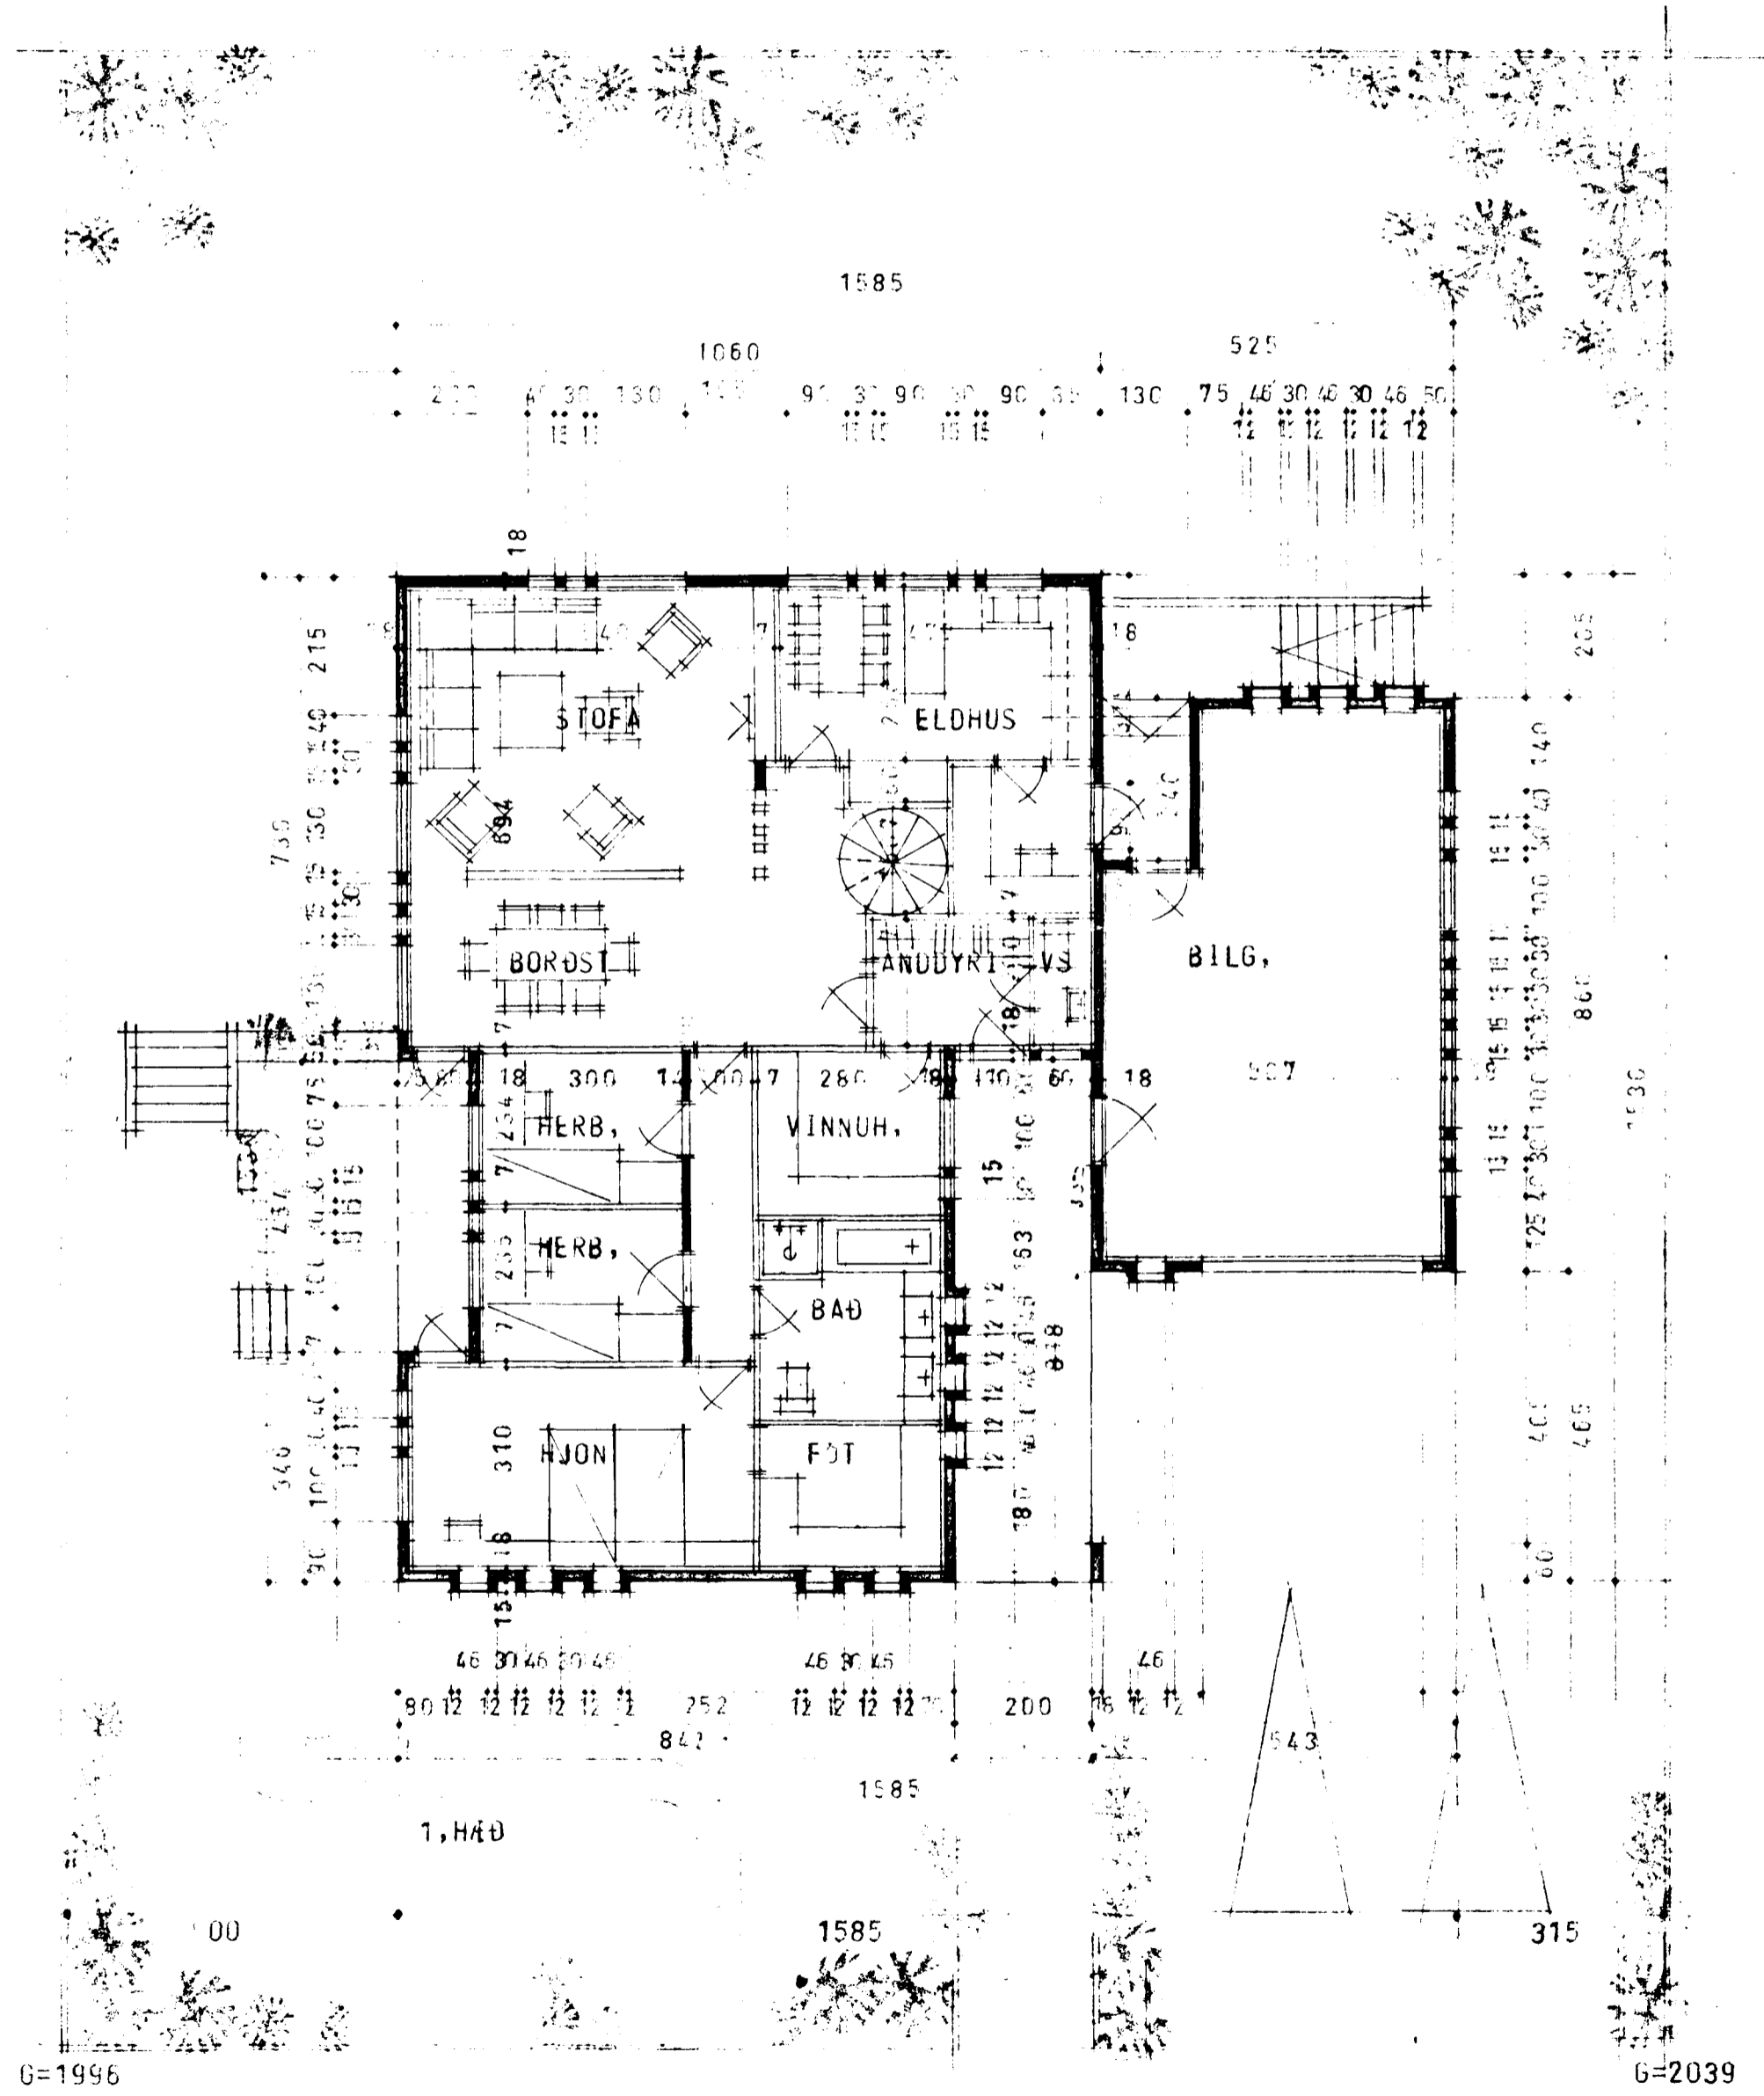

G=1996

G=2039

HEIÐVANGUR

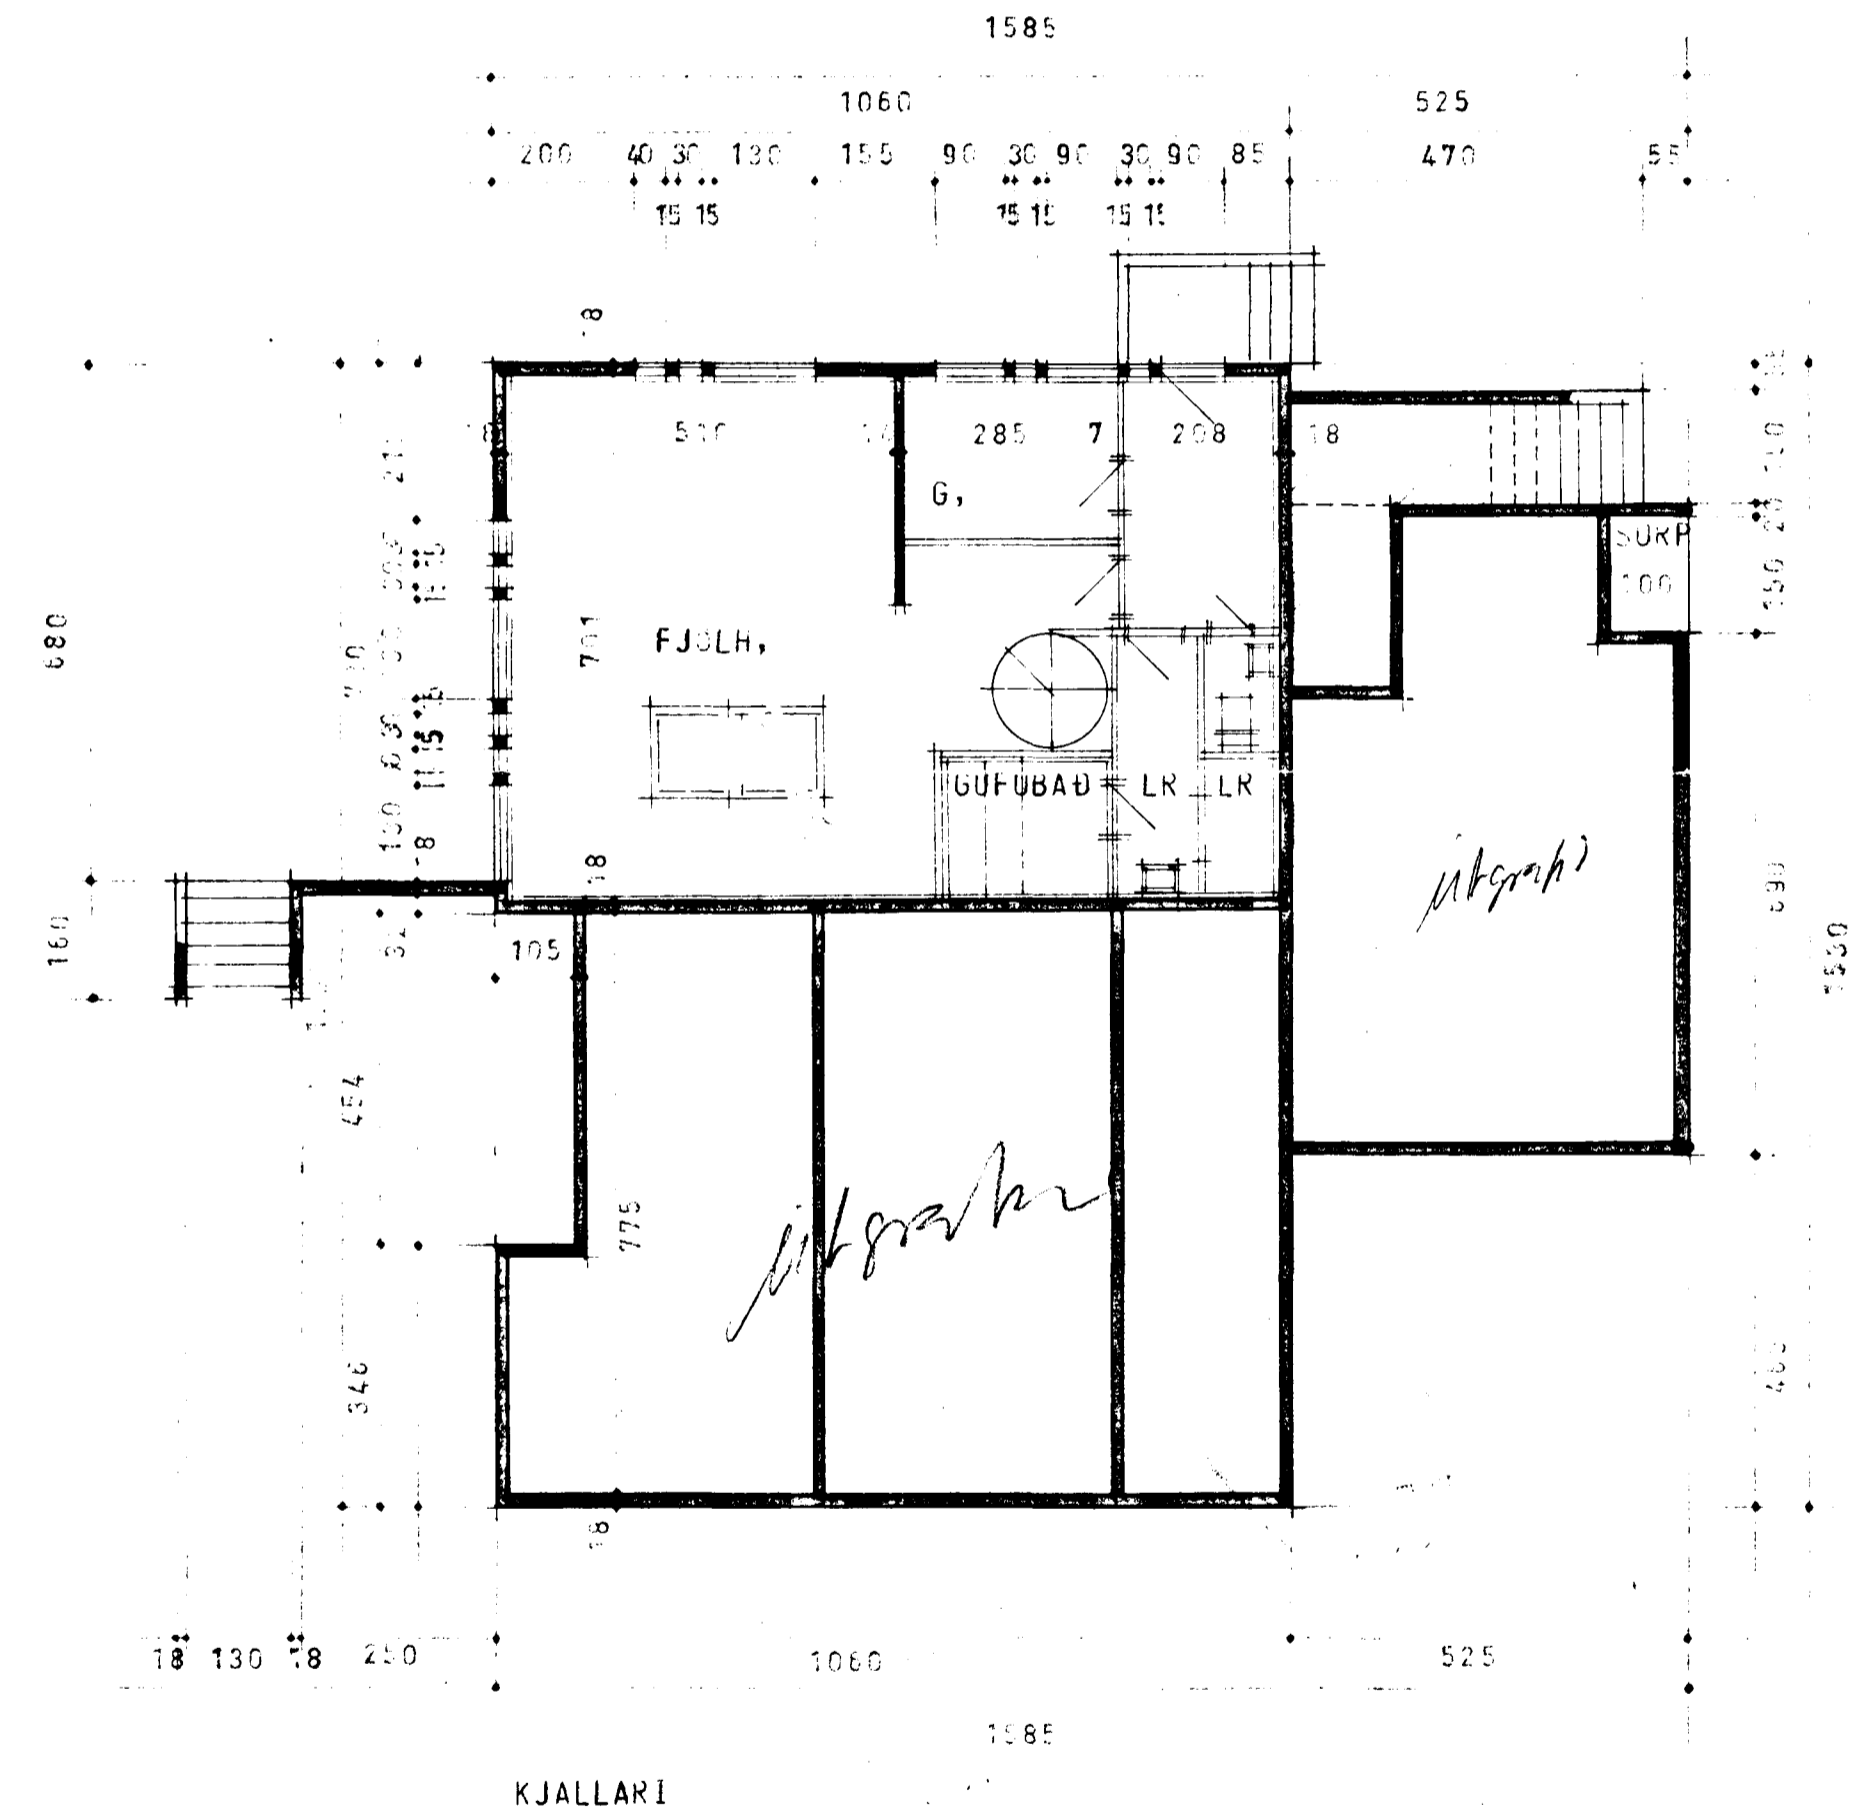

KJALLARI

VERKEFNI HEIÐVANGUR 10	VERK NR. DAGS. MAI	TEIKN. 1974	TEIKN. NR. BR.
GRUNNMYNDIR MÁLÍKV, 1:100	102		
ARKO <i>Ólafur Ólafsson</i>			
ÁSMUNDUR, RÓBERT OG KALDÁL SKÓLAVÖRÐUSTÍG 46 SÍMI 21930			