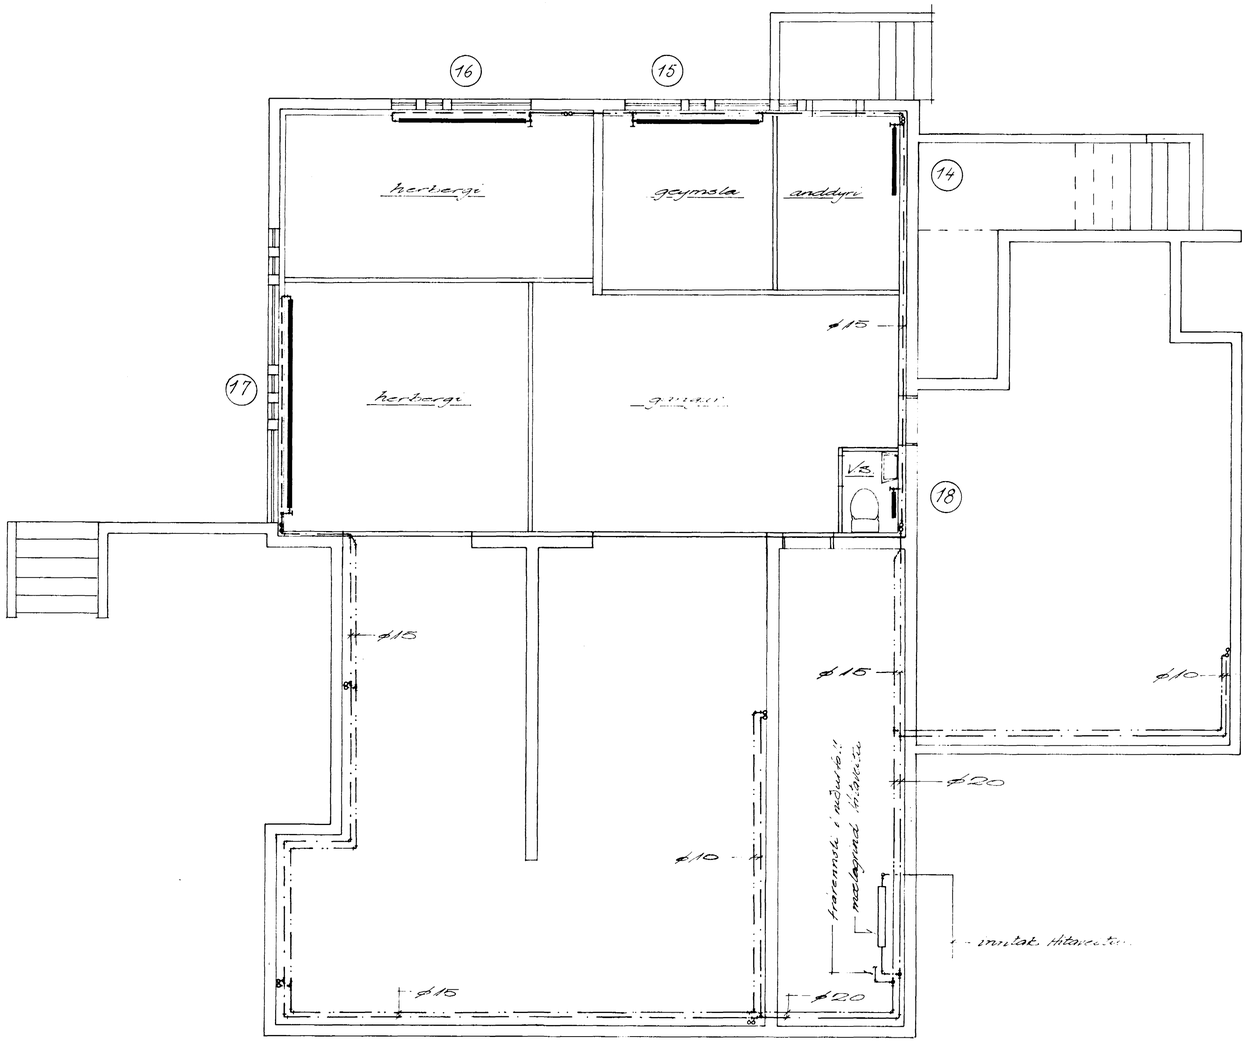

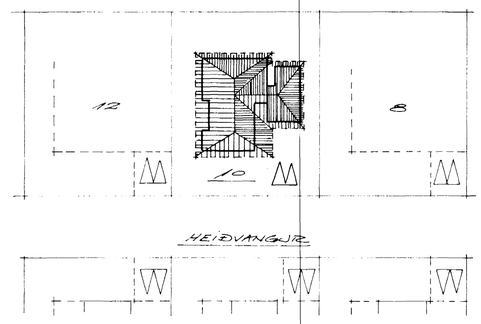

HEIÐVANGUR

AFSTÖÐUMYND
Kv. 1:50

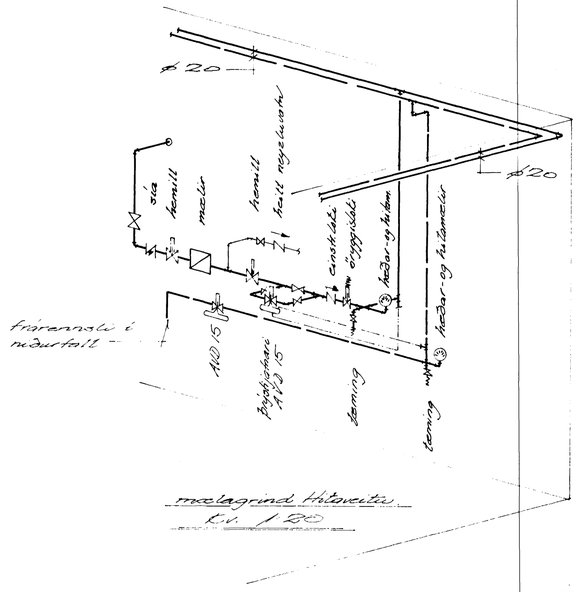

mælagrind Hitaveitu
Kv. 1:20

HAFNARFJARÐARBÆR
4. DES 1974
BYGGINGARFULLTRÚINN

Rými þat sem mælagrind er í hefur ekki verit sem þyrkkt.
F. Sig

BR.	DAGS.	BREYTING

HEIÐVANGUR 10
HAFNARFIRÐI.
Hitalögn
Grunnmynd tjallara.

VERKFRÆÐISTOFA ÁRMÚLA 1
REYKJAVÍK – SÍMI 83844
Haraldur Helgason

HANNAÐ		KVARÐI	1:50
TEIKNAÐ	RBS	DAGS.	Nov. 74
YFIRFARIÐ		NR. 7442	BL. AF. 5/6