



Samþykkt á fundi bygginga-  
nefndar þ. 28/11 1973  
BYGGINGAFULLTRÚINN  
Í HAFNARFIRDI

Ganga skal frá eigna  
eldstofu í samræði við  
stjórnvottgjafi

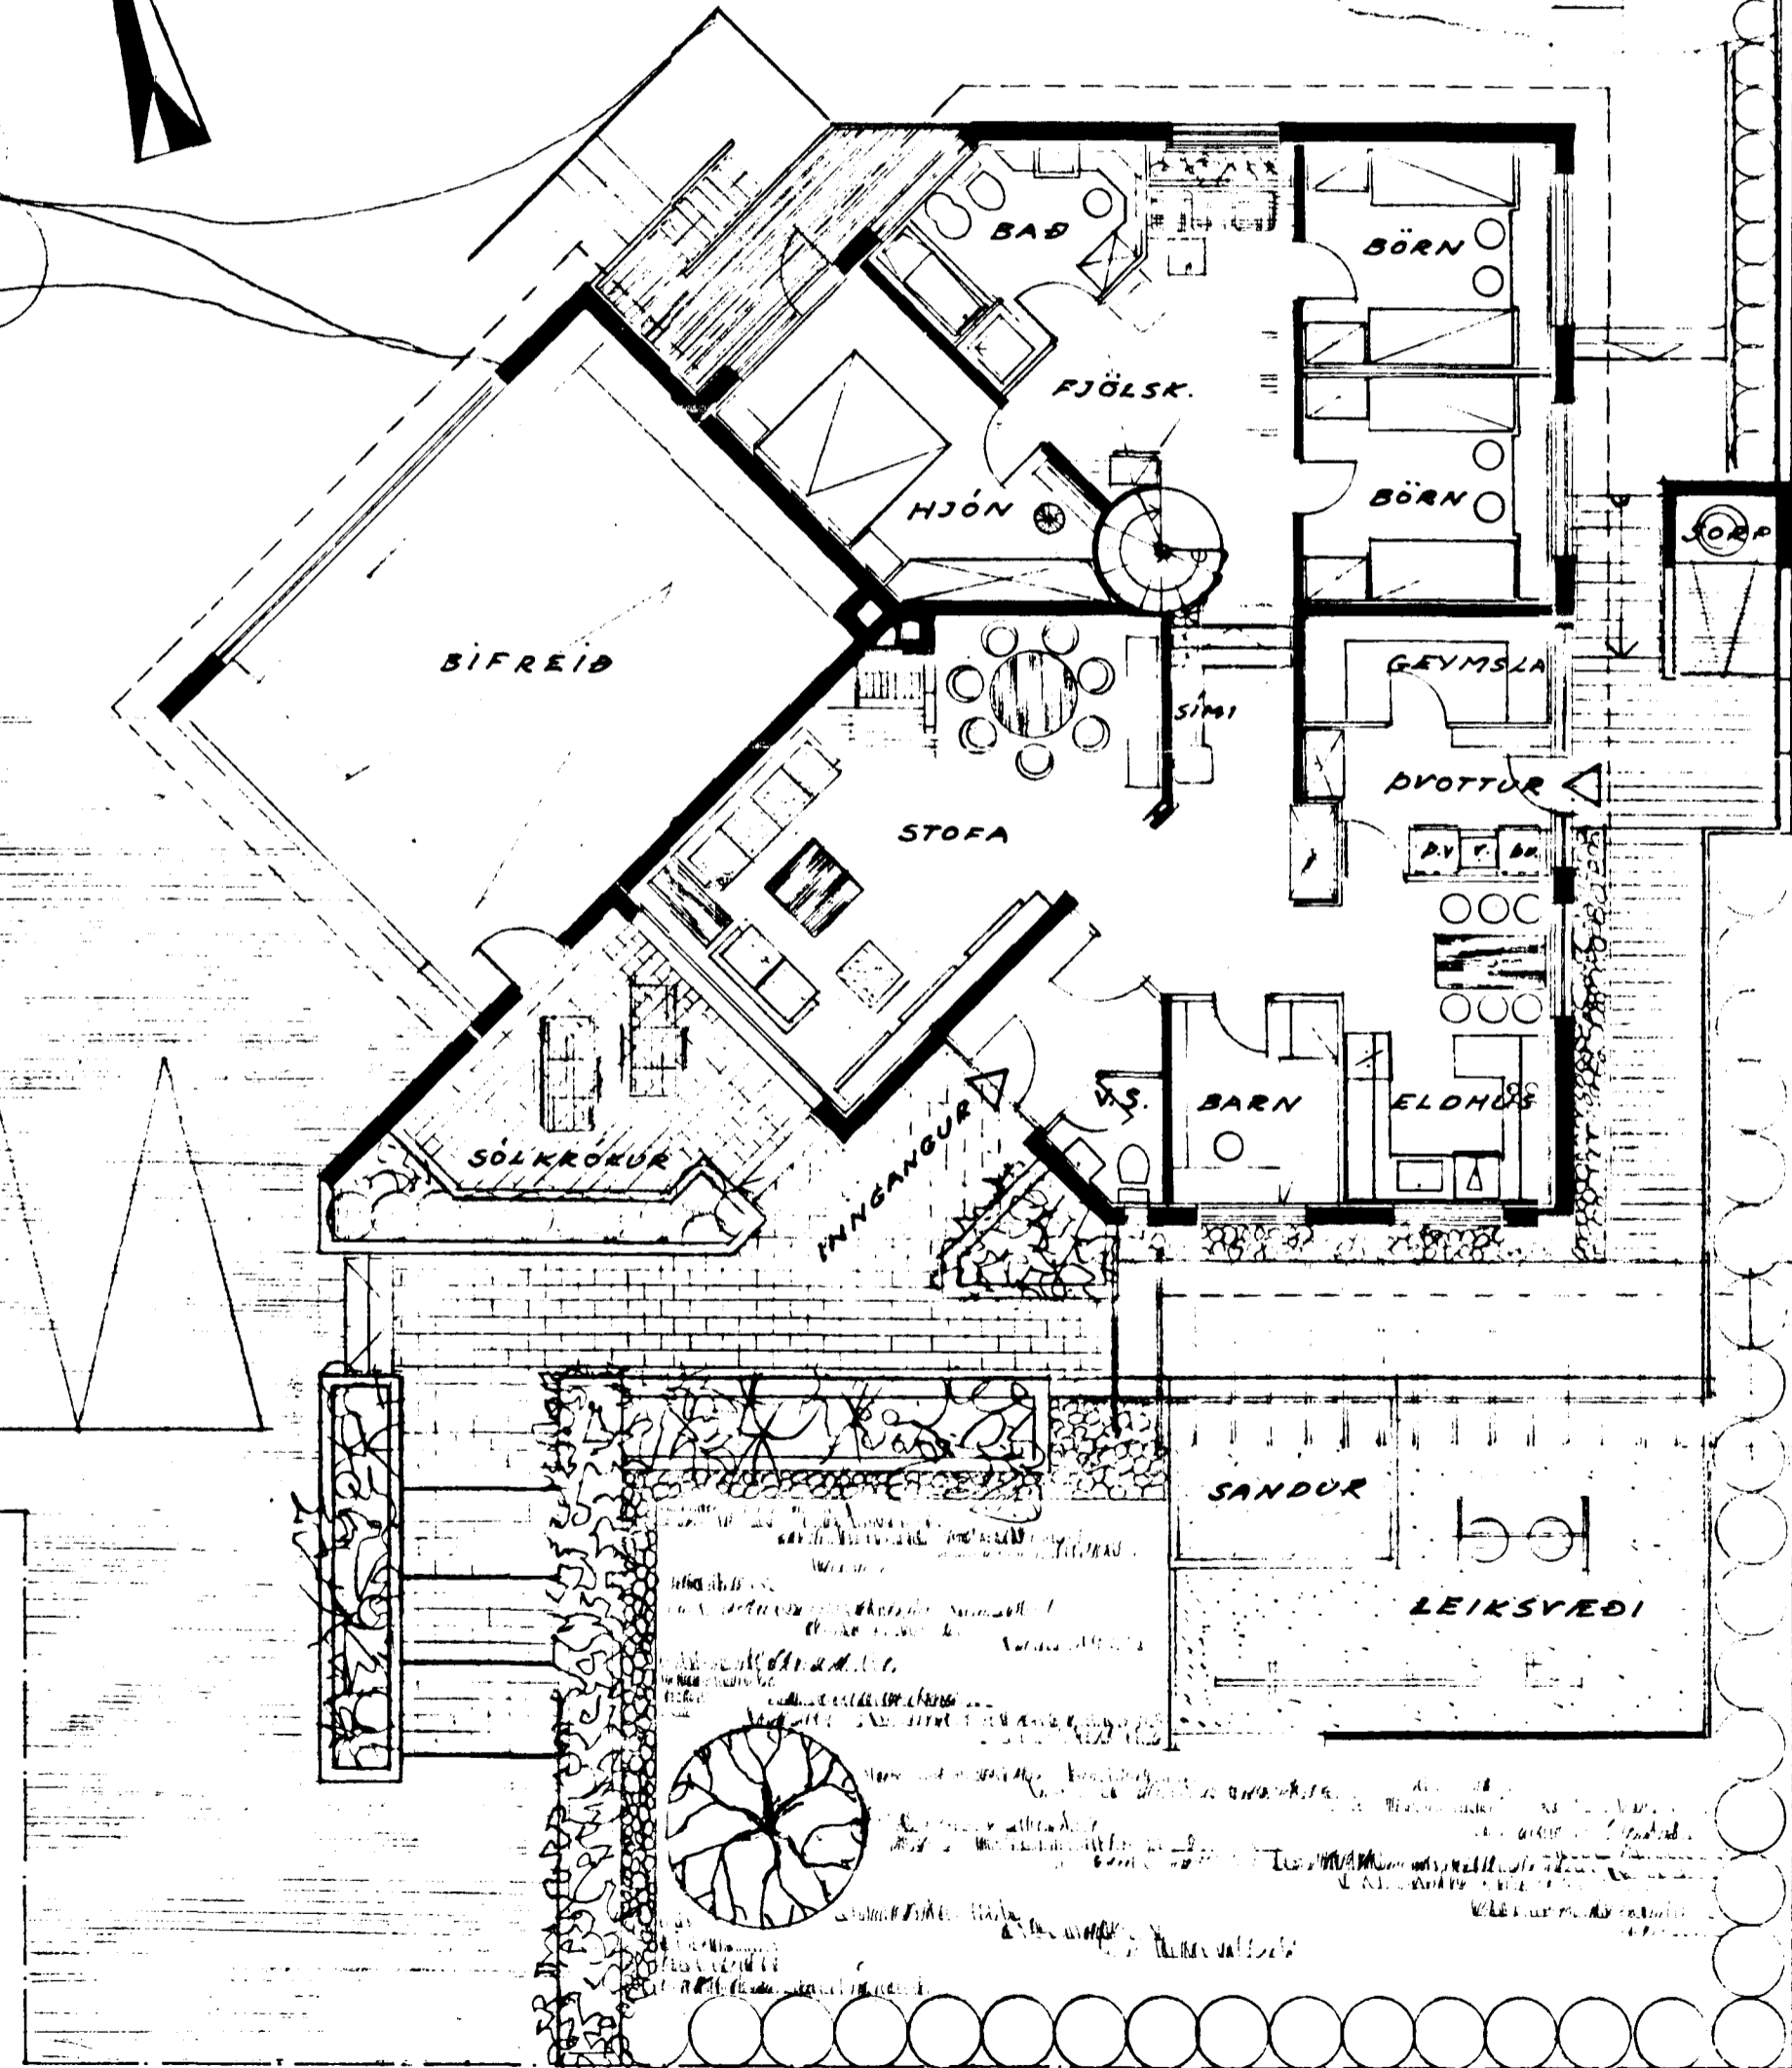

GÖNGUSTÍGUR

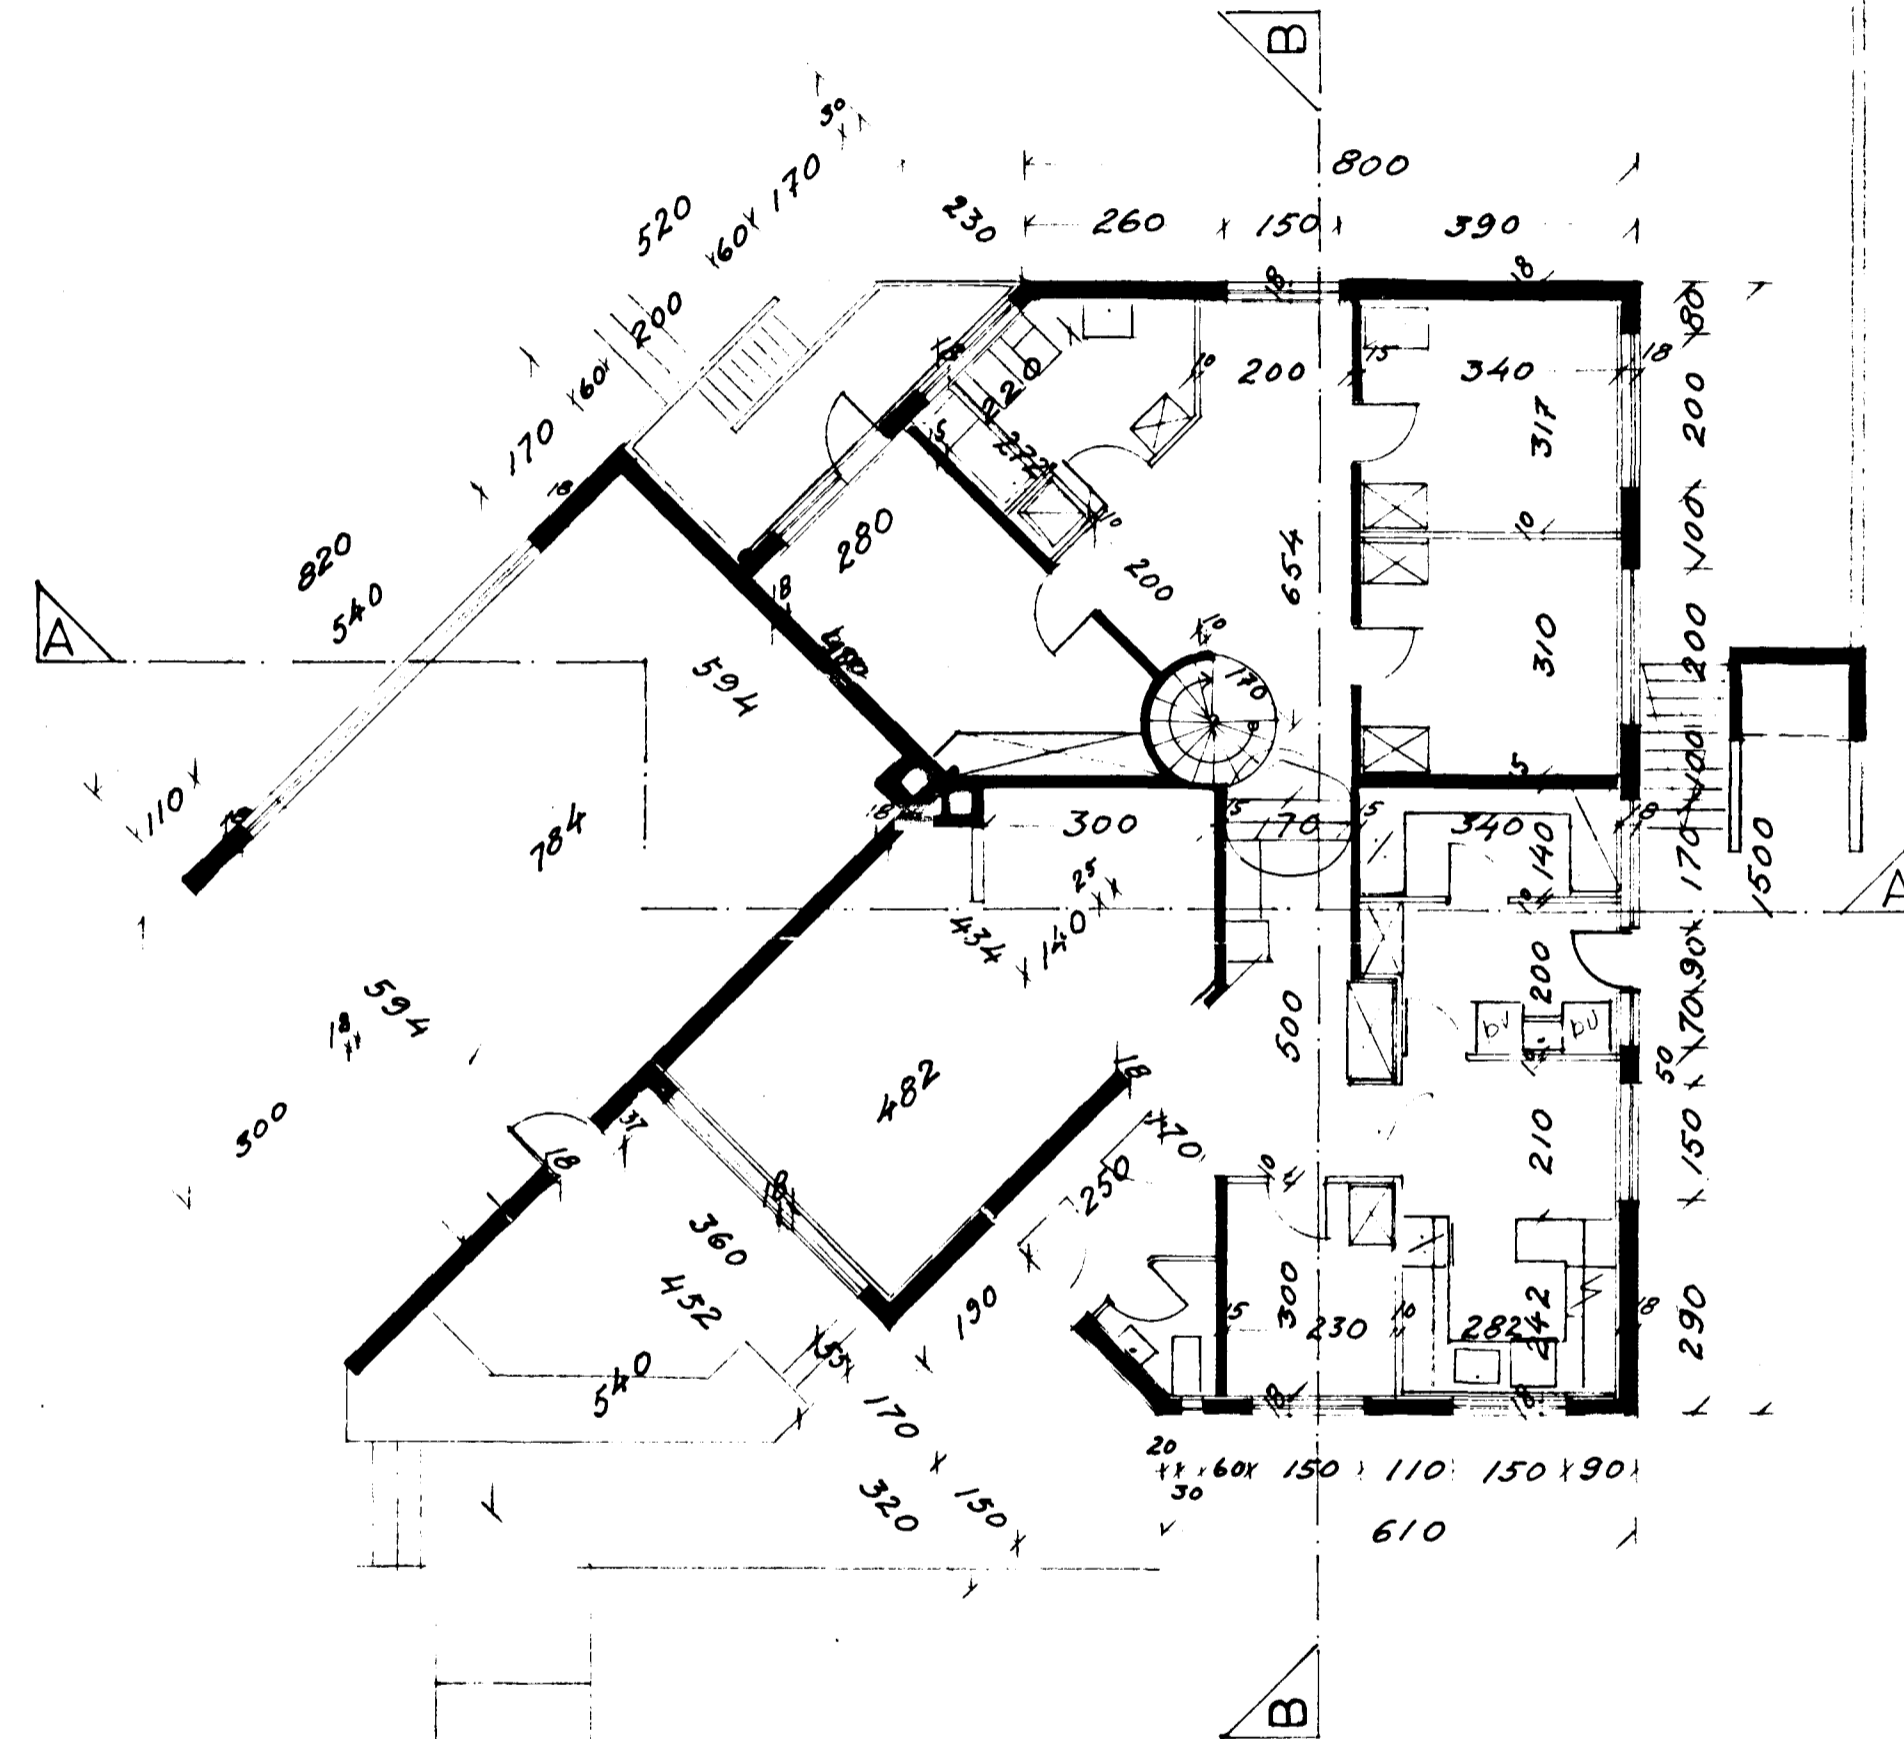

GÖNGUSTÍGUR

FLATARMÁL:  
 " BRUTTO HÆÐ - 154 m<sup>2</sup>  
 " B " KJALLARI - 65,4 m<sup>2</sup>  
 " " BÍLGEYMSLA 51,6 m<sup>2</sup>  
 " NETTO HÆÐ 137,8 m<sup>2</sup>

ÖLL MÁL SKULU LESIN EN EKKI  
HÆLD AF TEIKNINGU  
ÖLL MÁL VEIRFARIN A STAÐNUM.

HEIÐVANGUR 11 HAFNARFIRÐI  
EIG. SIGURDUR BERGSSON  
GRUNNMYND HÆÐAR M.1:100

ÓLI ÞÓRDARSON, ARK. FAI  
LOUISA CHRISTIANSEN, INNH. ARK.  
KIRKJUVEGI 15 HFD. S. 52958  
NOVEMBER 1973

*Louisa Christianesen*  
*Óli Þórdarson*