



**LOFTPÚÐI**

EFST Á ÖLLUM LÖDRETTUM  
STOFNUM SKAL VERA 30 cm  
LANGUR LOFTPÚÐI, ÞVERMÁL JAFNT  
OG SVERASTI HLUTI STOFNSINS TALID  
FRA GREININGU VIÐ ADALADFÆRSLUÆÐ

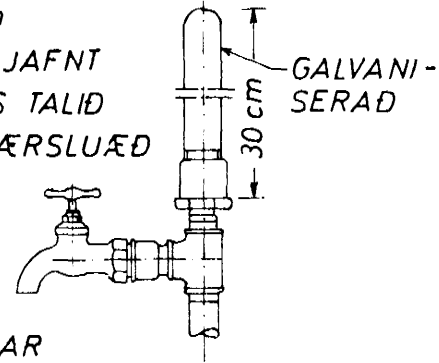

EINNIG SKAL VERA SAMSKONAR  
LOFTPÚÐI Á HLIDARGREINUM, SEM  
LENGRI ERU EN 8 M. ÞVERMÁL JAFNT  
OG SVERASTI HLUTI HLIDARGREINAR.

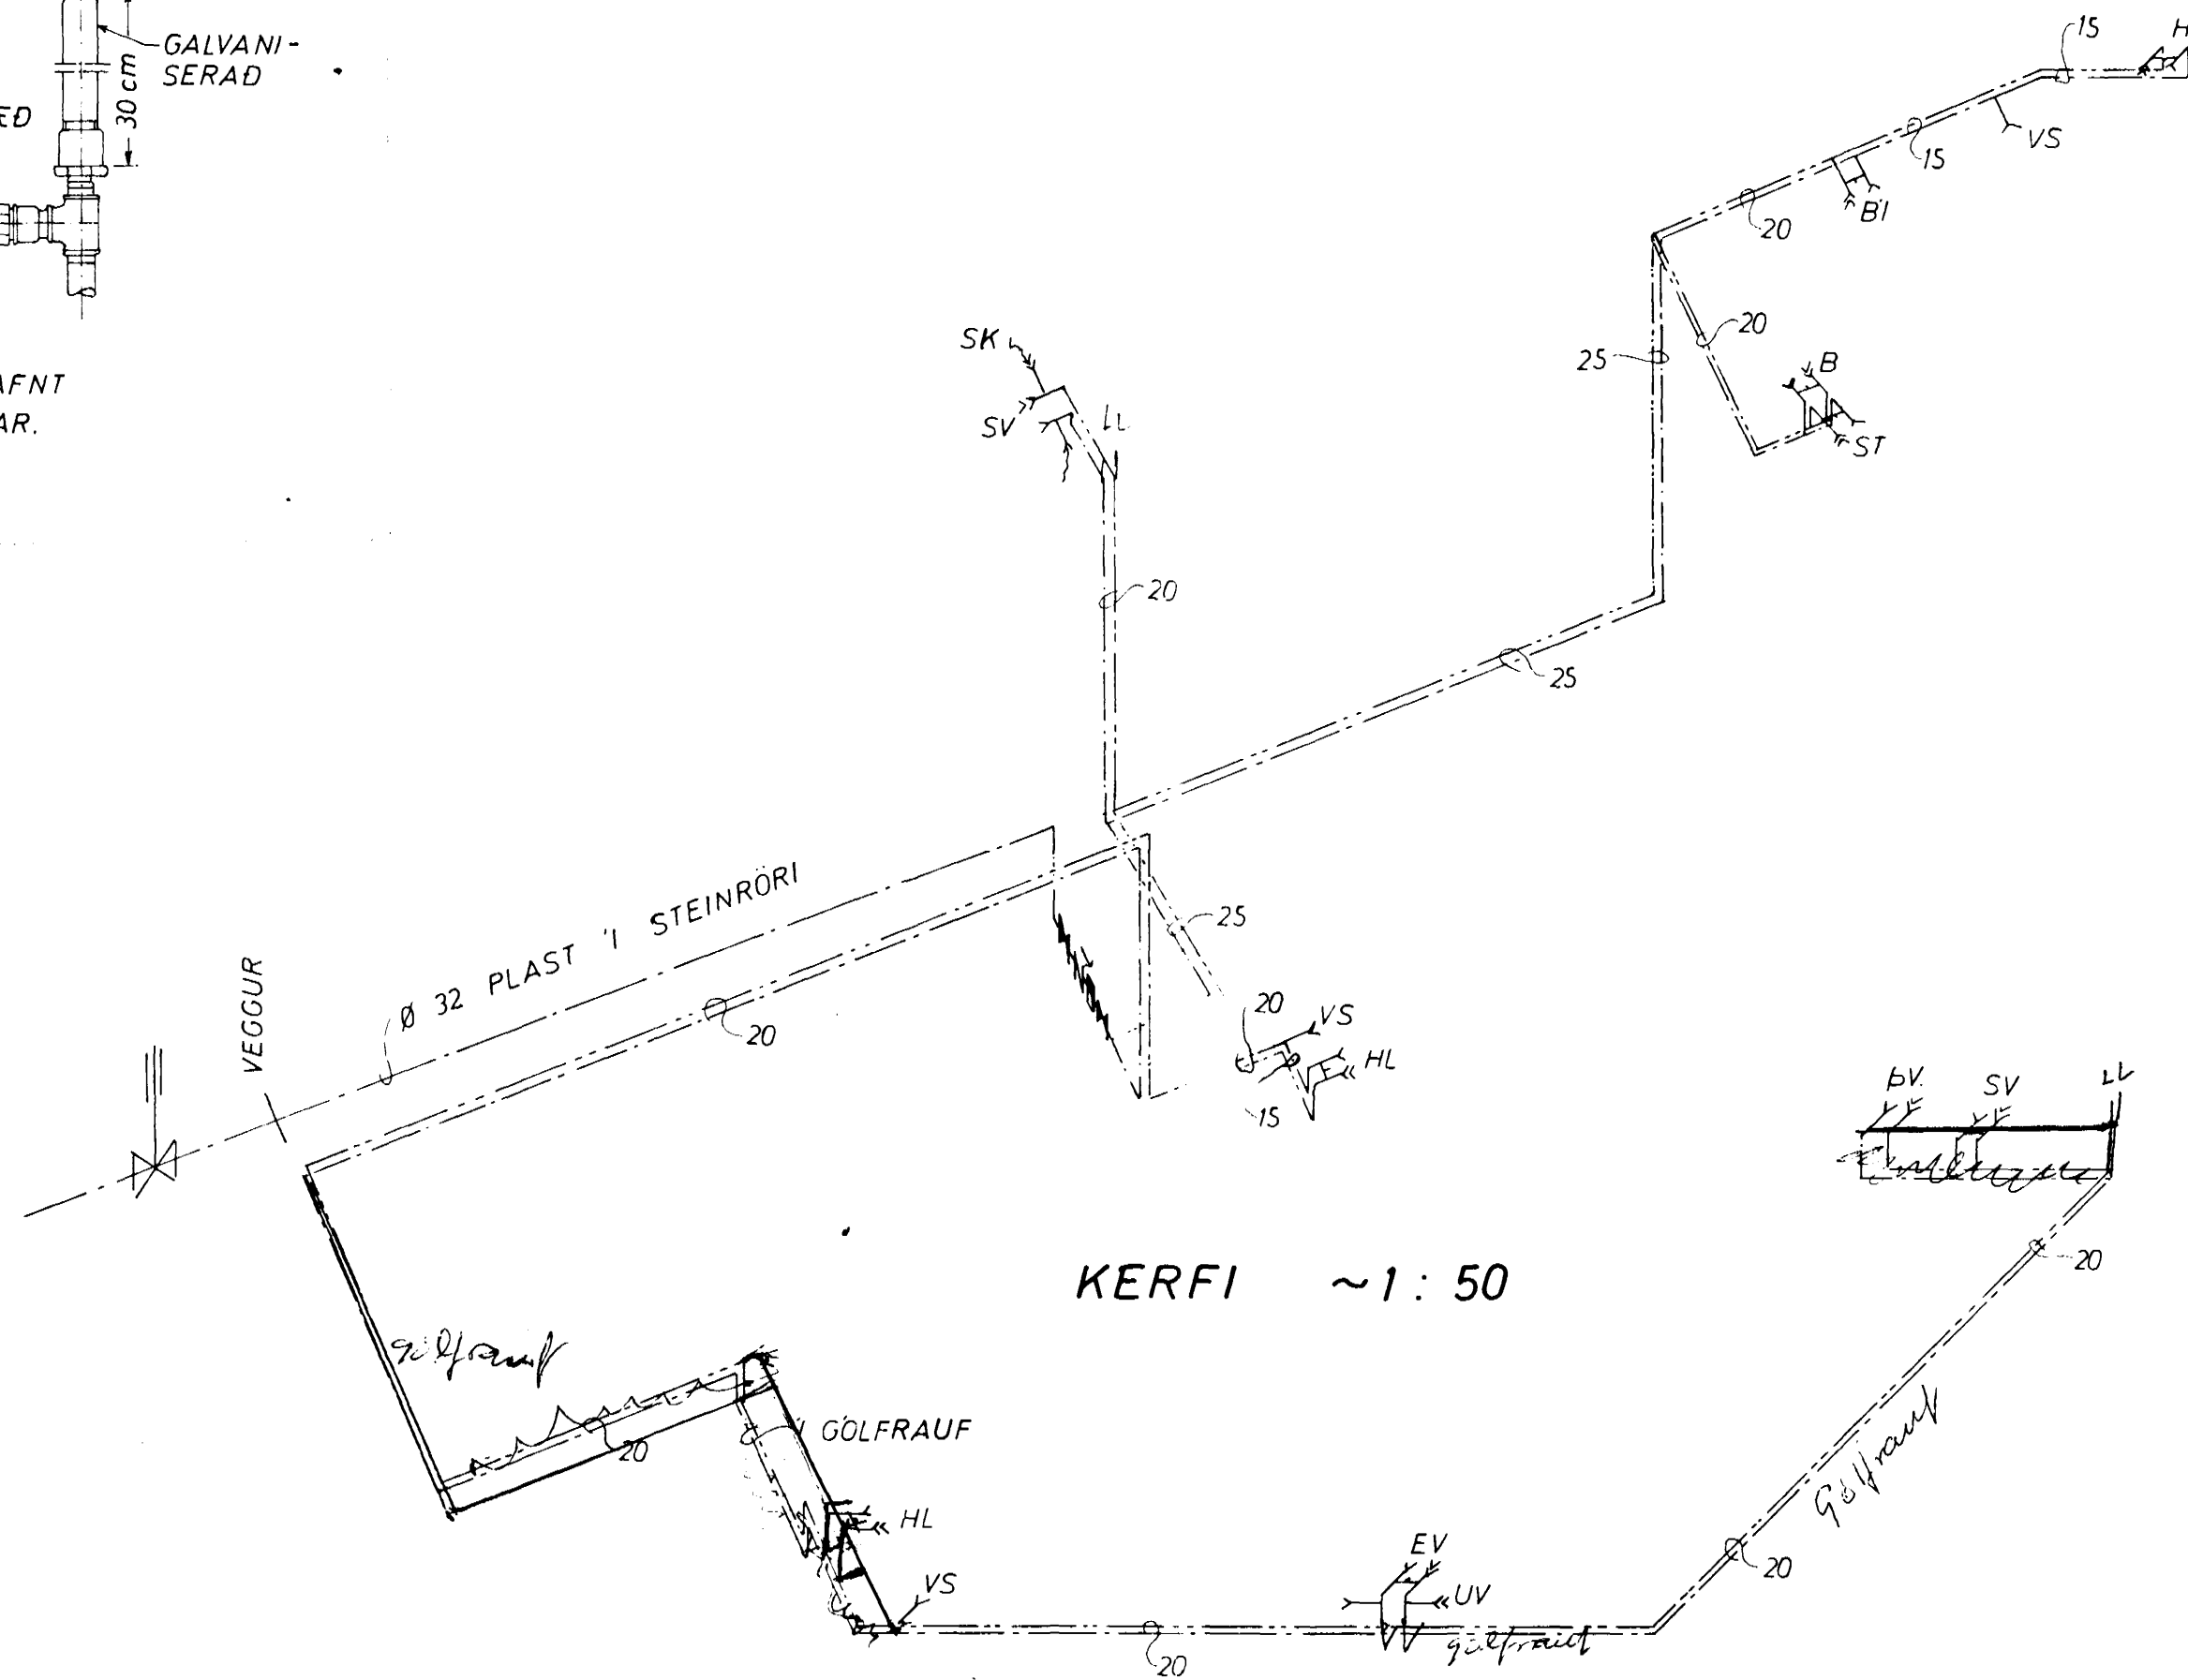


**SKÝRINGAR:**

- — — — KALT VATN
- - - - HEITT
- — — — KALDAVATNSKRANI
- — — — HEITA
- — — — RENNILOKI
- — — — MEÐ SPINDLI UPPUR JÖRD
- — — — EINSTREYMISLOKI
- — — — VATNSMÆLIR
- GV GARDVATN

PIPUR SKULU EINANGRADAR MEÐ 20mm  
GLERULLARHÖLKUM OG VAFÐAR MEÐ PLASTDÚK  
ALLT EFNI, PIPUR OG FITTINGS SKAL VERA  
GALVANISERAÐ.

KERFI SKAL PRÖFA MEÐ KÖLDU VATNI OG  
6 KG/cm<sup>2</sup> ÞRÝSTINGI.  
BALLOFIX RENNILOKAR SEU VIÐ HVERT TÆKI  
EINSTREYMISLOKI VIÐ ÞVOTTAVÉLAR.  
FRÁGANGUR INNTAKS OG LOFTPÚÐAR  
SKV FORSKR. VATNSV R V

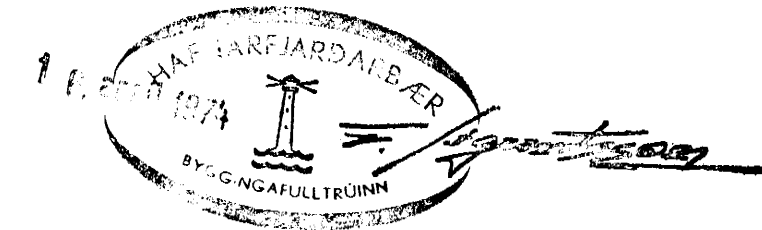

HEIÐVANGUR 11	MÆLIKVARÐI ~1:50	VERK 7322	TEIKN NR 6
VATNSLÖGN KERFI	Hannað: HB Teiknað: JW	Yfirráð: Samb: JB	DAGS FEBR. '74
JÓHANN GUNNAR BERGPÓRSSON STRANDGÖTU 11 — HAFNARFIRÐI — SÍMI 53315	BREYTT		