

SJÁLÞV. LOFTTÆMING

LOKAD. ÞENNSAUKER. TD. EXTR. 26/10

VATNSHÁÐAR OG HITAMÆLI

VATNSHITAÞORI

ÞEYKÞORI

BRENNARI


TAKING
SJÁLÞV. AÞYLLING
OG ÖRÞYGGISLOKI

KETILL MED INNÞYGGÐUM SPÍÐAL
FYRIR HEITAN VANAÞV. 4,0 M²

BLÖNDUNARILOKI


DM.A 20 L/MIN MÓTI 1,5 M VS

OPNAR		DELTA -T=40			
STADSÞTNING	OPN NR.	GERÐ	HÁÐ	LENGD	HITAP. KCAL/H
HERBERGI	1		65	150	925
HERBERGI	2		65	150	703
HJÓNAHERB.	3		65	220	1630
HERBERGI	4		65	150	1340
BAD	5		70	80	610
HERBERGI	6		65	120	655
VS.	7		65	70	214
ANDDYRI	8		100	70	950
ÞVOTTUR	9		100	70	920
ELDHÚS	10		65	150	1605
STOFA	11		45	620	4925
GANGUR	12		70	200	1830
BÍLSKÚP	13		77	450	4364
SAMT.					19671 KCAL/H

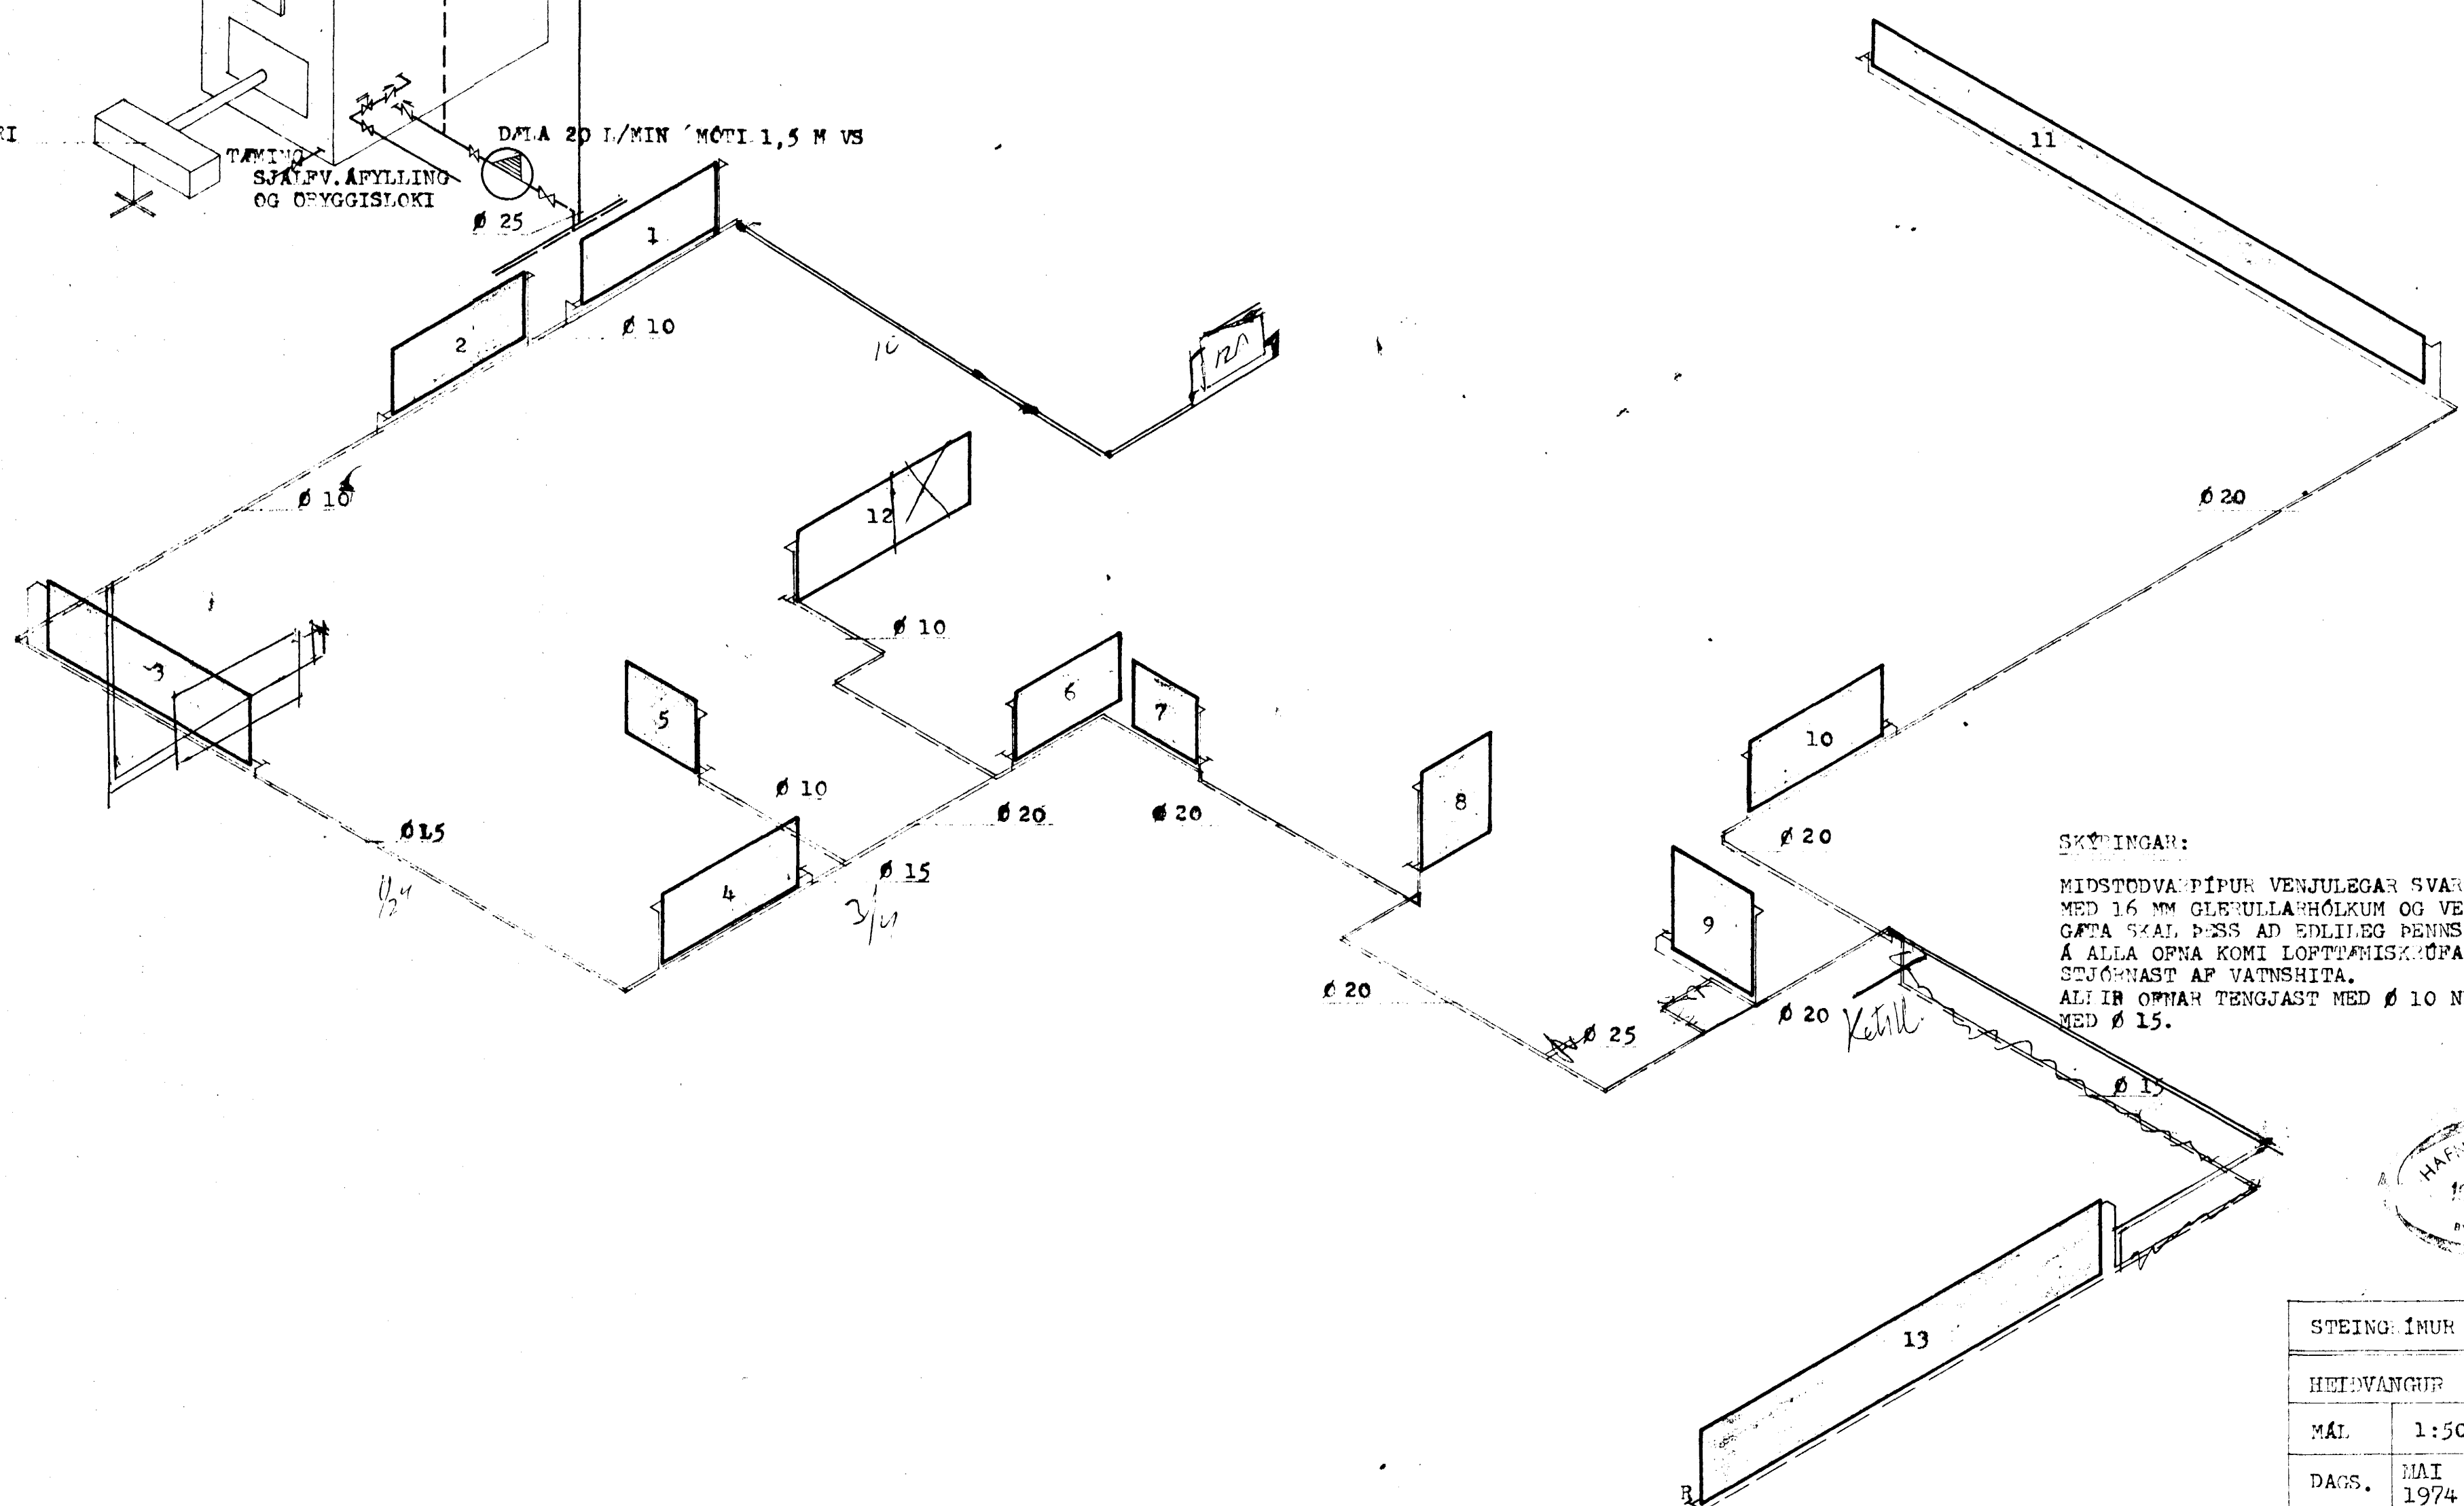

SKÝRINGAR:

MIDSTODVAÞÍPUR VENJULEGAR SVARTAR ÞÍPUR, EINANGHIST
MED 16 MM GLEÞULLARHÓLKUM OG VEFJAST MED SISALPAPPA.
GÆTA SKAL ÞESS AD EDLILEG ÞENNSLA HINDRIST EKKI Á RÖRUM.
Á ALLA ÖRÞA KOMI LOFTÞANISKÚÞA OG BAKÞENNSLISLOKI E.
SEJÓRNAST AF VATNSHITA.
ALI IR ÖRÞAR TENGJAST MED Ø 10 NEMA ÖRÞ NR. 11, E. TENGIST
MED Ø 15.

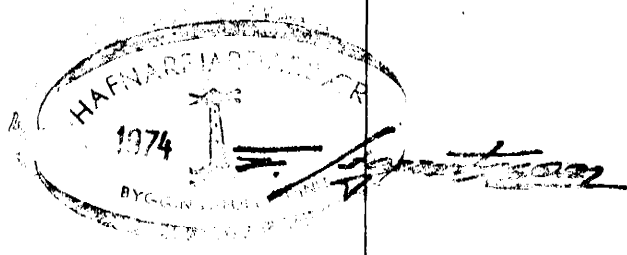

STEING. INUR TH. ÞORLEIFSSON KTFI		
HEILDVANGUR NR 14 HAFNARFIRÐI		
MÁL	1:50	HITALAGNING TENGIMYND OG ÖRÞALISTI
DAGS.	MÁI 1974	
BLAD	7	